

บันทึกแก้ไขเปลี่ยนแปลงสัญญาจ้างก่อสร้าง

ปรับปรุงถนนลาดยางผิวทาง Asphaltic Concrete โดยวิธี Pavement In - Place Recycling สายบ้านหนองบัวลี หมู่ที่ ๒ ตำบลไทยสามัคคี - บ้านฝ้าย หมู่ที่ ๑ ตำบลเมืองฝ้าย อำเภอหนองหงส์ จังหวัดบุรีรัมย์

แนบท้ายสัญญาจ้างก่อสร้าง เลขที่ ๑๑๓ /๒๕๖๗ ลงวันที่ ๔ มิถุนายน ๒๕๖๗

บันทึกฉบับนี้ทำขึ้น ณ องค์การบริหารส่วนจังหวัดบุรีรัมย์ ตำบล เสม็ด อำเภอ เมืองบุรีรัมย์ จังหวัด บุรีรัมย์ เมื่อวันที่ ๑๕ กรกฎาคม ๒๕๖๗ ระหว่าง องค์การบริหารส่วนจังหวัดบุรีรัมย์ โดย นายเสริมศักดิ์ ทองศรี ตำแหน่ง รองนายกองค์การบริหารส่วนจังหวัด ปฏิบัติราชการแทน นายกองค์การบริหารส่วนจังหวัดบุรีรัมย์ ซึ่งต่อไปในบันทึกฉบับนี้เรียกว่า "ผู้ว่าจ้าง" ฝ่ายหนึ่ง กับ ห้างหุ้นส่วนจำกัด สิทธิโรจน์การโยธา ซึ่งจดทะเบียนเป็นนิติบุคคล ณ สำนักงานทะเบียนหุ้นส่วนบริษัท จังหวัดบุรีรัมย์ กรมพัฒนาธุรกิจการค้า กระทรวงพาณิชย์ มีสำนักงานใหญ่อยู่ เลขที่ ๑๑๘/๔ หมู่ที่ ๓ ตำบล ชุมเห็ด อำเภอ เมืองบุรีรัมย์ จังหวัด บุรีรัมย์ โดย นายไพศาล ประเสริฐสวัสดิ์ หุ้นส่วนผู้จัดการ ผู้มีอำนาจลงนามผูกพันนิติบุคคลปรากฏตามหนังสือรับรองของ สำนักงานทะเบียนหุ้นส่วนบริษัท จังหวัด บุรีรัมย์ กรมพัฒนาธุรกิจการค้า กระทรวงพาณิชย์ ที่ E๑๐๐๙๑๒๒๐๒๐๓๓๑๕ ลงวันที่ ๑๓ มีนาคม ๒๕๖๗ แนบท้ายสัญญานี้ ซึ่งต่อไปในสัญญานี้เรียกว่า "ผู้รับจ้าง" อีกฝ่ายหนึ่ง

ผู้ว่าจ้างและผู้รับจ้างตกลง แก้ไขเปลี่ยนแปลงพื้นที่ที่ดำเนินการ ปรับปรุงถนนลาดยาง ผิวทาง Asphaltic Concrete โดยวิธี Pavement In - Place Recycling สายบ้านหนองบัวลี หมู่ที่ ๒ ตำบลไทยสามัคคี - บ้านฝ้าย หมู่ที่ ๑ ตำบลเมืองฝ้าย อำเภอหนองหงส์ จังหวัดบุรีรัมย์ เนื่องจากพื้นที่ดังกล่าวทับซ้อนกับโครงการเสริมผิวจราจรถนนลาดยางแอสฟัลต์ติกคอนกรีต รหัสสายทาง บร.ถ.๑๔๕-๐๐๗ สายบ้านหนองเต็ง - บ้านฝ้าย เชื่อมกับบ้านหนองบัวลี ตำบลไทยสามัคคี อำเภอหนองหงส์ จังหวัดบุรีรัมย์ เริ่มต้นโครงการ Sta.๐+๐๐๐ พิกัด ๑๔.๘๖๓๘๐๓ ลองติจูด ๑๐๒.๗๓๓๘๔๒ ถึงจุดสิ้นสุดโครงการ Sta.๑+๓๔๐ พิกัด ๑๔.๘๖๓๘๕๕ ลองติจูด ๑๐๒.๗๒๒๓๙๕ ซึ่งโครงการดังกล่าวนี้อยู่ในแผนพัฒนาท้องถิ่น ฉบับที่ ๒ (พ.ศ. ๒๕๖๖ - ๒๕๗๐) แก้ไขครั้งที่ ๒/๒๕๖๖ ยุทธศาสตร์ที่ ๑ ด้านโครงสร้างพื้นฐาน (๑) แผนงาน อุตสาหกรรมและการโยธา ข้อที่ ๑๔ ขององค์การบริหารส่วนตำบลเมืองฝ้าย และองค์การบริหารส่วนตำบล ไทยสามัคคี มีหนังสือ ที่ บร ๘๒๕๐๓/๔๘๕ ลงวันที่ ๒๕ มิถุนายน ๒๕๖๗ เรื่อง ขอบความอนุเคราะห์ดำเนินการซ่อมแซมถนน สายบ้านหนองบัวลี หมู่ที่ ๒ ตำบลไทยสามัคคี เชื่อมต่อด้านเมืองฝ้าย อำเภอหนองหงส์ จังหวัดบุรีรัมย์ รหัสสายทาง บร.ถ.๑๐๕-๐๐๔ (สายหนองบัวลี - ปราสาททอง) พื้นทางเดิมเป็นถนนลาดยางแอสฟัลต์ติกคอนกรีต ที่ชำรุดเสียหาย หักตัวและแตกร้าว พื้นที่ชำรุดเสียหาย กว้าง ๕ เมตร ยาว ๑,๔๗๒ เมตร ช่างควบคุมงานและกรรมการตรวจรับพัสดุพิจารณาแล้วเห็นว่า เพื่อเป็นการแก้ปัญหาพื้นที่ดำเนินการที่ทับซ้อนดังกล่าว และแก้ไขปัญหาให้ประชาชนในพื้นที่ ประกอบกับอยู่ในสายทางเดียวกัน จึงเปลี่ยนแปลงจุดดำเนินการใหม่ ดังนี้

๑. จากเดิม สัญญาจ้างก่อสร้าง

ปรับปรุงถนนลาดยางผิวทาง Asphaltic Concrete โดยวิธี Pavement In - Place Recycling สายบ้านหนองบัวลี หมู่ที่ ๒ ตำบลไทยสามัคคี - บ้านฝ้าย หมู่ที่ ๑ ตำบลเมืองฝ้าย อำเภอหนองหงส์ จังหวัดบุรีรัมย์ ขนาดผิวทางกว้าง ๕.๐๐ - ๘.๐๐ เมตร ระยะทาง ๑,๔๐๐ เมตร หรือมีพื้นที่ไม่น้อยกว่า ๘,๘๐๐ ตารางเมตร ป้ายโครงการ ๑ ป้าย (รายละเอียดตามแบบแปลนสำนักช่าง) โดยกำหนดจุดดำเนินการตามแบบ ดังนี้

- ช่วงที่ ๑ กม.ที่ ๑+๖๐๐ ถึง กม.ที่ ๒+๒๐๐ ขนาดผิวจราจรกว้าง ๘.๐๐ เมตร ระยะทาง ๖๐๐ เมตร หรือมีพื้นที่ไม่น้อยกว่า ๔,๘๐๐ ตารางเมตร

- ช่วงที่ ๒ กม.ที่ ๒+๖๒๕ ถึง กม.ที่ ๓+๔๒๕ ขนาดผิวจราจรกว้าง ๕.๐๐ เมตร ระยะทาง ๘๐๐ เมตร หรือมีพื้นที่ไม่น้อยกว่า ๔,๐๐๐ ตารางเมตร

รวมมีพื้นที่ ๘,๘๐๐ ตารางเมตร

แก้ไขเปลี่ยนแปลง สัญญาจ้างก่อสร้าง

ปรับปรุงถนนลาดยางผิวทาง Asphaltic Concrete โดยวิธี Pavement In - Place Recycling สายบ้านหนองบัวลี หมู่ที่ ๒ ตำบลไทยสามัคคี - บ้านฝ้าย หมู่ที่ ๑ ตำบลเมืองฝ้าย อำเภอนองหงส์ จังหวัดบุรีรัมย์ ขนาดผิวทางกว้าง ๕.๐๐ - ๘.๐๐ เมตร ระยะทาง ๑,๔๐๐ เมตร หรือมีพื้นที่ไม่น้อยกว่า ๘,๘๐๐ ตารางเมตร ป้ายโครงการ ๑ ป้าย (รายละเอียดตามแบบแปลนสำนักช่าง) โดยกำหนดจุดดำเนินการตามแบบ ดังนี้

- ช่วงที่ ๑ กม.ที่ ๑+๖๐๐ ถึง กม.ที่ ๒+๒๐๐ ขนาดผิวจราจรกว้าง ๘.๐๐ เมตร ระยะทาง ๖๐๐ เมตร หรือมีพื้นที่ไม่น้อยกว่า ๔,๘๐๐ ตารางเมตร

- ช่วงที่ ๒ กม.ที่ ๐+๘๐๐ ถึง กม.ที่ ๑+๖๐๐ ขนาดผิวจราจรกว้าง ๕.๐๐ เมตร ระยะทาง ๘๐๐ เมตร หรือมีพื้นที่ไม่น้อยกว่า ๔,๐๐๐ ตารางเมตร

- หรือมีพื้นที่รวมไม่น้อยกว่า ๘,๘๐๐ ตารางเมตร

(ตามแบบแปลนที่ขอแก้ไขเปลี่ยนแปลงใหม่)

๒. ค่าจ้างและการจ่ายเงิน ตามสัญญาจ้างก่อสร้าง เลขที่ ๑๑๓/๒๕๖๗ ลงวันที่ ๔ มิถุนายน ๒๕๖๗ จำนวนเงินตามสัญญาจ้างก่อสร้าง ๓,๙๘๕,๐๐๐.- บาท (สามล้านเก้าแสนแปดหมื่นห้าพันบาทถ้วน) ยังคงเดิม

๓. รายละเอียดอื่น ๆ ตามสัญญาจ้างก่อสร้าง เลขที่ ๑๑๓/๒๕๖๗ ลงวันที่ ๔ มิถุนายน ๒๕๖๗ ยังคงเดิม

๔. การดำเนินงาน ผู้รับจ้างต้องเริ่มปฏิบัติงานที่แก้ไขเปลี่ยนแปลงในสัญญาจ้างก่อสร้างดังกล่าว นับแต่วันลงนามในบันทึกแก้ไขเปลี่ยนแปลงสัญญาจ้างก่อสร้างฉบับนี้ และให้ถือว่าผู้รับจ้างรับทราบการแจ้งการปฏิบัติงานจากผู้ว่าจ้างด้วย

บันทึกฉบับนี้ทำขึ้นเป็นสองฉบับ มีข้อความถูกต้องตรงกัน คู่สัญญาได้อ่านและเข้าใจข้อความโดยละเอียดตลอดแล้ว จึงได้ลงลายมือชื่อ พร้อมทั้งประทับตรา (ถ้ามี) ไว้เป็นสำคัญต่อหน้าพยาน และคู่สัญญาต่างยึดถือไว้ฝ่ายละหนึ่งฉบับ

(ลงชื่อ).....ผู้ว่าจ้าง
(นายเสริมศักดิ์ ทองศรี)

รองนายกองค์การบริหารส่วนจังหวัด ปฏิบัติราชการแทน
นายกองค์การบริหารส่วนจังหวัดบุรีรัมย์




(ลงชื่อ).....
(นายไพศาล ประเสริฐสวัสดิ์)

(ลงชื่อ).....พยาน
(นางเพชร สุขประโคน)

(ลงชื่อ).....พยาน
(นางสาวณัฏฐา สุญานาง)



สรุปปริมาณงาน (As Built Plan) โครงการปรับปรุงถนนลาดยางผิวทาง Asphaltic Concrete โดยวิธี Pavement In-Place Recycling
 สายบ้านหนองบัวลี หมู่ที่ 2 ตำบลไทยสามัคคี - บ้านฝ้าย หมู่ที่ 1 ตำบลเมืองฝ้าย อำเภอหนองหงส์ จังหวัดบุรีรัมย์ ขนาดผิวทางกว้าง 5.00-8.00 ม.
 ระยะทาง 1.400 ม. หรือมีพื้นที่ไม่น้อยกว่า 8,800 ตร.ม. สัญญาเลขที่ 113/2567 ลงวันที่ 4 มิถุนายน 2567 ผู้รับจ้าง ห้างหุ้นส่วนจำกัด สหสิโรจน์การโยธา

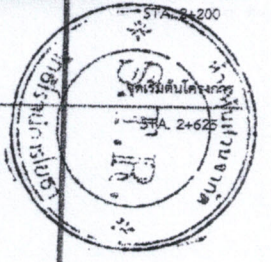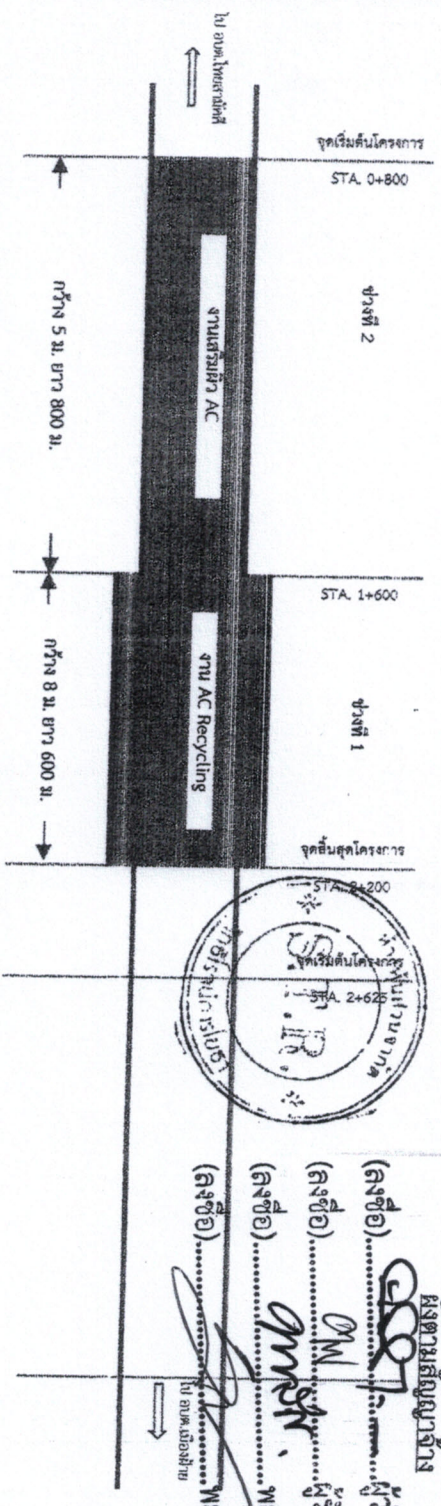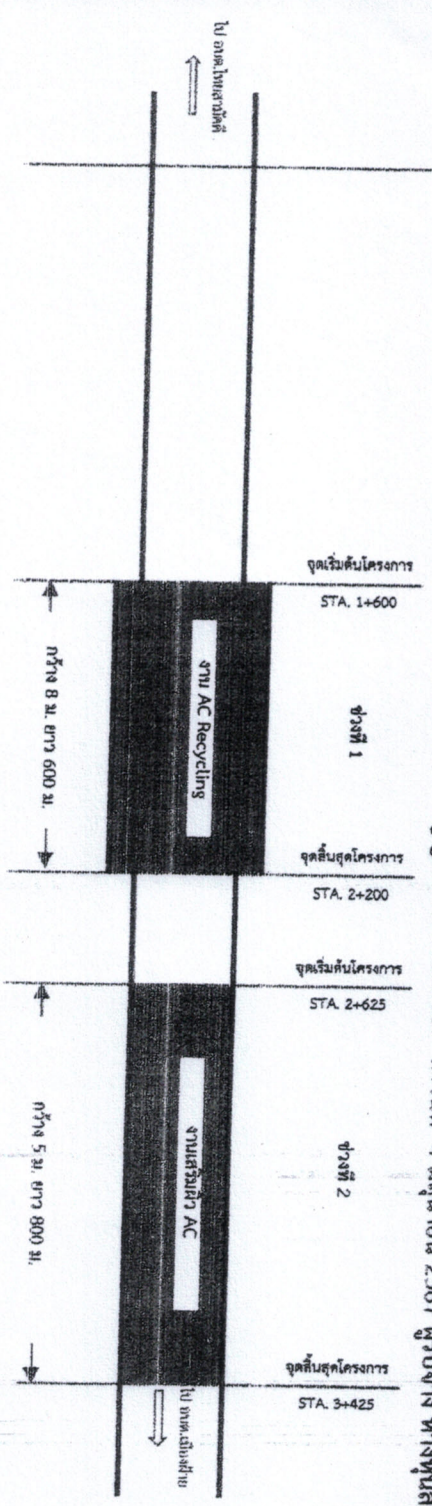

ผู้ควบคุมสัญญาจ้าง
 (ลงชื่อ).....ผู้ว่าจ้าง
 (ลงชื่อ).....ผู้รับจ้าง
 (ลงชื่อ).....พยาน
 (ลงชื่อ).....พยาน

ทราบ
 ลงชื่อ.....ประธานฯ
 ลงชื่อ.....กรรมการ
 ลงชื่อ.....กรรมการ
 ลงชื่อ.....ผู้ควบคุมงาน
 ลงชื่อ.....ผู้ควบคุมงาน

บัญชีปริมาณงานผิวทาง ตามสัญญาจ้าง

ที่	ม. - กม.	กว้าง (ม.)	ยาว (ม.)	พื้นที่ผิวทาง (ตร.ม.)	ชนิดผิวทาง
1	1+600 - 2+200	8	600	4,800	Asphaltic Concrete
2	2+625 - 3+425	5	800	4,000	Asphaltic Concrete
รวม			1,400	8,800	

บัญชีปริมาณงานผิวทาง ตามสัญญาจ้าง

ที่	ม. - กม.	กว้าง (ม.)	ยาว (ม.)	พื้นที่ผิวทาง (ตร.ม.)	ชนิดผิวทาง
1	1+600 - 2+200	8	600	4,800	Asphaltic Concrete
2	0+800 - 1+600	5	800	4,000	Asphaltic Concrete
รวม			1,400	8,800	

ผู้ก่อสร้างจริง
 (As Built Plan)

