

ต้นฉบับ



สัญญาจ้างปรับปรุงพื้นที่เช่า ห้องน้ำ และติดตั้งระบบผลิตไฟฟ้า
ด้วยพลังงานแสงอาทิตย์บนหลังคา (Solar Rooftop)
บริเวณพื้นที่แห่งค้าสถานีกำแพงเพชร ประจำปีงบประมาณ พ.ศ.๒๕๖๖

ระหว่าง

การรถไฟฟ้าขนส่งมวลชนแห่งประเทศไทย (รฟม.)

กับ

กลุ่มผู้ร่วมค้า เอสเอพี

สัญญาเลขที่ R-จ.๒๕๖๖/๓๔๘



สัญญาจ้างปรับปรุงพื้นที่เช่า ห้องน้ำ และติดตั้งระบบผลิตไฟฟ้าด้วยพลังงานแสงอาทิตย์บนหลังคา
(Solar Rooftop) บริเวณพื้นที่แห่งค้าสถานีกำแพงเพชร ประจำปีงบประมาณ ๒๕๖๖

สัญญาเลขที่ R-จ.๒๕๖๖/๓๔๘

สัญญาฉบับนี้ทำขึ้น ณ การรถไฟฟ้าขนส่งมวลชนแห่งประเทศไทย สำนักงานใหญ่ตั้งอยู่เลขที่ ๑๗๕ ถนนพระราม ๙ แขวงห้วยขวาง เขตห้วยขวาง กรุงเทพมหานคร เมื่อวันที่ ๒๙ กันยายน ๒๕๖๖ ระหว่างการรถไฟฟ้าขนส่งมวลชนแห่งประเทศไทย โดย นายพัฒนพงษ์ พงศ์ศุภสมิทธิ์ รองผู้ว่าการการรถไฟฟ้าขนส่งมวลชนแห่งประเทศไทย (บริหาร) ปฏิบัติการแทน ผู้ว่าการการรถไฟฟ้าขนส่งมวลชนแห่งประเทศไทย ซึ่งต่อไปในสัญญานี้เรียกว่า "ผู้จ้าง" ฝ่ายหนึ่ง กับ กลุ่มผู้ร่วมค้า เอสเอฟ ซึ่งประกอบด้วย

บริษัท เอสทีพี โลจิสติกส์ แอนด์ ชัพพรอร์ท จำกัด ซึ่งจดทะเบียนเป็นนิติบุคคล ณ สำนักงานทะเบียน หุ้นส่วนบริษัท จังหวัดนonthbury กรมพัฒนาธุรกิจการค้า มีสำนักงานใหญ่ ตั้งอยู่เลขที่ ๕๑/๑๑๐ หมู่บ้าน เดอะเมทโทร แจ้งวัฒนะ หมู่ที่ ๓ ตำบลคลองพระอุดม อำเภอปากเกร็ด จังหวัดนonthbury โดยนางสาวรัณลักษณ์ ศักดิ์ชัยศรี ผู้รับมอบอำนาจ ลงนามผูกพันนิติบุคคล Praeksa ตามหนังสือรับรองของ สำนักงานทะเบียนหุ้นส่วนบริษัทกลาง กรมพัฒนาธุรกิจการค้า กระทรวงพาณิชย์ ที่ E๑๐๐๙๑๒๐๓๐๓๙๖๖ ลงวันที่ ๑๕ มิถุนายน ๒๕๖๖ แบบท้ายสัญญานี้ และหนังสือมอบอำนาจ ลงวันที่ ๑๕ สิงหาคม ๒๕๖๖ แบบท้ายสัญญานี้

บริษัท เอช ชีสเต็ม แอนด์ โซลูชั่น จำกัด ซึ่งจดทะเบียนเป็นนิติบุคคล ณ สำนักงานทะเบียนหุ้นส่วนบริษัทกลาง กรมพัฒนาธุรกิจการค้า มีสำนักงานใหญ่ ตั้งอยู่เลขที่ ๖๙/๘๘๙ หมู่ที่ ๑ ซอยพระแม่การุณย์ ๒๙ ตำบลบ้านใหม่ อำเภอปากเกร็ด จังหวัด นonthbury โดยนางสาวณิชาปีรณ์ ลูกอินทร์ ผู้มีอำนาจลงนามผูกพันนิติบุคคล Praeksa ตามหนังสือรับรองของ สำนักงานทะเบียนหุ้นส่วนบริษัทกลาง กรมพัฒนาธุรกิจการค้า กระทรวงพาณิชย์ ที่ ๑๐๐๙๑๒๐๐๗๔๙๒๐ ลงวันที่ ๑๕ สิงหาคม ๒๕๖๖

บริษัท แพค ครีเอท จำกัด ซึ่งจดทะเบียนเป็นนิติบุคคล ณ สำนักงานทะเบียนหุ้นส่วนบริษัท กรุงเทพมหานคร กรมทะเบียนการค้า มีสำนักงานใหญ่ ตั้งอยู่เลขที่ ๖๙/๖๑ ถนนพญาไท แขวงถนนพญาไท เขตราชเทวี กรุงเทพมหานคร โดยนายเกริกศรรค์ ชีวพูนผล และนางจินตนา จินตนาภรณ์ ผู้มีอำนาจลงนามผูกพันนิติบุคคล Praeksa ตามหนังสือรับรองของ สำนักงานทะเบียนหุ้นส่วนบริษัทกลาง กรมพัฒนาธุรกิจการค้า กระทรวงพาณิชย์ ที่ E๑๐๐๙๑๒๐๔๐๔๐๕๐๗ ลงวันที่ ๑ กันยายน ๒๕๖๖

โดยบริษัท เอสทีพี โลจิสติกส์ แอนด์ ชัพพรอร์ท จำกัด เป็นผู้เสนอราคารลักษณ์ (Consortium Leader) ในการปฏิบัติตามสัญญานี้ และบริษัททั้งสามจะรับผิดชอบตามสัญญานี้ร่วมกันและแทนกันต่อ รฟม. ซึ่งต่อไปนี้ ในสัญญารียกบริษัททั้งสามรวมกันว่า "ผู้รับจ้าง" อีกฝ่ายหนึ่ง

คู่สัญญาได้ตกลงกันมีข้อความดังต่อไปนี้

ข้อ ๑ ข้อตกลงว่าจ้าง

ผู้จ้างตกลงจ้างและผู้รับจ้างตกลงรับจ้างทำงานปรับปรุงพื้นที่เช่า ห้องน้ำ และติดตั้งระบบผลิตไฟฟ้าด้วยพลังงานแสงอาทิตย์บนหลังคา (Solar Rooftop) บริเวณพื้นที่แห่งค้าสถานีกำแพงเพชร ประจำปีงบประมาณ ๒๕๖๖ ด้วยวิธีประกวดราคาอิเล็กทรอนิกส์ (e-bidding) ณ สถานีรถไฟฟ้ากำแพงเพชร ตามข้อกำหนด และเงื่อนไขสัญญานี้รวมทั้งเอกสารแนบท้ายสัญญา

ผู้รับจ้างตกลงที่จะจัดหาแรงงานและวัสดุ เครื่องมือเครื่องใช้ ตลอดจนอุปกรณ์ต่าง ๆ ตามดังต่อไปนี้ เพื่อใช้ในงานจ้างตามสัญญานี้



จ.ส.

ข้อ ๒ เอกสารอันเป็นส่วนหนึ่งของสัญญา

เอกสารแนบท้ายสัญญาดังต่อไปนี้ให้ถือเป็นส่วนหนึ่งของสัญญานี้

๒.๑ ผนวก ๑ ข้อกำหนดและขอบเขตของงาน (Term of Reference) งานจ้างปรับปรุงพื้นที่เช่า ห้องน้ำ และติดตั้งระบบผลิตไฟฟ้าด้วยพลังงานแสงอาทิตย์บนหลังคา (Solar Rooftop) บริเวณพื้นที่แห่งค้าสถานีกำแพงเพชร ประจำปีงบประมาณ ๒๕๖๖ จำนวน ๑๗๗ (หนึ่งร้อยสิบเจ็ด) หน้า

๒.๒ ผนวก ๒ ข้อเสนอค่าธรรมเนียม (ฉบับปรับลด และยืนยันราคา) จำนวน ๓ (สาม) หน้า

๒.๓ ผนวก ๓ เอกสารเกี่ยวกับนิติบุคคลของผู้รับจ้าง หนังสือมอบอำนาจ หลักประกันสัญญา และเอกสารอื่นที่เกี่ยวข้อง จำนวน ๑๙๗ (หนึ่งร้อยเก้าสิบเจ็ด) หน้า

ความได้ในเอกสารแนบท้ายสัญญาที่ขัดหรือแย้งกับข้อความในสัญญานี้ ให้ใช้ข้อความในสัญญานี้บังคับ และในกรณีที่เอกสารแนบท้ายสัญญาขัดแย้งกันเอง ผู้รับจ้างจะต้องปฏิบัติตามคำวินิจฉัยของผู้ว่าจ้าง คำวินิจฉัยของผู้ว่าจ้างให้ถือเป็นที่สุด และผู้รับจ้างไม่มีสิทธิเรียกร้องค่าจ้าง หรือค่าเสียหายหรือค่าใช้จ่ายใด ๆ เพิ่มเติมจากผู้ว่าจ้างทั้งสิ้น

ข้อ ๓ หลักประกันการปฏิบัติตามสัญญา

ในขณะทำสัญญานี้ผู้รับจ้างได้นำหลักประกันเป็นหนังสือค้ำประกันธนาคารกสิกรไทย จำกัด (มหาชน) สาขาสำนักงานเสือป่า เลขที่ ๑๐๐๐๖๔๒๔๘๘๘๘๘๘ ลงวันที่ ๒๙ กันยายน ๒๕๖๖ เป็นจำนวนเงิน ๖๒๕,๐๐๐.๐๐ บาท (หกแสนสองหมื่นห้าพันบาทถ้วน) ซึ่งเท่ากับร้อยละ ๕ (ห้า) ของราคาก่าจ้างตามสัญญา มามอบให้แก่ผู้ว่าจ้างเพื่อเป็นหลักประกันการปฏิบัติตามสัญญานี้

กรณีผู้รับจ้างใช้หนังสือค้ำประกันมาเป็นหลักประกันการปฏิบัติตามสัญญา หนังสือค้ำประกันดังกล่าวจะต้องออกโดยธนาคารที่ประกอบกิจการในประเทศไทย หรือโดยบริษัทเงินทุนหรือบริษัทเงินทุนหลักทรัพย์ ที่ได้รับอนุญาตให้ประกอบกิจการเงินทุนเพื่อการพาณิชย์และประกอบธุรกิจ ค้ำประกันตามประกาศของธนาคารแห่งประเทศไทย ตามรายชื่อบริษัทเงินทุนที่ธนาคารแห่งประเทศไทยแจ้งไว้ในทรารูปแบบที่คณะกรรมการนโยบายการจัดซื้อจัดจ้างและการบริหารพัสดุภาครัฐกำหนดหรืออาจเป็นหนังสือค้ำประกันอีกหนึ่งฉบับตามสัญญา กรรมบัญชีกลางกำหนดก็ได้ และจะต้องมีอายุการค้ำประกันตลอดไปจนกว่าผู้รับจ้างพ้นข้อผูกพันตามสัญญานี้

หลักประกันที่ผู้รับจ้างนำมามอบให้ตามวรรคหนึ่ง จะต้องมีอายุครอบคลุมความรับผิดทั้งปวง ของผู้รับจ้างตลอดอายุสัญญา ถ้าหลักประกันที่ผู้รับจ้างนำมามอบให้ดังกล่าวลดลงหรือเสื่อมค่าลง หรือมีอายุไม่ครอบคลุมถึงความรับผิดของผู้รับจ้างตลอดอายุสัญญา ไม่ว่าด้วยเหตุใด ๆ ก็ตาม รวมถึงกรณี ผู้รับจ้างส่งมอบงานล่าช้าเป็นเหตุให้ระยะเวลาแล้วเสร็จหรือวันครบกำหนดความรับผิดในความชำรุดบกพร่องตามสัญญาเปลี่ยนแปลงไปไม่ว่าจะเกิดขึ้นระหว่างใด ผู้รับจ้างต้องหาหลักประกันใหม่หรือหลักประกันเพิ่มเติมให้มีจำนวนครบถ้วนตามวรรคหนึ่ง มามอบให้แก่ผู้ว่าจ้างภายใน ๑๕ (สิบห้า) วัน นับถ้วนจากวันที่ได้รับแจ้งเป็นหนังสือจากผู้ว่าจ้าง

หลักประกันที่ผู้รับจ้างนำมามอบไว้ตามข้อนี้ ผู้ว่าจ้างจะคืนให้แก่ผู้รับจ้าง โดยไม่มีดอกเบี้ย เมื่อผู้รับจ้างพ้นจากข้อผูกพัน และความรับผิดทั้งปวงตามสัญญานี้แล้ว

ข้อ ๔ ค่าจ้างและการจ่ายเงิน

ผู้ว่าจ้างคงจ่ายและผู้รับจ้างคงรับเงินค่าจ้างจำนวนเงิน ๑๒,๕๐๐,๐๐๐.๐๐ บาท (สิบสองล้านห้าแสนบาทถ้วน) ซึ่งได้รวมภาษีมูลค่าเพิ่ม จำนวน ๔๗๗,๗๗๗.๐๑ บาท (แปดแสนหนึ่งหมื่นเจ็ดพันเจ็ดร้อยห้าสิบเจ็ดบาทหนึ่งสตางค์) ตลอดจนภาษีอากรอื่น ๆ และค่าใช้จ่ายทั้งปวงที่รับรู้แล้ว โดยกำหนดการจ่ายเงินเป็นงวด ๆ ดังนี้



งวดที่ ๑ ร้อยละ ๓๐ เป็นจำนวนเงิน ๓,๗๕๐,๐๐๐.๐๐ บาท (สามล้านเจ็ดแสนห้าหมื่นบาทถ้วน) เมื่อผู้รับจ้างได้ปฏิบัติงานปรับปรุงบริเวณพื้นที่เช่า แห่งค้าสถานีกำแพงเพชร ตามเอกสารแนบท้ายสัญญาผูกพันก ๑ แล้วเสร็จ ภายใน ๖๐ วัน นับตั้งแต่ รฟม. แจ้งให้เริ่มงาน

งวดที่ ๒ ร้อยละ ๓๐ เป็นจำนวนเงิน ๓,๗๕๐,๐๐๐.๐๐ บาท (สามล้านเจ็ดแสนห้าหมื่นบาทถ้วน) เมื่อผู้รับจ้างได้ปฏิบัติงานปรับปรุงบริเวณพื้นที่เช่า แห่งค้าสถานีกำแพงเพชร ตามเอกสารแนบท้ายสัญญาผูกพันก ๑ แล้วเสร็จ ภายใน ๑๒๐ วัน นับตั้งแต่ รฟม. แจ้งให้เริ่มงาน

งวดที่ ๓ (งวดสุดท้าย) ร้อยละ ๔๐ เป็นจำนวนเงิน ๕,๐๐๐,๐๐๐.๐๐ บาท (ห้าล้านบาทถ้วน) เมื่อผู้รับจ้างได้ปฏิบัติงานปรับปรุงบริเวณพื้นที่เช่า ห้องน้ำ และติดตั้งระบบผลิตไฟฟ้าด้วยพลังงานแสงอาทิตย์บนหลังคา (Solar Rooftop) บริเวณพื้นที่แห่งค้าสถานีกำแพงเพชร เป็นไปตามเอกสารแนบท้ายสัญญา ผูกพันก ๑ แล้วเสร็จทั้งหมด ภายใน ๒๑๐ วัน นับตั้งแต่วันที่ รฟม. แจ้งให้เริ่มงาน

ข้อ ๕ กำหนดเวลาแล้วเสร็จและสิทธิของผู้ว่าจ้างในการบอกเลิกสัญญา

ผู้รับจ้างต้องเริ่มทำงานที่รับจ้างเมื่อผู้ว่าจ้างได้มีหนังสือแจ้งให้เริ่มงาน และจะต้องทำงานให้แล้วเสร็จบริบูรณ์ภายใน ๒๑๐ วัน นับถัดจากวันที่ผู้ว่าจ้างได้มีหนังสือแจ้งให้เริ่มงาน ถ้าผู้รับจ้างมิได้ลงมือทำงานภายในกำหนดเวลา หรือไม่สามารถทำงานให้แล้วเสร็จตามกำหนดเวลา หรือมีเหตุให้เชื่อได้ว่าผู้รับจ้างไม่สามารถทำงานให้แล้วเสร็จภายในกำหนดเวลา หรือจะแล้วเสร็จล่าช้าเกินกว่ากำหนดเวลา หรือผู้รับจ้างทำผิดสัญญาข้อใดข้อหนึ่ง หรือตกเป็นผู้ถูกพิทักษ์ทรัพย์เด็ดขาดหรือตกเป็นผู้ล้มละลาย หรือเพิกเฉยไม่ปฏิบัติตามคำสั่งของคณะกรรมการตรวจสอบพัสดุ ผู้ว่าจ้างมีสิทธิที่จะบอกเลิกสัญญานี้ได้ และมีสิทธิจ้างผู้รับจ้างรายใหม่เข้าทำงานของผู้รับจ้างให้ลุล่วงไปได้ด้วยการใช้สิทธิบอกเลิกสัญญานี้ไม่กระทบสิทธิของผู้ว่าจ้างที่จะเรียกร้องค่าเสียหายจากผู้รับจ้าง

การที่ผู้ว่าจ้างไม่ใช้สิทธิบอกเลิกสัญญาดังกล่าวข้างต้นนั้น ไม่เป็นเหตุให้ผู้รับจ้างพ้นจากความรับผิดชอบสัญญา

ข้อ ๖ การจ้างซ่อม

ผู้รับจ้างจะต้องไม่เอางานทั้งหมดหรือแต่บางส่วนแห่งสัญญานี้ไปจ้างซ่อมอีกทอดหนึ่ง เว้นแต่ การจ้างซ่อมงานแต่บางส่วนที่ได้รับอนุญาตเป็นหนังสือจากผู้ว่าจ้างแล้ว การที่ผู้ว่าจ้างได้อนุญาตให้จ้างซ่อมงานแต่บางส่วนดังกล่าวนั้น ไม่เป็นเหตุให้ผู้รับจ้างหลุดพันจากความรับผิดชอบหรือพันธหน้าที่ตามสัญญานี้ และผู้รับจ้างจะยังคงต้องรับผิดชอบสิทธิและภาระทางการเงินที่ได้รับโดยชอบธรรมจากการจ้างซ่อมที่ได้รับอนุญาต ไม่ตัดสิทธิผู้ว่าจ้างในกรณีที่ผู้รับจ้างซ่อมงานทั้งหมดหรือส่วนใดส่วนหนึ่งที่ได้รับอนุญาต

กรณีผู้รับจ้างไปจ้างซ่อมงานแต่บางส่วนโดยฝ่าฝืนความในวรรคหนึ่ง ผู้รับจ้างต้องชำระค่าปรับให้แก่ผู้ว่าจ้างเป็นจำนวนเงินในอัตราร้อยละ ๑๐ (สิบ) ของเงินของงานที่จ้างซ่อมตามสัญญา ทั้งนี้ ไม่ตัดสิทธิผู้ว่าจ้างในการบอกเลิกสัญญา



/ข้อ ๗ ความรับผิด...

ข้อ ๗ ความรับผิดของผู้รับจ้าง

ผู้รับจ้างจะต้องรับผิดต่ออุบัติเหตุ ความเสียหาย หรือภัยนตรายใด ๆ อันเกิดจาก การปฏิบัติงานของผู้รับจ้าง และจะต้องรับผิดต่อความเสียหายจากการกระทำของลูกจ้างหรือตัวแทนของผู้รับจ้าง และจากการปฏิบัติงานของผู้รับจ้างช่วงด้วย (ถ้ามี)

ความเสียหายใด ๆ อันเกิดแก่งานที่ผู้รับจ้างได้ทำขึ้น แม้จะเกิดขึ้นเพราะเหตุสุดวิสัยก็ตาม ผู้รับจ้างจะต้องรับผิดชอบโดยซ่อนแอบให้คืนดีหรือเปลี่ยนให้ใหม่โดยค่าใช้จ่ายของผู้รับจ้างเอง เว้นแต่ความเสียหายนั้น เกิดจากความผิดของผู้ว่าจ้าง ทั้งนี้ ความรับผิดของผู้รับจ้างดังกล่าวในข้อนี้จะสิ้นสุดลงเมื่อผู้ว่าจ้างได้รับมอบงาน ครั้งสุดท้าย

ผู้รับจ้างจะต้องรับผิดต่อบุคคลภายนอกในความเสียหายใด ๆ อันเกิดจากการปฏิบัติงานของ ผู้รับจ้าง หรือลูกจ้างหรือตัวแทนของผู้รับจ้าง รวมถึงผู้รับจ้างช่วง (ถ้ามี) ตามสัญญานี้ หากผู้ว่าจ้างถูกเรียกร้องหรือ พ่องร้องหรือต้องชดใช้ค่าเสียหายให้แก่บุคคลภายนอกไปแล้ว ผู้รับจ้างจะต้องดำเนินการใด ๆ เพื่อให้มีการว่าต่างแก้ต่าง ให้แก่ผู้ว่าจ้างโดยค่าใช้จ่ายของผู้รับจ้างเอง รวมทั้งผู้รับจ้างจะต้องชดใช้ค่าเสียหายนั้น ๆ ตลอดจนค่าใช้จ่ายใด ๆ อันเกิดจาก การถูกเรียกร้องหรือถูกพ่องร้องให้แก่ผู้ว่าจ้างทันที

ข้อ ๘ การจ่ายเงินแก่ลูกจ้าง

ผู้รับจ้างจะต้องจ่ายเงินแก่ลูกจ้างที่ผู้รับจ้างได้จ้างมาในอัตราและตามกำหนดเวลาที่ผู้รับจ้าง ได้ตกลงหรือทำสัญญาว่าต่อลูกจ้างดังกล่าว

ถ้าผู้รับจ้างไม่จ่ายเงินค่าจ้างหรือค่าทดแทนอื่นใดแก่ลูกจ้างดังกล่าวในระหว่างนี้ ผู้ว่าจ้าง มีสิทธิที่จะเอาเงินค่าจ้างที่จะต้องจ่ายแก่ผู้รับจ้างมาจ่ายให้แก่ลูกจ้างของผู้รับจ้างดังกล่าว และให้ถือว่าผู้ว่าจ้าง ได้จ่ายเงินจำนวนนั้นเป็นค่าจ้างให้แก่ผู้รับจ้างตามสัญญาแล้ว

ผู้รับจ้างจะต้องจัดให้มีประกันภัยสำหรับลูกจ้างทุกคนที่จ้างมาทำงาน โดยให้ครอบคลุมถึง ความรับผิดทั้งปวงของผู้รับจ้าง รวมทั้งผู้รับจ้างช่วง (ถ้ามี) ในกรณีความเสียหายที่คิดค่าสินไหมทดแทนได้ตาม กฎหมาย ซึ่งเกิดจากอุบัติเหตุหรือภัยนตรายใด ๆ ต่อลูกจ้างหรือบุคคลอื่นที่ผู้รับจ้างหรือผู้รับจ้างช่วงจ้างมาทำงาน ผู้รับจ้างจะต้องส่งมอบกรมธรรม์ประกันภัยดังกล่าวพร้อมทั้งหลักฐานการชำระเบี้ยประกันให้แก่ผู้ว่าจ้างเมื่อผู้ว่าจ้าง เรียกร้อง

ข้อ ๙ การตรวจสอบงานจ้าง

เมื่อผู้ว่าจ้างได้ตรวจรับงานจ้างที่ส่งมอบและเห็นว่าถูกต้องครบถ้วนตามสัญญาแล้ว ผู้ว่าจ้าง จะออกหลักฐานการรับมอบเป็นหนังสือไว้ให้ เพื่อผู้รับจ้างนำมาเป็นหลักฐานประกอบการขอรับเงินค่างงานจ้างนั้น

ถ้าผลของการตรวจสอบงานจ้างปรากฏว่างานจ้างที่ผู้รับจ้างส่งมอบไม่ตรงตามสัญญา ผู้ว่าจ้าง ทรงไว้ซึ่งสิทธิที่จะไม่รับงานจ้างนั้น ในกรณีเช่นว่านี้ ผู้รับจ้างต้องทำการแก้ไขดูแลต่อตามสัญญาด้วยค่าใช้จ่ายของ ผู้รับจ้างเอง และระยะเวลาที่เสียไปเพราะเหตุดังกล่าวผู้รับจ้างจะนำมากล่าวเรียกเหลือเชื่อyleเวลาส่งมอบงานจ้างตาม สัญญาหรือของดหรือลดค่าปรับไม่ได้



นาย...
Gmk.U.

/ข้อ ๑๐ รายละเอียด...

ข้อ ๑๐ รายละเอียดของงานจ้างค่าเดือน

ผู้รับจ้างรับรองว่าได้ตรวจสอบและทำความเข้าใจในรายละเอียดของงานจ้างโดยถ้วนแล้ว หากปรากฏว่ารายละเอียดของงานจ้างนั้นผิดพลาดหรือค่าเดือนไม่จากการทางวิศวกรรมหรือทางเทคนิค ผู้รับจ้างตกลงที่จะปฏิบัติตามคำวินิจฉัยของผู้ว่าจ้าง คณะกรรมการตรวจรับพัสดุ เพื่อให้งานแล้วเสร็จบริบูรณ์ คำวินิจฉัยดังกล่าวให้ถือเป็นที่สุด โดยผู้รับจ้างจะคิดค่าจ้าง ค่าเสียหาย หรือค่าใช้จ่ายใด ๆ เพิ่มขึ้นจากผู้ว่าจ้าง หรือ ขอขยายอายุสัญญาไม่ได้

ข้อ ๑๑ ค่าปรับ

หากผู้รับจ้างไม่สามารถทำงานให้แล้วเสร็จภายในเวลาที่กำหนดไว้ ในสัญญาและผู้ว่าจ้าง ยังมิได้บอกเลิกสัญญา ผู้รับจ้างจะต้องชำระค่าปรับให้แก่ผู้ว่าจ้าง ในอัตราอย่าง ๐.๓๐ (ศูนย์จุดหนึ่งศูนย์) ของราคาก่อสร้างของงานนั้น ๆ เป็นรายวัน (เศษของวันให้นับเป็นหนึ่งวัน) นับตั้งจากวันที่ครบกำหนดเวลาแล้วเสร็จของงาน ตามสัญญาหรือวันที่ผู้ว่าจ้างได้ขยายเวลาทำงานให้ จนถึงวันที่ทำงานแล้วเสร็จจริง รายละเอียดเป็นไปตามเอกสารแนบท้ายสัญญางานวก ๑ นอกจากนี้ ผู้รับจ้างยอมให้ผู้ว่าจ้างเรียกค่าเสียหายอันเกิดขึ้นจากการที่ผู้รับจ้าง ทำงานล่าช้าเฉพาะส่วนที่เกินกว่าจำนวนค่าปรับดังกล่าวได้อีกด้วย

ในระหว่างที่ผู้ว่าจ้างยังมิได้บอกเลิกสัญญานั้น หากผู้ว่าจ้างเห็นว่าผู้รับจ้างจะไม่สามารถปฏิบัติตามสัญญาต่อไปได้ ผู้ว่าจ้างจะใช้สิทธิบอกเลิกสัญญาและใช้สิทธิตามข้อ ๑๒ ก็ได และถ้าผู้ว่าจ้างได้แจ้งข้อเรียกร้องไปยังผู้รับจ้างเมื่อครบกำหนดเวลาแล้วเสร็จของงานขอให้ชำระค่าปรับแล้ว ผู้ว่าจ้างมีสิทธิที่จะปรับผู้รับจ้างจนถึงวันบอกเลิกสัญญาได้อีกด้วย

ข้อ ๑๒ สิทธิของผู้ว่าจ้างภายหลังบอกเลิกสัญญา

ในการณ์ที่ผู้ว่าจ้างบอกเลิกสัญญา ผู้ว่าจ้างอาจทำงานนั้นเองหรือว่าจ้างผู้อื่นให้ทำงานนั้นต่อ จนแล้วเสร็จก็ได้ และในการณ์ดังกล่าว ผู้ว่าจ้างมีสิทธิรับหรือบังคับจากหลักประกันการปฏิบัติตามสัญญาทั้งหมดหรือบางส่วนตามแต่จะเห็นสมควร นอกเหนือนั้น ผู้รับจ้างจะต้องรับผิดชอบในค่าเสียหายซึ่งเป็นจำนวนเงินกว่าหลักประกัน การปฏิบัติตามสัญญา รวมทั้งค่าใช้จ่ายที่เพิ่มขึ้นในการทำงานนั้นต่อให้แล้วเสร็จตามสัญญา ซึ่งผู้ว่าจ้างจะหักเอาจากจำนวนเงินได ๆ ที่จะจ่ายให้แก่ผู้รับจ้างก็ได้

ข้อ ๑๓ การบังคับค่าปรับ ค่าเสียหาย และค่าใช้จ่าย

กรณีที่ผู้รับจ้างไม่ปฏิบัติตามสัญญาข้อใดข้อหนึ่งด้วยเหตุใด ๆ ก็ตาม จะเป็นเหตุให้เกิดค่าปรับ ค่าเสียหาย หรือค่าใช้จ่ายแก่ผู้ว่าจ้าง ผู้รับจ้างต้องชดใช้ค่าปรับ ค่าเสียหาย หรือค่าใช้จ่ายดังกล่าวให้แก่ผู้ว่าจ้างโดยสิ้นเชิงภายในการณ์ ๑๕ (สิบห้า) วัน นับตั้งจากวันที่ได้รับแจ้งเป็นหนังสือจากผู้ว่าจ้าง หากผู้รับจ้างไม่ชดใช้ให้ถูกต้องครบถ้วนภายในระยะเวลาดังกล่าวให้ผู้ว่าจ้างมีสิทธิที่จะหักเอาจากจำนวนเงินค่าจ้างที่ต้องชำระ หรือบังคับจากหลักประกันการปฏิบัติตามสัญญาได้ทันที

หากค่าปรับ ค่าเสียหาย หรือค่าใช้จ่ายที่บังคับจากเงินค่าจ้างที่ต้องชำระ หรือหลักประกัน การปฏิบัติตามสัญญาแล้วยังไม่เพียงพอ ผู้รับจ้างยินยอมชำระส่วนที่เหลือ ที่ยังขาดอยู่จนครบถ้วนตามจำนวนค่าปรับ ค่าเสียหาย หรือค่าใช้จ่ายนั้น ภายในกำหนด ๑๕ (สิบห้า) วัน นับตั้งจากวันที่ได้รับแจ้งเป็นหนังสือจากผู้ว่าจ้าง



/หากมีเงินค่าจ้าง...

หากมีเงินค่าจ้างตามสัญญาที่หักไว้จ่ายเป็นค่าปรับ ค่าเสียหาย หรือค่าใช้จ่ายแล้วยังเหลืออยู่ อีกเท่าใด ผู้ว่าจ้างจะคืนให้แก่ผู้รับจ้างทั้งหมด

ข้อ ๑๔ การงดหรือลดค่าปรับ หรือการขยายเวลาปฏิบัติงานตามสัญญา

ในกรณีที่มีเหตุเกิดจากความผิดหรือความบกพร่องของฝ่ายผู้ว่าจ้าง หรือเหตุสุดวิสัย หรือเกิดจาก พฤติการณ์อันหนึ่งอันใดที่ผู้รับจ้างไม่ต้องรับผิดตามกฎหมาย หรือเหตุอื่นตามที่กำหนดในกฎกระทรวง ซึ่งออกตาม ความในกฎหมายว่าด้วยการจัดซื้อจัดจ้างและการบริหารพัสดุภาครัฐ ทำให้ผู้รับจ้างไม่สามารถทำงานให้แล้วเสร็จตาม เงื่อนไขและกำหนดเวลาแห่งสัญญานี้ได้ ผู้รับจ้างจะต้องแจ้งเหตุหรือพฤติกรรมดังกล่าวพร้อมหลักฐานเป็นหนังสือ ให้ผู้ว่าจ้างทราบ เพื่อของดหรือลดค่าปรับ หรือขยายเวลาทำงานออกไปภายใน ๑๕ (สิบห้า) วันนับถ้วนจากวันที่เหตุนั้น สิ้นสุดลง หรือตามที่กำหนดในกฎกระทรวงดังกล่าว แล้วแต่กรณี

ถ้าผู้รับจ้างไม่ปฏิบัติให้เป็นไปตามความในวรคหนึ่ง ให้ถือว่าผู้รับจ้างได้สละสิทธิเรียกร้อง ในการที่จะของดหรือลดค่าปรับ หรือขยายเวลาทำงานออกไปโดยไม่มีเงื่อนไขใด ๆ ทั้งสิ้น เว้นแต่ กรณีเหตุเกิดจาก ความผิดหรือความบกพร่องของฝ่ายผู้ว่าจ้าง ซึ่งมีหลักฐานชัดแจ้ง หรือผู้ว่าจ้างทราบดี อยู่แล้วตั้งแต่ต้น

การงดหรือลดค่าปรับ หรือขยายกำหนดเวลาทำงานตามวรคหนึ่ง อยู่ในคุณลักษณะของผู้ว่าจ้าง ที่จะพิจารณาตามที่เห็นสมควร

ข้อ ๑๕ การใช้เรือไทย

ในการปฏิบัติตามสัญญานี้ หากผู้รับจ้างจะต้องสั่งหรือนำของเข้ามาจากต่างประเทศ รวมทั้ง เครื่องมือและอุปกรณ์ที่ต้องนำเข้ามาเพื่อบริบัติงานตามสัญญา ไม่ว่าผู้รับจ้างจะเป็นผู้ที่นำของเข้ามาเองหรือนำเข้ามา โดยผ่านตัวแทนหรือบุคคลอื่นใด ถ้าสิ่งของนั้นต้องนำเข้ามาโดยทางเรือในเส้นทางเดินเรือที่มีเรือไทยเดินอยู่ และ สามารถให้บริการรับขนได้ตามที่รัฐมนตรีว่าการกระทรวงคมนาคมประกาศกำหนด ผู้รับจ้างต้องจัดการให้สิ่งของ ดังกล่าวบรรทุกโดยเรือไทยหรือเรือที่มีสิทธิเช่นเดียวกับเรือไทยจากต่างประเทศมายังประเทศไทย เว้นแต่จะได้รับ อนุญาตจากกรมเจ้าท่าก่อนบรรทุกของนั้นลงเรืออื่นที่มิใช่เรือไทยหรือเป็นของที่รัฐมนตรีว่าการกระทรวงคมนาคม ประกาศยกเว้นให้บรรทุกโดยเรืออื่นได้ ทั้งนี้ไม่ว่าการสั่งหรือนำเข้าสิ่งของดังกล่าวจากต่างประเทศจะเป็นแบบใด

ในการส่งมอบงานตามสัญญาให้แก่ผู้ว่าจ้าง ถ้างานนั้นมีสิ่งของตามวรคหนึ่ง ผู้รับจ้างจะต้อง ส่งมอบใบตราสั่ง (Bill of lading) หรือสำเนาใบตราสั่งสำหรับของนั้น ซึ่งแสดงว่าได้บรรทุกมาโดยเรือไทยหรือเรือ ที่มีสิทธิเช่นเดียวกับเรือไทยให้แก่ผู้ว่าจ้างพร้อมกับการส่งมอบงานด้วย

ในกรณีที่สิ่งของดังกล่าวไม่ได้บรรทุกจากต่างประเทศมายังประเทศไทยโดยเรือไทยหรือเรือ ที่มีสิทธิเช่นเดียวกับเรือไทย ผู้รับจ้างต้องส่งมอบหลักฐานซึ่งแสดงว่าได้รับอนุญาตจากการเจ้าท่า ให้บรรทุกของ โดยเรืออื่นได้ หรือหลักฐานซึ่งแสดงว่าได้ชำระค่าธรรมเนียมพิเศษเนื่องจากการไม่บรรทุกของไทยโดยเรือไทย หรือเรือ ว่าด้วยการส่งเสริมการพาณิชยนาวีแล้วอย่างโดยย่างหนึ่งแก่ผู้ว่าจ้างด้วย



นาย...

ในกรณีที่ผู้รับจ้างไม่ส่งมอบหลักฐานอย่างโดยย่างหนึ่งดังกล่าวในวรรคสองและวรรคสามให้แก่ผู้ว่าจ้าง แต่จะขอส่งมอบงานดังกล่าวให้ผู้ว่าจ้างก่อนโดยยังไม่รับชำระเงินค่าจ้าง ผู้ว่าจ้างมีสิทธิรับงานดังกล่าวไว้ก่อน และชำระเงินค่าจ้างเมื่อผู้รับจ้างได้ปฏิบัติถูกต้องครบถ้วนดังกล่าวแล้วได้

สัญญานี้ทำขึ้นเป็นสองฉบับ มีข้อความถูกต้องตรงกัน คู่สัญญาได้อ่านและเข้าใจข้อความโดยละเอียดตลอดแล้ว จึงได้ลงลายมือชื่อ พร้อมทั้งประทับตรา (ถ้ามี) ไว้เป็นสำคัญต่อหน้าพยาน และคู่สัญญาต่างยืนถือไว้ฝ่ายละหนึ่งฉบับ

(ลงชื่อ)  ผู้รับจ้าง

(นายพัฒนพงษ์ พงศ์ศุภสมิทร)

รองผู้ว่าการการรถไฟฟ้าขนส่งมวลชนแห่งประเทศไทย (บริหาร)
ปฏิบัติการแทน ผู้ว่าการการรถไฟฟ้าขนส่งมวลชนแห่งประเทศไทย


(ลงชื่อ)  ผู้รับจ้าง

(นางสาวธัญลักษณ์ ศักดิ์ชัยศรี)

ผู้รับมอบอำนาจตามกฎหมาย


กลุ่มผู้ร่วมค้า เอสเอพี

บริษัทเอสทีพี โลจิสติกส์ แอนด์ ซัพพอร์ท จำกัด

(ลงชื่อ)  พยาน

(นางฐิตารีย์ ศรีอาบุร)

ผู้อำนวยการกองจัดหาพัสดุทั่วไป
รักษาการแทน ผู้อำนวยการฝ่ายจัดซื้อและบริการ

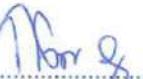*ACE (ลงชื่อ)  พยาน
Ace System & Solution Co.,Ltd.

(นางสาวนิชาปวีณ์ ลูกอินทร์)

กลุ่มผู้ร่วมค้า เอสเอพี

บริษัท เอช ชีสเต็ม แอนด์ โซลูชั่น จำกัด



เลขที่โครงการ ๖๖๐๖๙๒๗๗๔๖๕
เลขคุณสัญญา ๖๖๐๙๒๔๐๐๗๘๗







ข้อกำหนดและขอบเขตของงาน (Term of Reference) งานจ้างปรับปรุงพื้นที่เช่า ห้องน้ำ และติดตั้งระบบ
ผลิตไฟฟ้าด้วยพลังงานแสงอาทิตย์บนหลังคา (Solar Rooftop) บริเวณพื้นที่แห่งค้าสถานีกำแพงเพชร
ประจำปีงบประมาณ 2566

1. เหตุผลและความจำเป็น

การรถไฟฟ้าขนส่งมวลชนแห่งประเทศไทย (รฟม.) ได้เปิดให้บริการเช่าพื้นที่เพื่อจำหน่ายสินค้าและบริการ บริเวณแห่งค้าสถานีกำแพงเพชร ตั้งแต่ปี 2546 จำนวน 210 แห่งค้า (แบ่งเป็นฝั่งตลาดนัดจตุจักร จำนวน 72 แห่งค้า ฝั่งตรงข้ามตลาด อตก. จำนวน 138 แห่งค้า) และพื้นที่อาคารห้องสุขา จำนวน 2 หลัง (ฝั่งตลาดนัดจตุจักรจำนวน 1 หลัง และฝั่งตรงข้ามตลาด อตก. จำนวน 1 หลัง) ซึ่งจากการสำรวจพื้นที่พบว่าโครงสร้างและอุปกรณ์หลายอย่างเริ่มชำรุดทรุดโทรมตามระยะเวลาซึ่งอาจส่งผลกระทบต่อภาพลักษณ์ของ รฟม. และศักยภาพในการพัฒนาเชิงพาณิชย์ รฟม. อีกทั้งปัจจุบัน การนำพลังงานแสงอาทิตย์มาช่วยในการผลิตกระแสไฟฟ้ามีแนวโน้มการติดตั้งและใช้งานเพิ่มมากขึ้น ซึ่งการติดตั้งระบบผลิตไฟฟ้าด้วยพลังงานแสงอาทิตย์บนหลังคา (Solar Rooftop) เพื่อผลิตไฟฟ้าและนำไปใช้เสริมร่วมกับการใช้ไฟฟ้าปกติจากการไฟฟ้า จะช่วยลดค่าใช้จ่ายด้านค่าไฟฟ้าในบริเวณพื้นที่ดังกล่าว และยังช่วยส่งเสริมภาพลักษณ์ของ รฟม. ในในการนำพลังงานทดแทนมาใช้ในกิจการของ รฟม. อีกด้วย

2. วัตถุประสงค์

รฟม. จะดำเนินการปรับปรุงพื้นที่เช่าและห้องน้ำ บริเวณพื้นที่แห่งค้าสถานีกำแพงเพชร รวมทั้งสำรวจเพื่อเปลี่ยนหรือซ่อมแซมวัสดุอุปกรณ์อื่นๆ ที่เกี่ยวข้อง ให้มีสภาพพร้อมใช้งานและเพิ่มศักยภาพในการพัฒนาเชิงพาณิชย์ รวมทั้งจะดำเนินการติดตั้งระบบผลิตไฟฟ้าด้วยพลังงานแสงอาทิตย์ (Solar Rooftop) บนหลังคาพื้นที่แห่งค้า สถานีกำแพงเพชร เพื่อเพิ่มสัดส่วนการใช้พลังงานทดแทนในพื้นที่

3. คุณสมบัติของผู้ยื่นข้อเสนอ

- 3.1 มีความสามารถตามกฎหมาย
- 3.2 ไม่เป็นบุคคลล้มละลาย
- 3.3 ไม่อยู่ระหว่างเลิกกิจการ
- 3.4 ไม่เป็นบุคคลซึ่งอยู่ระหว่างถูกตรวจสอบการยื่นข้อเสนอหรือทำสัญญากับหน่วยงานของรัฐไว้ชั่วคราวเนื่องจากเป็นผู้ที่ไม่ผ่านเกณฑ์การประเมินผลการปฏิบัติงานของผู้ประกอบการตามระเบียบที่รัฐมนตรีว่าการกระทรวงการคลังกำหนดตามที่ประกาศเผยแพร่ในระบบเครือข่ายสารสนเทศของกรมบัญชีกลาง
- 3.5 ไม่เป็นบุคคลซึ่งถูกระบุชื่อไว้ในบัญชีรายชื่อผู้ทิ้งงานและได้แจ้งเรียนชื่อให้เป็นผู้ทิ้งงานของหน่วยงานของรัฐในระบบเครือข่ายสารสนเทศของกรมบัญชีกลางซึ่งรวมถึงนิติบุคคลที่ผู้ทิ้งงานเป็นหุ้นส่วนผู้จัดการกรรมการจัดการผู้บริหาร ผู้มีอำนาจในการดำเนินงานในกิจการของนิติบุคคลนั้นด้วย
- 3.6 มีคุณสมบัติและไม่มีลักษณะต้องห้ามตามที่คณะกรรมการนโยบายการจัดซื้อจัดจ้างและทราบบริหารพัสดุฯ ภาครัฐกำหนดในราชกิจจานุเบกษา
- 3.7 เป็นนิติบุคคลผู้มีอาชีพรับจ้างงานที่ประ gw ราคาอิเล็กทรอนิกส์ดังกล่าว



1/3.8 ไม่เป็น ...
ผู้ร่วมค้า
CONSORTIUM

3.8 ไม่เป็นผู้มีผลประโยชน์ร่วมกันกับผู้ยื่นข้อเสนอให้แก่การต่อไฟฟ้าขนส่งมวลชนแห่งประเทศไทย ณ วันประกาศประกวดราคาอิเล็กทรอนิกส์หรือไม่เป็นผู้กระทำการอันเป็นการขัดขวางการแข่งขันอย่างเป็นธรรมในการประกวดราคาอิเล็กทรอนิกส์ครั้งนี้

3.9 ไม่เป็นผู้ได้รับเอกสารหรือความคุ้มกัน ซึ่งอาจปฏิเสธไม่ยอมขึ้นศาลไทย เว้นแต่รัฐบาลของผู้ยื่นข้อเสนอได้มีคำสั่งให้สละเอกสารหรือความคุ้มกันเช่นว่านั้น

3.10 ผู้ยื่นข้อเสนอที่ยื่นข้อเสนอในรูปแบบของ "กิจการร่วมค้า" ต้องมีคุณสมบัติดังนี้

กรณีที่ข้อตกลงฯ กำหนดให้ผู้เข้าร่วมค้ารายได้รายหนึ่งเป็นผู้เข้าร่วมค้าหลัก ข้อตกลงฯ จะต้องมีการกำหนดสัดส่วนหน้าที่ และความรับผิดชอบในปริมาณงาน สิ่งของ หรือมูลค่าตามสัญญาของผู้เข้าร่วมค้าหลักมากกว่าผู้เข้าร่วมค้ารายอื่นๆ ราย

กรณีที่ข้อตกลงฯ กำหนดให้ผู้เข้าร่วมค้ารายได้รายหนึ่งเป็นผู้เข้าร่วมค้าหลักกิจการร่วมค้านั้นต้องใช้ผลงานของผู้เข้าร่วมค้าหลักรายเดียวเป็นผลงานของกิจการร่วมค้าที่ยื่นข้อเสนอ

สำหรับข้อตกลงฯ ที่ไม่ได้กำหนดให้ผู้เข้าร่วมค้ารายได้เป็นผู้เข้าร่วมค้าหลัก ผู้เข้าร่วมค้าทุกรายจะต้องมีคุณสมบัติครบถ้วนตามเงื่อนไขที่กำหนดไว้ในเอกสารเชิญชวน

3.11 ผู้ยื่นข้อเสนอต้องลงทะเบียนในระบบจัดซื้อจัดจ้างภาครัฐด้วยอิเล็กทรอนิกส์ (Electronic Government Procurement: e - GP) ของกรมบัญชีกลาง

3.12 ผู้ยื่นข้อเสนอต้องมีมูลค่าสุทธิของการเป็นไปตามเงื่อนไขข้อ 1.1 – 1.2 ของหนังสือคณะกรรมการวินิจฉัยปัญหาการจัดซื้อจัดจ้างและการบริหารพัสดุภาครัฐ กรมบัญชีกลาง ด่วนที่สุด ที่ กค (กจ) 0405.2/ว124 ลงวันที่ 1 มีนาคม 2566 เรื่องแนวทางปฏิบัติในการเร่งรัดการปฏิบัติงานตามสัญญาและการกำหนดคุณสมบัติของผู้มีสิทธิยื่นข้อเสนอ

4. ขอบเขตงาน

ผู้รับจ้างจะต้องจัดหาวัสดุและอุปกรณ์ที่ปราฏภัยในแบบแปลนเดิมของ รฟม. โดยมีจำนวนและขนาดตามที่แสดงไว้ในแบบแปลนภาคผนวก ก. รวมทั้งผู้รับจ้างจะต้องจัดหาวัสดุและอุปกรณ์ที่ปราฏภัยตามการออกแบบเพิ่มเติมของผู้รับจ้าง เพื่อตกแต่งและเพิ่มศักยภาพของพื้นที่ โดยหากมีข้อขัดแย้งเกี่ยวกับอุปกรณ์และวัสดุดังกล่าว ผู้รับจ้างยินยอมให้ถือเอาคำวินิจฉัยของคณะกรรมการตรวจรับพัสดุเป็นเด็ดขาด โดยผู้รับจ้างต้องรับผิดชอบค่าใช้จ่ายทั้งหมด โดยมีรายละเอียดของงาน ดังนี้

4.1 งานปรับปรุงพื้นที่เช่าและห้องน้ำ

4.1.1 งานปรับปรุงบริเวณพื้นที่ແengค้าสถานีกำแพงเพชร จำนวน 210 ແengค้า (แบ่งเป็นฝั่งตลาดนัดจตุจักร จำนวน 72 ແengค้า ฝั่งตรงข้ามตลาด อทก. จำนวน 138 ແengค้า)

4.1.1.1 งานรื้อถอน ได้แก่

1) แผ่นเหล็กมุนหลังค้า แผ่นหลังค้าปอร์ตแลนด์ เกล็ดช่องลม แผ่นปิดข้าง และวัสดุอื่นๆ

ที่เกี่ยวข้อง

2) ประตูเหล็กม้วนระหว่างช่องทางเดิน

3) พื้นกระเบื้องที่ชำรุด

4) งานอื่นๆ ที่เกี่ยวข้อง



Nam
/4.1.1.2 งานออกแบบ ...

Na...
Na...
Na...
Na...

4.1.1.2 งานออกแบบและติดตั้ง ได้แก่

- 1) แผ่นเหล็กมุงหลังคา (Metal roof)
- 2) แผ่นหลังคาปูร่องแสง
- 3) ประตูระหว่างช่องทางเดิน
- 4) พื้นกระเบื้องที่ชำรุด
- 5) ออกแบบและติดตั้งวัสดุอุปกรณ์เพื่อปิดท่อระบายน้ำบริเวณด้านหน้าแพงค้า
- 6) ออกแบบและติดตั้งวัสดุอุปกรณ์เพื่อตกแต่งช่องทางเดินและเพิ่มศักยภาพของพื้นที่

4.1.1.3 งานขัด ทำความสะอาดและทาสีน้ำมันเสาร์โครงสร้างอาคารและโครงสร้างหลังคา

4.1.1.4 งานอื่นๆ ได้แก่

- 1) ทำความสะอาดท่อระบายน้ำที่อยู่บริเวณด้านหน้าและด้านข้างของแพงค้า
- 2) สำรวจและซ่อมแซมท่อน้ำประปาบริเวณพื้นที่แพงค้าที่ร้าวซึม
- 3) สำรวจ ตรวจสอบ สายไฟ สวิตช์ไฟฟ้า ที่ชำรุด พร้อมเปลี่ยนให้มีสภาพพร้อมใช้งาน
- 4) ทำความสะอาดพื้นที่เมื่อดำเนินการแล้วเสร็จ

4.1.2 งานบริเวณพื้นที่ห้องน้ำ (ฝั่งตลาดนัดจตุจักรจำนวน 1 หลัง และฝั่งตรงข้ามตลาด อตก. จำนวน 1 หลัง)

4.1.2.1 งานรื้อถอน ได้แก่

- 1) แผ่นเหล็กมุงหลังคา แผ่นครอบข้าง และวัสดุอื่นๆ ที่เกี่ยวข้อง
- 2) ผ้าเดคนยิปซั่มบอร์ดและโครง T-bar
- 3) สุขภัณฑ์ห้องน้ำ
- 4) ผนังกระเบื้อง
- 5) พื้นกระเบื้อง
- 6) กระเบื้องบริเวณเคาน์เตอร์อ่างล้างมือ และอุปกรณ์ที่เกี่ยวข้อง
- 7) พัดลมระบายอากาศ
- 8) หลอดไฟ และระบบไฟฟ้า

4.1.2.2 งานออกแบบและติดตั้ง โดยผู้รับจ้างต้องตรวจสอบและออกแบบตามแบบที่แนบสุขภัณฑ์ และวัสดุ อุปกรณ์ต่างๆ ที่เกี่ยวข้อง โดยมีงานติดตั้งวัสดุอุปกรณ์ ได้แก่

- 1) แผ่นเหล็กมุงหลังคา (Metal roof)
- 2) พื้นกระเบื้อง Homogeneous
- 3) ผนังกระเบื้อง Homogeneous
- 4) ผ้าเดคนกันชื้น
- 5) โถส้วมนั่งราบ
- 6) โถปัสสาวะ พร้อมฟลีชวาร์ล์ และอุปกรณ์ประกอบ
- 7) กระเบื้องบริเวณเคาน์เตอร์อ่างล้างมือ / Top หินแกรนิต หนา 2 เซนติเมตร
- 8) อ่างล้างมือ แบบฝังใต้เคาน์เตอร์ พร้อมอุปกรณ์ประกอบ
- 9) ก้อนน้ำอ่างล้างมือ แบบเซ็นเซอร์พร้อมเดินระบบไฟฟ้า



N/10 สายฉีด ...
N/10
N/10
N/10

- 10) สายฉีดชำระ
 - 11) Floor Drain สแตนเลส
 - 12) พัดลมระบายอากาศ
 - 13) เครื่องปรับอากาศขนาดไม่ต่ำกว่า 24,000 BTU ต่อห้องน้ำ 1 ห้อง (ผู้ตลาดนัดจตุจักร จำนวน 2 ห้อง และผู้ทรงชามตลาด อุดก. จำนวน 2 ห้อง)
 - 14) พัดลมติดผนัง
 - 15) กระจกเงา
 - 16) ระบบไฟฟ้า หลอดไฟ สวิตซ์ควบคุมแสงสว่าง
 - 17) วัสดุอุปกรณ์อื่นๆ เพื่อเพิ่มศักยภาพของพื้นที่
- 4.1.2.3 งานขัดและทาสี ได้แก่
- 1) ขัด ทำความสะอาดและทาสีน้ำมันบริเวณประตูและวงกบทางเข้าห้องน้ำ
 - 2) ทาสี Acrylic ผนังภายนอก
 - 3) ทาสี Acrylic ผนังภายใน
- 4.1.2.4 งานอื่นๆ ได้แก่
- 1) สำรวจ ซ่อมแซม ทำความสะอาดท่อระบายน้ำทิ้งและระบบถังบำบัดน้ำเสีย ให้มีสภาพพร้อมใช้งาน
 - 2) สำรวจ ซ่อมแซม ท่อประปาให้มีสภาพพร้อมใช้งาน
 - 3) สำรวจและเปลี่ยนสายไฟ สวิตซ์ไฟฟ้า ทั้งหมด ให้มีสภาพพร้อมใช้งาน
 - 4) จัดทำและติดตั้งป้ายห้องสุขาบริเวณหน้าห้องน้ำ และบริเวณอื่นๆ เพื่อบอกเส้นทาง

มายังห้องน้ำ

4.1.3 ผู้รับจ้างต้องสำรวจตามสภาพจริง ทั้งส่วนเสียหายและส่วนสมบูรณ์ รวมทั้งผู้รับจ้างสามารถสำรวจความต้องการของผู้เช่าพื้นที่หรือผู้ใช้บริการภายนอกในพื้นที่ได เพื่อเป็นการเพิ่มประสิทธิภาพในการปรับปรุงพื้นที่ โดยหากมีข้อขัดแย้งหรือข้อเพิ่มเติมจากขอบเขตงานข้อ 4.1.1 และ 4.1.2 ผู้รับจ้างต้องแจ้งข้อมูลและนำเสนอแนวทางการดำเนินการให้ รฟม. พิจารณาและตัดสินใจพร้อมทั้งรายการแก้ไข โดยให้ถือว่าผู้รับจ้างได้คิดค่าใช้จ่ายในการดำเนินการดังกล่าวเป็นอย่างไรแล้ว

4.2 งานติดตั้งระบบผลิตไฟฟ้าด้วยพลังงานแสงอาทิตย์บนหลังคา (Solar Rooftop)

4.2.1 ผู้รับจ้างมีหน้าที่จัดหาพร้อมติดตั้งระบบไฟฟ้าพลังงานแสงอาทิตย์บนหลังคา (Solar rooftop) บริเวณพื้นที่แหงค้าสถานีกำแพงเพชร โครงการไฟฟ้ามหานคร สายเฉลิมรัชมงคล เพื่อใช้จ่ายกระแสไฟฟ้าให้กับร้านค้าและอาคารสำนักงาน รฟม. ตามภาคผนวก ข. ดังนี้

4.2.1.1 อินเวอร์เตอร์ (On Grid Inverter จ้างถึงข้อ 4.2.2) โดยจะต้องเชื่อมต่อกับแผงโซล่าเซลล์ ทั้งหมด 6 สตริง สตริงละ 18 แผง

4.2.1.2 อินเวอร์เตอร์ (On Grid Inverter จ้างถึงข้อ 4.2.3) โดยจะต้องเชื่อมต่อกับแผงโซล่าเซลล์ ทั้งหมด 2 สตริง สตริงที่หนึ่ง 12 แผง และสตริงที่สอง 18 แผง



4.2.1.3 อุปกรณ์ตัดต่อวงจรไฟฟ้ากระแสสลับและป้องกันการลัดวงจรอัตโนมัติ (AC Breaker) ขนาด 200 AT (IC มากกว่า 50 kA) ซึ่งจะต้องผ่านมาตรฐาน IEC 60947-2 หรือ EN 60947-2 จำนวน 1 ตัว พร้อมบัสบาร์สำหรับติดตั้งภายในตู้ไฟฟ้าของสถานจอดรถกำแพงเพชร

4.2.1.4 ตู้ควบคุมไฟฟ้าย่อย (Sub Distribution Board) เป็นโลหะแบบกันฝุ่นมาตรฐาน IP66 โดยมีรายการอุปกรณ์ดังนี้

1) สำหรับอุปกรณ์ตัดต่อวงจรไฟฟ้ากระแสสลับและป้องกันการลัดวงจรอัตโนมัติ (AC Breaker) ขนาด 100 AT (IC มากกว่า 25 kA) จำนวน 2 ตัว

2) อุปกรณ์ป้องกันไฟฟ้าลัดวงจร (AC Fuse) 125 A จำนวน 6 ตัว (ติดตั้ง 3 ตัว และส่งมอบให้ รฟม. เก็บสำรองอีก 3 ตัว)

3) ฐานสำหรับติดตั้งอุปกรณ์ป้องกันไฟฟ้าลัดวงจร (3 Pole Fuse Base) จำนวน 1 ตัว

4) อุปกรณ์ป้องกันฟ้าผ่า (3 Pole AC Surge Protection with dry contact) จำนวน 1 ตัว แรงดันใช้งาน 400 V ซึ่งจะต้องผ่านมาตรฐาน IEC 61643-11 หรือ EN 61643-11 จำนวน 1 ตัว

5) หน้าจอแสดงผลพลังงานไฟฟ้า (Power meter) ขนาดจอแสดงผล 3 – 5 นิ้ว แบบ LED Display ซึ่งจะต้องมีความแม่นยำการวัดค่าพลังงานไฟฟ้าอย่างน้อย $\pm 1\%$ จำนวน 2 ตัว

6) โดยอุปกรณ์ภายใต้ข้อ 4.2.1.4 จะต้องเป็นยี่ห้อเดียวกัน

4.2.1.5 ผู้รับจ้างมีหน้าที่จัดหาและติดตั้งแผงโซล่าเซลล์ พร้อมอุปกรณ์สำหรับยึดและติดตั้งบนหลังคาซึ่งจะต้องมีคุณสมบัติต้านเทคนิค ดังนี้

1) มีกำลังไฟฟ้าสูงสุด (Pmax) อย่างน้อย 600 Wp (ทดสอบแบบ STC)

2) โครงสร้างของกรอบทำจากวัสดุชนิด ได้อลูมิเนียมโนไดซ์ (Anodized Aluminium Alloy) และติดตั้งกระจกนิรภัยแบบเปอร์ (Tempered Glass) ความหนาอย่างน้อย 3.2 มิลลิเมตร

3) จุดเชื่อมต่อสายไฟฟ้า (Junction Box) จะต้องได้มาตรฐาน IP68

4) สามารถทำงานได้ที่อุณหภูมิ -10°C ถึง 50°C เป็นอย่างน้อย

5) ผู้รับจ้างจะต้องมีหนังสือรับประกันแผงโซล่าเซลล์จากผู้แทนจำหน่ายโดยตรงในประเทศไทย โดยระบุข้อความว่า บริษัทยินยอมรับประกันแผงโซล่าเซลล์เป็นระยะเวลาอย่างน้อย 20 ปี พร้อมชื่อหรือเปลี่ยนให้สามารถใช้งานได้ปกติภายใน 1 สัปดาห์นับจากวันรับแจ้ง โดยไม่คิดค่าใช้จ่ายเพิ่มเติม

4.2.2 ผู้รับจ้างมีหน้าที่จัดหาและติดตั้งอินเวอร์เตอร์ที่ใช้ในระบบผลิตไฟฟ้าประเภทเชื่อมต่อกับโครงข่ายของการไฟฟ้านครหลวง (On Grid Inverter) ผู้ตั้งข้ามตลาด อตก. จำนวน 2 ตัว ซึ่งจะต้องมีคุณสมบัติต้านเทคนิค ดังนี้

4.2.2.1 ผลิตภัณฑ์อยู่ในรายชื่อผลิตภัณฑ์อินเวอร์เตอร์ที่ผ่านการทดสอบตาม ข้อกำหนดสำหรับอินเวอร์เตอร์ที่ใช้ในระบบผลิตไฟฟ้าประเภทเชื่อมต่อกับโครงข่ายของการไฟฟ้านครหลวงปรับปรุงเมื่อ วันที่ 28 ธ.ค. 2565 ขึ้นไป

4.2.2.2 มีแรงดันไฟฟ้าใช้งานด้านออก (Output) 230/400 V AC +/- 50 Hz

4.2.2.3 มีกำลังการผลิตไฟฟ้า (Active Power) อย่างน้อย 50,000 W

4.2.2.4 สามารถทนแรงดันไฟฟ้าขาเข้า (PV Input Voltage) ได้อย่างน้อย 1,100 V

4.2.2.5 สามารถทำงานได้ที่แรงดันไฟฟ้าด้านขาเข้า (PV Start Voltage) อย่างน้อย 200 V



/4.2.2.6 มีระบบ ...

[Handwritten signatures]

4.2.2.6 มีระบบการป้องกันกระแสไฟฟ้าย้อนกลับเข้าสายส่งของการไฟฟ้าและอุปกรณ์เก็บค่าพลังงาน (Data Logger) อีกทั้งต้องสามารถเชื่อมต่อให้สามารถดูค่าพลังงานไฟฟ้าที่ผลิตได้ (Monitoring) ผ่านระบบอินเทอร์เน็ต รวมถึงจะต้องมีเครื่องสำรองไฟฟ้าขนาดไม่น้อยกว่า 1,500 VA เพื่อการสำรองพลังงาน

4.2.2.7 จะต้องมีตู้โลหะแบบกันฝุ่นมาตรฐาน IP65 สำหรับอุปกรณ์ป้องกันฟ้าผ่า (DC Surge Protection Combiner box) เพื่อป้องกันอินเวอร์เตอร์ชำรุดเสียหาย โดยมีรายการอุปกรณ์ดังนี้

1) อุปกรณ์ตัดต่อวงจรไฟฟ้ากระแสตรงและป้องกันการลัดวงจรอัตโนมัติ (DC Breaker) ขนาด 20 AT แรงดันใช้งาน 1,000 V จำนวน 1 ตัวต่อสตริง ซึ่งจะต้องผ่านมาตรฐาน IEC 60947-3 และ EN 60947-3

2) อุปกรณ์ป้องกันแรงดันไฟฟ้ากระแสตรงกระชาก (Photovoltaic Surge Protection Device : PV SPD) แรงดันใช้งาน 1,000 V จำนวน 1 ตัวต่อสตริง ซึ่งจะต้องผ่านมาตรฐาน IEC 61643-11 หรือ EN 50539-11

3) โดยอุปกรณ์ภายในข้อ 4.2.2.7 จะต้องเป็นยี่ห้อเดียวกันกับข้อ 4.2.1.4

4.2.2.8 มีระบบป้องกันกระแสไฟฟ้าขาเข้าเกิน (PV Over Current Protection)

4.2.2.9 หากเกิดการชำรุดเสียหายภายใน 1 เดือน นับจากวันส่งงานจะต้องเปลี่ยนตัวใหม่ให้แก่ รพม.

4.2.2.10 ผู้รับจ้างจะต้องมีหนังสือรับประกันอินเวอร์เตอร์จากผู้แทนจำหน่ายโดยตรงในประเทศไทย โดยระบุข้อความว่า บริษัทยินยอมรับประกันอินเวอร์เตอร์เป็นระยะเวลา 10 ปี พร้อมซ่อมหรือเปลี่ยน ให้สามารถ ใช้งานได้ปกติภายใน 1 สัปดาห์นับจากวันรับแจ้ง โดยมีคิดค่าใช้จ่ายเพิ่มเติม

4.2.3 ผู้รับจ้างมีหน้าที่จัดหาและติดตั้งอินเวอร์เตอร์ที่ใช้ในระบบผลิตไฟฟ้าประเภทเชื่อมต่อกับโครงข่ายของการไฟฟ้านครหลวง (On Grid Inverter) ผู้ติดตั้งนัดจดตุ้กจกร จำนวน 1 ตัว ซึ่งจะต้องมีคุณสมบัติต้านเทคนิค ดังนี้

4.2.3.1 ผลิตภัณฑ์อยู่ในรายชื่อผลิตภัณฑ์อินเวอร์เตอร์ที่ผ่านการทดสอบตาม ข้อกำหนดสำหรับอินเวอร์เตอร์ที่ใช้ในระบบผลิตไฟฟ้าประเภทเชื่อมต่อกับโครงข่ายของการไฟฟ้านครหลวงปรับปรุงเมื่อ วันที่ 28 ธ.ค. 2565 ขึ้นไป

4.2.3.2 มีแรงดันไฟฟ้าใช้งานด้านออก (Output) 230/400 V AC +/- 50 Hz

4.2.3.3 มีกำลังการผลิตไฟฟ้า (Active Power) อย่างน้อย 15,000 W

4.2.3.4 สามารถทนแรงดันไฟฟ้าขาเข้า (PV Input Voltage) ได้อย่างน้อย 1,100 V

4.2.3.5 สามารถทำงานได้ที่แรงดันไฟฟ้าด้านขาเข้า (PV Start Voltage) อย่างน้อย 200 V

4.2.3.6 มีระบบการป้องกันกระแสไฟฟ้าย้อนกลับเข้าสายส่งของการไฟฟ้าและอุปกรณ์เก็บค่าเก็บค่าพลังงาน (Data Logger) อีกทั้งต้องสามารถเชื่อมต่อให้สามารถดูค่าพลังงานไฟฟ้าที่ผลิตได้ (Monitoring) ผ่านระบบอินเทอร์เน็ต รวมถึงจะต้องมีเครื่องสำรองไฟฟ้าขนาดไม่น้อยกว่า 1,500 VA เพื่อการสำรองพลังงาน

4.2.3.7 จะต้องมีตู้โลหะแบบกันฝุ่นมาตรฐาน IP65 สำหรับอุปกรณ์ป้องกันฟ้าผ่า (DC Surge Protection Combiner box) เพื่อป้องกันอินเวอร์เตอร์ชำรุดเสียหาย โดยมีรายการอุปกรณ์ดังนี้

1) อุปกรณ์ตัดต่อวงจรไฟฟ้ากระแสตรงและป้องกันการลัดวงจรอัตโนมัติ (DC Breaker) ขนาด 20 AT แรงดันใช้งาน 1,000 V จำนวน 1 ตัวต่อสตริง ซึ่งจะต้องผ่านมาตรฐาน IEC 60947-3 และ EN 60947-3



2) อุปกรณ์ป้องกันแรงดันไฟฟ้ากระแสแสตรองกระชาก (Photovoltaic Surge Protection Device : PV SPD) แรงดันใช้งาน 1,000 V จำนวน 1 ตัวต่อสตริง ซึ่งจะต้องผ่านมาตรฐาน IEC 61643-11 หรือ EN 50539-11

3) โดยอุปกรณ์ภายในข้อ 4.2.3.7 จะต้องเป็นยีห้อเดียวกันกับข้อ 4.2.1.4

4.2.3.8 มีระบบป้องกันกระแสไฟฟ้าขาเข้าเกิน (PV Over Current Protection)

4.2.3.9 หากเกิดการชำรุดเสียหายภายใน 1 เดือน นับจากวันส่งงาน จะต้องเปลี่ยนตัวใหม่ให้แก่ รฟม.

4.2.3.10 ผู้รับจ้างจะต้องมีหนังสือรับประกันอินเวอร์เตอร์จากผู้แทนจำหน่ายโดยตรงในประเทศไทย โดยระบุข้อความว่า บริษัทยินยอมรับประกันอินเวอร์เตอร์เป็นระยะเวลาอย่างน้อย 10 ปี พร้อมซ่อมหรือเปลี่ยนให้สามารถใช้งานได้ปกติภายใน 1 สัปดาห์นับจากวันรับแจ้ง โดยไม่คิดค่าใช้จ่ายเพิ่มเติม

4.2.4 ผู้รับจ้างมีหน้าที่จัดหา ติดตั้งระบบกราวด์ (System ground) หลักดินเป็นแท่งทองแดง มีขนาด Ø5/8 นิ้ว ยาวไม่น้อยกว่า 2.4 เมตร ใช้วิธี Exothermic Welding ใน การเชื่อมหลักดินกับสายดิน ฝังในดินค่าความต้านทานของหลักดินไม่เกิน 5 โอห์ม เมื่อวัดด้วย Earth Testing จัดทำบ่ากราวด์ที่มีฝาปิดคอนกรีต ขนาดไม่น้อยกว่า 45x45 เซนติเมตร ลึกไม่น้อยกว่า 30 เซนติเมตร จำนวน 2 ตำแหน่ง

4.2.5 ผู้รับจ้างมีหน้าที่ติดตั้งโครงสร้างเพื่อรองรับแผงโซล่าเซลล์และทางเดินรวมถึงบันไดทางขึ้นสำหรับซ่อมบำรุง โดยมีรายละเอียดดังนี้

4.2.5.1 โครงสร้างสำหรับติดตั้งแผงโซล่าเซลล์รวมถึงอุปกรณ์ยึดจะต้องทำจากสตูลูมิเนียมเท่านั้น

4.2.5.2 โครงสร้างทางเดิน (Rooftop walk way) และร่างสายไฟ (Cable tray) แบบมีฝาปิดรวมถึงอุปกรณ์ยึดต่างๆจะต้องทำจาก วัสดุประเภท อะลูมิเนียม สแตนเลส หรือเหล็กที่จุ่มร้อนกัลวาไนซ์ (Hot Dip - Galvanized)

4.2.5.3 โครงสร้างบันไดลิงจากพื้นไปจนถึงทางเดิน (Rooftop walk way) จะต้องทำจากวัสดุประเภท สแตนเลส เท่านั้น อีกทั้งจะต้องมีรากนตกรอบด้านของบันได และประตูพร้อมทั้งกลอนประตูและแม่กุญแจ

4.2.6 ผู้รับจ้างมีหน้าที่จัดสร้างพื้นที่สำหรับติดตั้งสำหรับอุปกรณ์ตามข้อ 4.2.2 โดยมีรายละเอียดดังนี้

4.2.6.1 พื้นที่จะต้องมีขนาด กว้าง 4.4 เมตร ยาว 1.85 เมตร และเสาเหล็กสำหรับรับน้ำหนักโครงสร้างหลังคาจำนวน 6 ตัน ซึ่งจะสูง 2.7 เมตร

4.2.6.2 เทพน์คอนกรีตเสริมเหล็กไวร์เมช (Wire Mesh) ขนาด 6 มิลลิเมตร ชนิดผิวไม่เรียบ โดยคอนกรีตมีความหนา 10 เซนติเมตรและขัดพื้นให้เรียบ

4.2.6.3 ติดตั้งรั้วตาข่ายลวดถัก (Chain link) รอบพื้นที่และประตูทางเข้าจำนวน 1 บาน พร้อมทั้งกลอนประตูและแม่กุญแจ

4.2.6.4 ติดตั้งหลังคาแบบเมทัลชีทแบบดัดโค้งความหนาอย่างน้อย 0.45 มิลลิเมตร พร้อมโครงสร้างหลังคาร่วมถึงเสาเหล็กสำหรับน้ำหนักหลังคา โดยมีรายการดังนี้

1) จันทันเป็นเหล็กกรูปพรรณ รูปตัวซี ชนิดจุ่มร้อนกัลวาไนซ์หนา (Hot Dip - Galvanized)

1.2 มิลลิเมตร จำนวน 7 ชิ้น

2) แปสำเร็จรูปชนิดจุ่มร้อนกัลวาไนซ์หนา (Hot Dip - Galvanized) จำนวน 5 ชิ้น

3) เสาเหล็กกรูปพรรณรูปสี่เหลี่ยมจัตุรัส ชนิดจุ่มร้อนกัลวาไนซ์หนา (Hot Dip - Galvanized)
ขนาด 2x2 นิ้ว หนา 2.3 มิลลิเมตร จำนวน 6 ชิ้น




[Handwritten signatures and initials are present below the stamp]


4) เสาและโครงเหล็กสำหรับรับน้ำหนักอุปกรณ์ตามข้อ 4.2.1.4 กับ 4.2.2

4.2.6.5 ติดตั้งป้ายเตือน “อันตรายจากไฟฟ้าแรงสูง” ทั้ง 3 ด้านติดตั้งถังดับเพลิงชนิดผงเคมีแห้ง (Dry Chemical) หรือ ชนิดก๊าซคาร์บอนไดออกไซด์ (CO₂) จำนวนไม่น้อยกว่า 4 ถัง

4.2.6.6 ติดตั้งเสาเหล็กกันชนโดยรอบพื้นที่ เพื่อป้องกันการชนจารรถที่สัญจรภายในพื้นที่ลานจอดรถ

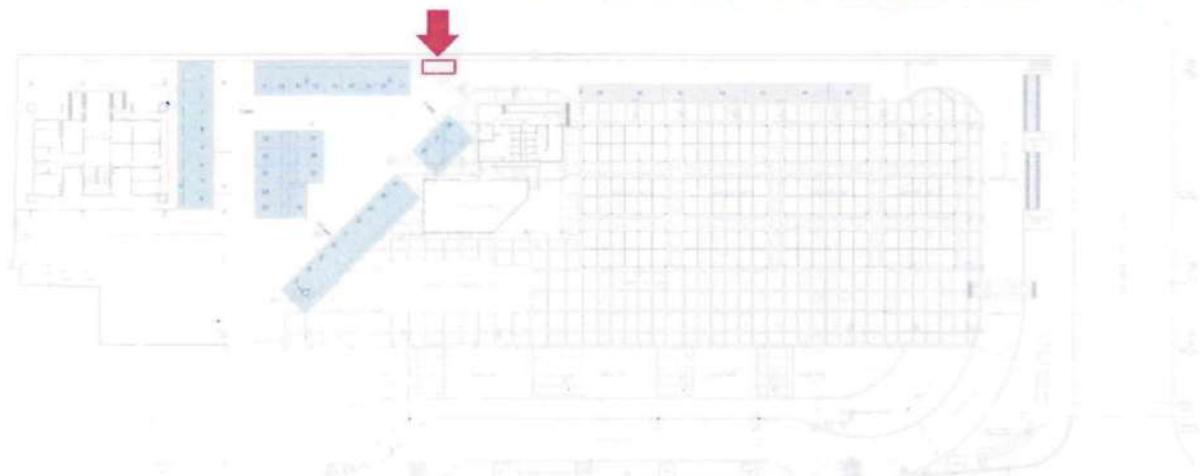

พื้นที่ติดตั้ง

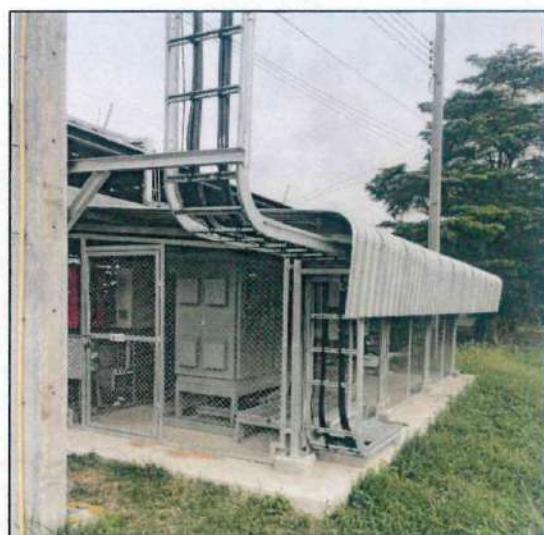

ภาพตัวอย่าง

ทั้งนี้ หากผู้รับจ้างมีการสำรวจพื้นที่แล้วพบว่า มีพื้นที่ที่เหมาะสมกว่า ผู้รับจ้างสามารถแจ้งเปลี่ยนตำแหน่งและนำเสนอให้คณะกรรมการตรวจรับพิจารณาให้ความเห็นชอบในการเปลี่ยนตำแหน่งได้

4.2.7 ผู้รับจ้างมีหน้าที่จัดหาและติดตั้งสายไฟฟ้าที่ใช้ในโครงการนี้ทั้งหมดโดยให้เลือกขนาดของตัวนำให้มีขนาดเพียงพอต่อการใช้งาน โดยให้ส่งรายการคำนวนปริมาณกระแสไฟฟ้าให้ รพม. ก่อนดำเนินการติดตั้ง

4.2.8 ผู้รับจ้างมีหน้าที่ปรับปรุงสายไฟภายในตู้ Load Center จำนวน 6 ตู้ ที่ติดตั้งระหว่างห้องสูญญากาศไปยังแผงค้าให้ระบบไฟฟ้าทั้ง 3 เฟส มีการбалансรวมถึงเปลี่ยนสายไฟฟ้าหากเห็นว่ามีการชำรุดทางภัยภาพ

4.2.9 ผู้รับจ้างมีหน้าที่จัดหาและติดตั้ง มิเตอร์วัดหน่วยไฟฟ้า จำนวน 2 รุ่น ติดตั้งทดแทนของเดิมซึ่งจะต้องมีคุณสมบัติต้านเทคนิค ดังนี้

4.2.9.1 มิเตอร์วัดหน่วยไฟฟ้าแบบ Single Phase จำนวน 213 ตัว (แผงค้า จำนวน 210 ตัว + ตู้ lockbox จำนวน 1 ตัว + ห้องน้ำ จำนวน 2 ตัว)

- 1) มีการแสดงผลแบบตัวเลขดิจิตอลแสดงถึงค่าหน่วยวัดไฟฟ้า (kWh)
- 2) มีการแสดงผลแบบตัวเลขดิจิตอลแสดงถึงค่าแรงดันไฟฟ้า (V) และค่ากระแสไฟฟ้า (A)

ขนาด 15(45) A

- 3) รองรับการใช้งานที่ความถี่ 50 Hz
- 4) รองรับการใช้งานในช่วงอุณหภูมิ 0 – 50 องศาเซลเซียส
- 5) มีจุดเชื่อมต่อสายดิน
- 6) สามารถส่งข้อมูลการใช้พลังงานไฟฟ้าออกไปภายนอกเพื่อเก็บเป็นฐานข้อมูลได้
- 7) มีหน่วยความจำแบบถาวร ข้อมูลหน่วยไฟฟ้าไม่หายไปเมื่อไฟฟ้าดับ
- 8) ผ่านมาตรฐาน มอก. และรองรับมาตรฐานการป้องกันน้ำและฝุ่น IP54
- 9) ผู้รับจ้างจะต้องหาอุปกรณ์ต่างๆ เพิ่มเติมที่จำเป็นนอกเหนือจาก TOR นี้ เพื่อให้มิเตอร์รองรับการส่งข้อมูลในรูปแบบออนไลน์ได้

4.2.9.2 มิเตอร์วัดหน่วยไฟฟ้าแบบ 3 Phase จำนวน 4 ตัว (อาคารอำนวยการ รฟม. จำนวน 2 ตัว อาคารโครงการหลวง จำนวน 2 ตัว)

- 1) มีการแสดงผลแบบตัวเลขดิจิตอลแสดงถึงค่า kWh
- 2) รองรับการใช้งานที่แรงดันไฟฟ้า 230 – 400 V AC
- 3) รองรับการใช้งานที่กระแสไฟกิด 100 Amp
- 4) รองรับการใช้งานที่ความถี่ 50 Hz
- 5) รองรับการใช้งานในช่วงอุณหภูมิ 0 – 50 องศาเซลเซียส
- 6) สามารถส่งข้อมูลการใช้พลังงานไฟฟ้าออกไปภายนอกเพื่อเก็บเป็นฐานข้อมูลได้
- 7) มีหน่วยความจำแบบถาวร ข้อมูลหน่วยไฟฟ้าไม่หายไปเมื่อไฟฟ้าดับ
- 8) ผ่านมาตรฐาน มอก.
- 9) ผู้รับจ้างจะต้องหาอุปกรณ์ต่างๆ เพิ่มเติมที่จำเป็นนอกเหนือจาก TOR นี้ เพื่อให้มิเตอร์สามารถส่งข้อมูลในรูปแบบออนไลน์ได้

4.2.10 ผู้รับจ้างจะต้องจัดหาเครื่องคอมพิวเตอร์ในตู้บุกจำนวน 1 เครื่อง สำหรับงานประมวลผลและจะต้องมี Software เพื่อใช้สำหรับการเก็บข้อมูลการใช้พลังงานไฟฟ้าของมิเตอร์ทุกตัวตามข้อ 4.15 ซึ่งจะต้องมีคุณสมบัติด้านเทคนิค ดังนี้

4.2.10.1 มีหน่วยประมวลผลกลาง (CPU) ไม่น้อยกว่า 4 แกนหลัก (4 core) และ 8 แกนเสริมอ่อน (8 Thread) และมีเทคโนโลยีเพิ่มสัญญาณนาฬิกาได้ในกรณีที่ต้องใช้ความสามารถในการประมวลผลสูง (Turbo Boost หรือ Max Boost) โดยมีความเร็วสัญญาณนาฬิกาสูงสุด ไม่น้อยกว่า 4 GHz จำนวน 1 หน่วย

4.2.10.2 หน่วยประมวลผลกลาง (CPU) มีหน่วยความจำแบบ Cache Memory รวมในระดับ (Level) เดียวกันขนาดไม่น้อยกว่า 8 MB

4.2.10.3 มีหน่วยความจำหลัก (RAM) ชนิด DDR4 หรือดีกว่า มีขนาดไม่น้อยกว่า 8 GB

/4.2.10.4 มีหน่วย ...

Nnn Nnn JJJ JJJ Nnn Nnn



4.2.10.4 มีหน่วยจัดเก็บข้อมูล ชนิด SATA หรือดีกว่า ขนาดความจุไม่น้อยกว่า 2 TB และ ชนิด Solid State Drive ขนาดความจุไม่น้อยกว่า 250 GB จำนวน 1 หน่วย

4.2.10.5 มีช่องเชื่อมต่อระบบเครือข่าย (Network Interface) แบบ 10/100/1000 Base-T หรือ ดีกว่า จำนวนไม่น้อยกว่า 1 ช่อง

4.2.10.6 สามารถใช้งานได้ไม่น้อยกว่า Wi-Fi (IEEE 802.11 ax) และ Bluetooth

4.2.10.7 มีจอภาพที่รองรับความละเอียดไม่น้อยกว่า 1,366 x 768 Pixel และมีขนาดไม่น้อยกว่า 12 นิ้ว

4.2.10.8 มีกล้องความละเอียดไม่น้อยกว่า 1,280 x 720 pixel หรือ 720p

4.2.10.9 มีช่องเชื่อมต่อ (Interface) แบบ USB 2.0 หรือดีกว่า ไม่น้อยกว่า 3 ช่อง

4.2.10.10 ซอฟแวร์ (Software) จะต้องรองรับการทำงานได้ทั้งภาษาไทยและภาษาอังกฤษ

4.2.10.11 สิทธิ์ (License) ที่ใช้งานซอฟแวร์ (Software) จะต้องเป็นแบบใช้งานแบบตลอดชีพ (Perpetual License)

4.2.10.12 รองรับการตรวจสอบปริมาณการใช้พลังงานย้อนหลังได้ในรูปกราฟ แบบ Online ได้

4.2.10.13 สามารถพิมพ์รายงานสรุปใบแจ้งหนี้ คำนวนค่าใช้จ่ายการใช้ไฟฟ้าแบบอัตรา TOU ได้ โดยต้องสามารถปรับเปลี่ยนรูปแบบใบแจ้งหนี้ตามที่ผู้รับจ้างกำหนดขึ้นภายหลังได้

4.2.10.14 สามารถ generate report ที่รองรับนามสกุล .pdf และ .xls ได้

4.2.10.15 ผู้รับจ้างจะต้องหาอุปกรณ์ต่างๆ เพิ่มเติมที่จำเป็นนอกเหนือจาก TOR นี้ เพื่อให้ระบบสามารถใช้งานได้อย่างมีประสิทธิภาพ

4.2.11 ผู้รับจ้างจะต้องใช้วัสดุอุปกรณ์ที่ได้มาตรฐานในการติดตั้งระบบ เช่น ท่อโลหะร้อยสาย IMC, ท่อ Flexible, ท่อHDPE, Cable Tray, Cable tag, และตู้พักอุปกรณ์ที่มีขนาดและจำนวนที่เพียงพอ รวมถึงสายไฟฟ้าและสายสัญญาณที่ติดตั้ง

4.2.12 ผู้รับจ้างจะต้องเป็นผู้ดำเนินการขออนุญาตการขันนนเครื่องกำเนิดไฟฟ้า และรับผิดชอบค่าใช้จ่ายทั้งหมดที่เกิดขึ้นจากการดำเนินการขออนุญาตในขั้นตอนต่างๆ หากมีความจำเป็นจะต้องดำเนินการ

4.2.13 อุปกรณ์ที่ใช้ติดตั้งตามข้อ 4.2.1 – 4.2.3 และข้อ 4.2.9 – 4.2.10 จะต้องเป็นของแท้ อยู่ในสภาพที่ใช้งานได้ดี ยังอยู่ในสายงานการผลิต และต้องเป็นของใหม่ที่ยังไม่เคยถูกติดตั้งหรือใช้งานที่ได้มาก่อน รวมทั้งไม่ถูกนำมาปรับปรุงสภาพใหม่ (Rebuilt) โดยต้องได้รับการรับรองจากเจ้าของผลิตภัณฑ์หรือตัวแทนจำหน่ายในประเทศไทยอย่างเป็นทางการ

4.2.14 ผู้รับจ้างจะต้องจัดฝึกอบรมการใช้งาน Software การบริหารจัดการหรือการตั้งค่า Software รวมถึงการซ่อมบำรุงและแก้ไขอุปกรณ์เบื้องต้นสำหรับผู้ใช้งาน จำนวน 2 ครั้ง ตามเวลาที่ รฟม. กำหนดพร้อมทั้งจัดให้มีการทดสอบและประเมินผลผู้เข้าฝึกอบรมตั้งแต่ 2 ชุด และต้องจัดทำรายงานผลการทดสอบและประเมินผลของผู้ที่เข้าฝึกอบรมให้ รฟม. ด้วย หลังจากดำเนินการรับมอบงานแล้วเสร็จภายใน 30 วัน

4.2.15 หลังจากที่ผู้รับจ้างได้ดำเนินงานต่างๆ เรียบร้อยแล้ว ผู้รับจ้างต้องจัดส่งรายงานผลการดำเนินงาน และเอกสารอื่นๆ ที่เกี่ยวข้องในรูปแบบเอกสารสี และรูปแบบ Digital files ที่สามารถแก้ไขปรับปรุงได้ เช่น Doc, xls, dwg, vsd. เป็นต้น รูปเล่มต้นฉบับอย่างละ 2 ชุด และสำเนาสีจำนวนไม่น้อยกว่าจำนวนคณะกรรมการตรวจรับพัสดุ หรือ Digital files โดยบรรจุลงใน USB Flash Drive จำนวน 2 ชุด ไม่เกิน 30 วันหลังจากส่งมอบงาน โดยมีรายละเอียดดังนี้

Nmr *[Signature]* *[Signature]*

4.2.15.1 แนบ ...

[Signature]

- 4.2.15.1 แผนผังระบบและแบบการติดตั้ง
- 4.2.15.2 คู่มือสำหรับใช้งานเป็นภาษาไทย

4.3 แผนงานและการป้องกันความเสียหาย

4.3.1 ผู้รับจ้างจะต้องจัดทำแผนการปฏิบัติงานในรูปตารางการดำเนินงาน (Work schedule) แสดงระยะเวลา และลำดับในการดำเนินงานให้ตรงตามระยะเวลาในรายสัญญา โดยต้องนำเสนอให้ รฟม. ภายใน 10 วันทำการนับแต่วันที่ลงนามสัญญา

4.3.2 ผู้รับจ้างจะต้องระวังรักษาทรัพย์สินและสิ่งก่อสร้าง ที่อยู่ในบริเวณพื้นที่ที่จะปรับปรุง รวมทั้งจะต้องไม่ วางวัสดุหรืออุปกรณ์กีดขวาง โดยจะต้องให้พื้นที่อยู่ในสภาพสะอาดและเรียบร้อยตลอดเวลา

4.3.3 ในกรณีที่การดำเนินงานปรับปรุง มีการกีดขวางการจราจรและการสัญจร การระบายน้ำหรืออื่นๆ ที่จะ ก่อให้เกิดความเดือดร้อนต่อพื้นที่บริเวณนั้นๆ ผู้รับจ้างจะต้องจัดการแก้ไขทันที

4.3.4 ผู้รับจ้างจะต้องจัดการป้องกันอันตรายใดๆ อันอาจจะเกิดขึ้นแก่บุคคลและทรัพย์สินใกล้เคียงอย่าง เหมาะสม

4.3.5 ความเสียหายที่เกิดขึ้นจากความตั้งกล่าวข้างต้นนั้น ผู้รับจ้างจะต้องจัดการซ่อมแซมแก้ไขหรือเปลี่ยนให้ เหมาะสม โดยผู้รับจ้างจะกำหนดระยะเวลาแล้วเสร็จ ค่าใช้จ่ายในการนี้เป็นของผู้รับจ้างทั้งสิ้น

4.3.6 การป้องกันเหตุการณ์ล่วงหน้า ผู้รับจ้างต้องจำกัดขอบเขตพื้นที่การปฏิบัติงาน มิให้เกิดการล่วงล้ำหรือ มีพฤติกรรมใดๆ อันเป็นการผิดกฎหมายภายในอาณาเขตเป็นอันขาด และต้องจัดให้มีการป้องกันดูแลมิให้คนงานของตน บุกรุกที่ของผู้อื่นด้วย รวมทั้งต้องจัดให้มีกรรมธรรม์ประกันภัยเพื่อป้องกันความเสียหายอันอาจจะเกิดขึ้นกับทรัพย์สินหรือ บุคคลในบริเวณใกล้เคียง โดยเป็นการประกันความเสียหายเต็มจำนวน ซึ่งผู้รับจ้างจะต้องเป็นผู้ออกค่าใช้จ่ายเบี้ยประกัน หรือค่าชดเชย รวมทั้งการแก้ไขให้คืนดี ในกรณีเมื่อเกิดการเรียกร้องค่าเสียหายใดๆ ที่เกิดจากการกระทำของตนในกรณี ข้างต้น

4.3.7 การป้องกันบุคคลภายนอก ผู้รับจ้างต้องไม่ให้ผู้ที่ไม่เกี่ยวข้องหรือผู้ที่ไม่ได้รับอนุญาตจากผู้รับจ้างหรือ ผู้ที่ผู้รับจ้างได้ออกคำสั่งห้ามเข้าไปในบริเวณที่จะปรับปรุง ตลอดระยะเวลาการปรับปรุง ทั้งในเวลากลางวันและ กลางคืน และเมื่อถึงเวลาเดิมงานในแต่ละวัน ให้ผู้รับจ้างดูแลจัดการให้ทุกคนออกไปจากสถานที่ปฏิบัติงาน

4.3.8 การป้องกันสิ่งสาธารณูปโภค ผู้รับจ้างต้องดูแลรักษาสภาพสถานที่สาธารณะทั้งหลาย และสิ่ง สาธารณูปโภคทั้งหลายให้อยู่ในสภาพดี ใช้งานได้ตลอดเวลาและต้องรับผิดชอบต่อความเสียหายต่างๆ ที่เกิดขึ้นใน สถานที่สาธารณะทั้งหลายหรือสิ่งสาธารณูปโภคทั้งหลายอันเกิดจากการปรับปรุง โดยต้องชดใช้ แก้ไข ซ่อมแซมให้คืนดี ดังเดิมโดยไม่ซักซ้ำและเป็นผู้ออกค่าใช้จ่ายในการนี้ทั้งสิ้น โดยให้ถือว่าผู้รับจ้างได้คิดค่าใช้จ่ายเพื่อไว้แล้วสำหรับความ เสียงภัยใดๆ ในเรื่องนี้รวมอยู่ในจำนวนเงินตามสัญญา และไม่ว่าในกรณีใด ผู้รับจ้างจะต้องไม่ทำให้เกิดการกีดขวางทาง สัญจารไปมาของบุคคลทั่วไป ตลอดระยะเวลาการดำเนินงาน

4.3.9 ผู้รับจ้างต้องห่อหุ้มและป้องกันมิให้เกิดความเสียหายใดๆ แก่ทรัพย์สิน วัสดุอุปกรณ์และสิ่งปลูกสร้าง ที่อยู่ในพื้นที่ รวมทั้งสิ่งก่อสร้างข้างเคียง ในระหว่างการดำเนินงาน หากเกิดความเสียหายขึ้น ผู้รับจ้างจะต้องรับผิดชอบ แก้ไขให้คงสภาพดังเดิมโดยไม่ซักซ้ำ ในกรณีที่เจ้าหน้าที่ รฟม. หรือผู้มีส่วนเกี่ยวข้อง เห็นว่าการป้องกันที่ผู้รับจ้างทำไว้ ไม่เพียงพอหรือไม่ปลอดภัย ให้ผู้รับจ้างดำเนินการเปลี่ยนแปลงหรือเพิ่มเติมการป้องกันทรัพย์สิน วัสดุอุปกรณ์และสิ่ง ปลูกสร้างนั้นๆ โดยถือเป็นความรับผิดชอบของผู้รับจ้างที่จะต้องปฏิบัติและออกค่าใช้จ่ายทั้งหมด



N.M.W. *[Signature]* ผู้จัดการโครงการ

/4.4 ผู้จัดการ

4.4 ผู้ยื่นข้อเสนอต้องส่งเอกสารในระบบการจัดซื้อจัดจ้างเพื่อเป็นข้อมูลการประกอบการพิจารณาให้คัดแนบดังนี้

4.4.1 รายละเอียดคุณลักษณะเฉพาะ Catalog หรือ Brochure เอกสารอ้างอิง หรือเอกสารที่เกี่ยวข้องของผลิตภัณฑ์ ที่จะใช้ในการปรับปรุงพื้นที่เช่าและห้องน้ำ ซึ่งรวมทั้งรูปแบบที่จะออกแบบเพิ่มเติม (หากมี) ตามข้อ 4.1.1.2 และข้อ 4.1.2.2

4.4.2 รายละเอียดคุณลักษณะเฉพาะ Catalog หรือ Brochure เอกสารอ้างอิง หรือเอกสารที่เกี่ยวข้องของผลิตภัณฑ์ ที่จะใช้ในการติดตั้งระบบผลิตไฟฟ้าด้วยพลังงานแสงอาทิตย์บนหลังคา (Solar Rooftop) ตามข้อ 4.2.1 ข้อ 4.2.2 ข้อ 4.2.3 ข้อ 4.2.9 และข้อ 4.2.10

4.4.3 เอกสารอื่นๆ ที่เกี่ยวข้องกับการพิจารณาให้คัดแนบตามหลักเกณฑ์การพิจารณาคัดเลือกข้อเสนอ ตามข้อ 11

4.5 ผู้ยื่นข้อเสนอต้องใช้วัสดุและอุปกรณ์ที่ผลิตภายในประเทศไทย โดยต้องใช้มีน้อยกว่าร้อยละ 60 ของมูลค่าวัสดุ และอุปกรณ์ที่จะใช้ในงานจ้างดังกล่าว เพื่อให้เป็นไปตามหนังสือของคณะกรรมการวินิจฉัยปัญหาการจัดซื้อจัดจ้างและบริหารพัสดุภาครัฐ ด่วนที่สุด ที่ กค(กจ)0405.2/ว78 ลงวันที่ 31 มกราคม 2565 คู่มือการปฏิบัติตามกฎกระทรวงกำหนดพัสดุและวิธีการจัดซื้อจัดจ้างพัสดุที่รัฐต้องการส่งเสริมหรือสนับสนุน (ฉบับที่ 2 พ.ศ. 2563 ข้อ 1.3.1.1

5. ระยะเวลาดำเนินการ

ผู้รับจ้างต้องดำเนินการตามข้อ 4 ให้แล้วเสร็จภายใน 210 วัน นับตั้งแต่วันที่ รฟม. แจ้งให้เริ่มงาน

6. วงเงินในการจัดหา

วงเงินงบประมาณจำนวนทั้งสิ้น 13,000,000.00 บาท (สิบสามล้านบาทถ้วน) ซึ่งเป็นราคารวมภาษีมูลค่าเพิ่ม ตลอดจนภาษีอากรอื่นๆ และค่าใช้จ่ายทั้งปวงด้วยแล้ว

7. ค่าจ้างและการจ่ายเงิน

7.1 งวดที่ 1 ร้อยละ 30 ของวงเงินตามสัญญา เมื่อผู้รับจ้างได้ปฏิบัติงานปรับปรุงบริเวณพื้นที่เช่าแหงค้าสถานี กำแพงเพชร ตามขอบเขตงานข้อ 4.1.1 และ 4.1.2 (เฉพาะพื้นที่ฝั่งตลาดนัดสวนจุจักร) และตามรูปแบบที่ผู้รับจ้างออกแบบเพิ่มเติม แล้วเสร็จ ภายใน 60 วัน นับตั้งแต่วันที่ รฟม. แจ้งให้เริ่มงาน

7.2 งวดที่ 2 ร้อยละ 30 ของวงเงินตามสัญญา เมื่อผู้รับจ้างได้ปฏิบัติงานปรับปรุงบริเวณพื้นที่เช่าแหงค้าสถานี กำแพงเพชร ตามขอบเขตงานข้อ 4.1.1 และ 4.1.2 (เฉพาะพื้นที่ฝั่งตรงข้ามตลาด อตก.) และตามรูปแบบที่ผู้รับจ้างออกแบบเพิ่มเติม แล้วเสร็จ ภายใน 120 วัน นับตั้งแต่วันที่ รฟม. แจ้งให้เริ่มงาน

7.3 งวดที่ 3 (งวดสุดท้าย) ร้อยละ 40 ของวงเงินตามสัญญา เมื่อผู้รับจ้างได้ปฏิบัติงานปรับปรุงพื้นที่เช่า ห้องน้ำ และติดตั้งระบบผลิตไฟฟ้าด้วยพลังงานแสงอาทิตย์บนหลังคา (Solar Rooftop) บริเวณพื้นที่แหงค้าสถานี กำแพงเพชร ตามขอบเขตงานข้อ 4 และตามรูปแบบที่ผู้รับจ้างออกแบบเพิ่มเติม แล้วเสร็จทั้งหมด ภายใน 210 วัน นับตั้งแต่วันที่ รฟม. แจ้งให้เริ่มงาน



8. การรับประกัน

8.1 ผู้รับจ้างต้องรับประกันอุปกรณ์และความชำรุดบกพร่องต่างๆ ของงานตามข้อ 4 ตลอดสัญญาเป็นระยะเวลาไม่น้อยกว่า 2 ปี นับแต่วันที่ รฟม. รับมอบงานงวดสุดท้าย

8.2 ในช่วงระยะเวลาของการรับประกัน หากอุปกรณ์ทั้งหมดหรือบางส่วนไม่สามารถใช้งานได้ตามปกติ ผู้รับจ้างจะต้องดำเนินการแก้ไขให้อยู่ในสภาพที่ใช้งานได้ตามปกติโดยเร่งด่วน ด้วยค่าใช้จ่ายของผู้รับจ้างเองกรณีที่ผู้รับจ้างนำอุปกรณ์ออกไปซ่อมแซม ผู้รับจ้างจะต้องนำอุปกรณ์ที่มีประสิทธิภาพเทียบเท่าของเดิมหรือดีกว่าของเดิมมาใส่ทดแทนจนกว่าจะสามารถซ่อมแซมแก้ไขได้แล้วเสร็จ

8.3 ผู้รับจ้างจะต้องดำเนินการบำรุงรักษาเชิงป้องกัน (Preventive Maintenance : PM) พร้อมส่งรายงานสรุปผลการบำรุงรักษาเชิงป้องกันให้ รฟม. เป็นประจำทุกๆ 1 ปี นับแต่วันที่ รฟม. รับมอบงานงวดสุดท้าย

8.4 ผู้รับจ้างจะต้องดำเนินการล้างทำความสะอาดแผงโซล่าเซลล์ทั้งหมดพร้อมส่งรายงานสรุปผลการบำรุงรักษาเชิงป้องกันให้ รฟม. เป็นประจำทุกๆ 6 เดือน นับแต่วันที่ รฟม. รับมอบงานงวดสุดท้าย

9. การปรับ

9.1 หากผู้รับจ้างไม่สามารถทำงานให้แล้วเสร็จตามเวลาที่กำหนดไว้ในข้อ 7. ระยะเวลาส่งมอบงาน และ รฟม. ยังมิได้บอกเลิกสัญญา ผู้รับจ้างจะต้องชำระค่าปรับรายวันให้แก่ รฟม. ในอัตราร้อยละ 0.10 ของมูลค่างานตามสัญญาต่อวัน นับถัดจากวันที่กำหนดแล้วเสร็จตามสัญญา หรือวันที่ รฟม. ได้ขยายให้ จนถึงวันที่ทำงานแล้วเสร็จจริง นอกจากนี้ ผู้รับจ้างยอมให้ รฟม. เรียกค่าเสียหาย อันเกิดขึ้นจากการที่ผู้รับจ้างทำงานล่าช้าเฉพาะส่วนที่เกินกว่าจำนวนค่าปรับและค่าใช้จ่ายดังกล่าวได้อีกด้วย

ในระหว่างที่ รฟม. ยังมิได้บอกเลิกสัญญานั้น หาก รฟม. เห็นว่าผู้รับจ้างจะไม่สามารถปฏิบัติตามสัญญาต่อไปได้ รฟม. จะใช้สิทธิบอกเลิกสัญญาและใช้สิทธิของ รฟม. ภายหลังบอกเลิกสัญญาได้ และถ้า รฟม. ได้แจ้งข้อเรียกร้องไปยังผู้รับจ้างเมื่อครบกำหนดแล้วเสร็จของงาน ขอให้ชำระค่าปรับแล้ว รฟม. มีสิทธิที่จะปรับผู้รับจ้างจนถึงวันบอกเลิกสัญญาได้อีกด้วย

ทั้งนี้ ในการปฏิบัติงานแต่ละงวดตามข้อ 9. ค่าจ้างและการจ่ายเงิน หากไม่แล้วเสร็จภายในเวลาที่กำหนดตามข้อดังกล่าว ผู้รับจ้างจะต้องชำระค่าปรับต่อวันในอัตราร้อยละ 0.10 ของค่าจ้างงวดนั้นๆ นับถัดจากวันครบกำหนดจนถึงวันที่แล้วเสร็จ โดยให้ รฟม. หักเงินค่าปรับจากเงินค่าจ้างของงวดนั้น และหากค่าปรับของแต่ละงวดเกินร้อยละ 10 ของมูลค่างานตามสัญญาหรือปฏิบัติตามล่าช้าเกินกว่า 10 วัน ให้ รฟม. มีสิทธิบอกเลิกสัญญาและอื่นๆ ตามที่กำหนดไว้ในข้อ 10 นี้ได้ เว้นแต่ผู้รับจ้างจะยินยอมเสียค่าปรับให้แก่ รฟม. โดยไม่มีเงื่อนไขใดๆ ทั้งสิ้น

9.2 ในกรณีที่อุปกรณ์มีความชำรุดบกพร่องหลังจากส่งงานงวดสุดท้ายผู้รับจ้างจะต้องดำเนินการแก้ไขความชำรุดบกพร่องไม่น้อยกว่าระยะเวลาตามข้อ 8 หรือตามระยะเวลาที่ผู้รับจ้างยื่นข้อเสนอ นับแต่วันที่ รฟม. รับมอบงานงวดสุดท้าย โดยมีรายละเอียดดังนี้

9.2.1 งานปรับปรุงพื้นที่เข้า ห้องน้ำ ผู้รับจ้างต้องดำเนินการตรวจสอบภายใน 24 ชั่วโมง นับแต่วันที่ได้รับหนังสือ โทรสาร หรือจดหมายอิเล็กทรอนิกส์ (e-mail) จาก รฟม. และดำเนินการซ่อมแซมแก้ไขให้แล้วเสร็จภายใน 7 วัน นับแต่วันที่ได้รับแจ้งจาก รฟม. โดยไม่คิดค่าใช้จ่ายใดๆ ทั้งสิ้น หากผู้รับจ้างไม่ปฏิบัติตามดังกล่าวหรือไม่แก้ไขให้ถูกต้องเรียบร้อยภายในเวลาที่ รฟม. กำหนด และ รฟม. เห็นว่า ผู้รับจ้างไม่ริบดำเนินการหรือดำเนินการล่าช้าและอาจ



เกิดความเสียหาย รฟม. มีสิทธิที่จะทำให้ผู้อื่นมาดำเนินการซ่อมแซมโดยผู้รับจ้างต้องเป็นผู้อوكค่าใช้จ่ายและค่าเสียหายที่เกิดขึ้น (ถ้ามี)

9.2.2 งานดังต่อไปนี้หากผู้รับจ้างไม่ดำเนินการตรวจสอบภายใน 24 ชั่วโมงนับแต่วันที่ได้รับหนังสือ โทรสาร หรือจดหมายอิเล็กทรอนิกส์ (e-mail) จาก รฟม. และดำเนินการซ่อมแซมแก้ไขหรือซ่อมบำรุงให้แล้วเสร็จภายใน 48 ชั่วโมง นับแต่วันที่ได้รับแจ้งจาก รฟม. โดยมีคิดค่าใช้จ่ายได้ฯ ทั้งสิ้น ถ้าเหตุชำรุดบกพร่องดังกล่าวเกี่ยวกับสายสัญญาณซึ่งมีจำเป็นต้องใช้เวลาแก้ไขมากกว่า 48 ชั่วโมง ผู้รับจ้างจะต้องส่งแผนการเข้าซ่อมบำรุงให้กับ รฟม. พร้อมทั้งแก้ไขให้แล้วเสร็จภายใน 120 ชั่วโมง หากผู้รับจ้างบิดหลักไม่กระทำการดังกล่าวหรือไม่ทำการแก้ไขให้ถูกต้องเรียบร้อยภายในเวลาที่ รฟม. กำหนด ผู้รับจ้างยินยอมให้ รฟม. ปรับใบอัตราร 1,000 (หนึ่งพันบาท) ต่อสัตวิงต่อวัน

หากผู้รับจ้างไม่ปฏิบัติตามดังกล่าวหรือไม่แก้ไขให้ถูกต้องเรียบร้อยภายในเวลาที่ รฟม. กำหนด และ รฟม. เห็นว่า ผู้รับจ้างไม่เริ่มดำเนินการหรือดำเนินการล่าช้าและอาจเกิดความเสียหาย รฟม. มีสิทธิที่จะทำให้ผู้อื่นมาดำเนินการซ่อมแซมโดยผู้รับจ้างต้องเป็นผู้อوكค่าใช้จ่ายและค่าเสียหายที่เกิดขึ้น (ถ้ามี) หรือยินยอมให้ถือว่าเป็นผู้ทิ้งงาน

9.3 ในกรณีที่ผู้รับจ้างไม่ดำเนินการตามข้อ 8.3 ผู้รับจ้างยินยอมให้ รฟม. ปรับใบอัตราร้อยละ 0.01 ของมูลค่างานตามสัญญาเป็นรายวัน นับแต่วันที่ครบกำหนดส่งมอบรายงานสรุปผลการบำรุงรักษาเชิงป้องกัน

10. การทำสัญญาจ้าง

รฟม. จะลงนามสัญญาก่อหนี้ผูกพันกับผู้รับจ้าง เมื่อ รฟม. ได้รับอนุมัติเงินงบประมาณจากส่วนงานที่เกี่ยวข้องแล้ว

11. หลักเกณฑ์การพิจารณาคัดเลือกข้อเสนอ

ในการพิจารณาผลการยื่นข้อเสนอประกวดราคาอิเล็กทรอนิกส์ครั้งนี้ รฟม. จะพิจารณาตัดสินโดยใช้หลักเกณฑ์ราคาประกอบเกณฑ์อื่น โดยมีรายละเอียด ดังนี้

11.1 ราคายื่นข้อเสนอ (Price) กำหนดน้ำหนักเท่ากับร้อยละ 30 (100 คะแนน)

11.2 ข้อเสนอด้านเทคนิค คุณภาพและคุณสมบัติที่เป็นประโยชน์ต่อ รฟม. กำหนดน้ำหนักเท่ากับร้อยละ 70 (100 คะแนน) ดังนี้

| ลำดับที่ | รายการ | คะแนนรวม | หมายเหตุ |
|----------|--|----------|---|
| 1 | ผลงานของผู้ยื่นข้อเสนอ 1.1 มูลค่าต่อสัญญาที่มากที่สุดจำนวน 1 สัญญา ของสัญญาของผู้ยื่นข้อเสนอ ดังนี้ 1.1.1) สัญญางานก่อสร้างงานหลังคาหรืองานปรับปรุงอาคาร (5 คะแนน) 1.1.2) สัญญางานติดตั้งโซล่าเซลล์ (5 คะแนน) 1.2 จำนวนสัญญาของผู้ยื่นข้อเสนอ ดังนี้ 1.2.1) สัญญางานก่อสร้างงานหลังคาหรืองานปรับปรุงอาคาร (5 คะแนน) 1.2.2) สัญญางานติดตั้งโซล่าเซลล์ (5 คะแนน) | 20 |  |

/ลำดับที่ ...


| ลำดับที่ | รายการ | คะแนนรวม | หมายเหตุ |
|----------|--|----------|----------|
| 2 | ความน่าเชื่อถือในกิจการของผู้ยื่นข้อเสนอ | 10 | |
| 3 | แผนการดำเนินงาน | 10 | |
| 4 | การรับประทานเพิ่มเติมจากขอบเขตงานข้อ 8 | 15 | |
| 5 | <p>ข้อเสนอที่นำเสนอเพิ่มเติมจากขอบเขตงานปรับปรุงพื้นที่เข้าและห้องน้ำ ตามข้อ 4.1</p> <p>5.1 การนำเสนอรูปแบบของการออกแบบพื้นที่แหงค้านะน้ำที่เปลี่ยนแปลงเพชร และห้องน้ำเพิ่มเติมนอกเหนือจากที่ระบุไว้ใน TOR ตามข้อ 4.1</p> <p>5.1.1) ด้านการออกแบบพื้นที่ โดยพิจารณาจากความสวยงาม และการออกแบบพื้นที่เพิ่มเติม นอกเหนือจากที่ระบุไว้ใน TOR ตามข้อ 4.1 (15 คะแนน)</p> <p>5.1.2) ด้านการเลือกใช้วัสดุหรืออุปกรณ์ที่ผู้รับจ้างจะนำมาใช้หรือตกแต่งเพิ่มเติมนอกเหนือจากที่ระบุไว้ใน TOR ตามข้อ 4 โดยจะต้องแจ้งคุณสมบัติของวัสดุหรืออุปกรณ์ดังกล่าว ว่าช่วยอำนวยความสะดวกหรือก่อให้เกิดผลประโยชน์แก่ รฟม. อย่างไรบ้าง (10 คะแนน)</p> <p>5.2 แนวทางการดำเนินการเพื่อป้องกันทรัพย์สินของ รฟม. และผู้เช่าพื้นที่บริเวณแหงค้า ชำรุดหรือเสียหาย รวมทั้งแนวทางในการป้องกันผู้ลักหลงระหว่างการดำเนินการปรับปรุงพื้นที่ (5 คะแนน)</p> | 30 | |
| 6 | <p>ข้อเสนองานติดตั้งระบบผลิตไฟฟ้าด้วยพลังงานแสงอาทิตย์</p> <p>6.1 การทำงานร่วมกันแบบบูรณาการของระบบผลิตไฟฟ้า ด้วยพลังงานแสงอาทิตย์ (5 คะแนน)</p> <p>6.2 ประสิทธิภาพของโมดูล (Module Efficiency STC : %) (5 คะแนน)</p> <p>6.3 ค่าการเสื่อมประสิทธิภาพ (Annual Degradation %) (5 คะแนน)</p> | 15 | |
| | รวม | 100 | |

โดยมีรายละเอียดการพิจารณาของแต่ละรายการ ดังนี้

1. ผลงานของผู้ยื่นข้อเสนอ (20 คะแนน)

พิจารณาให้คะแนนผลงานและประสบการณ์ในงานก่อสร้าง งานปรับปรุงอาคาร และงานติดตั้งโซล่าเซลล์ของผู้ยื่นข้อเสนอ โดยผู้ยื่นข้อเสนอจะต้องมีสำเนาหนังสือรับรองผลงาน และสำเนาสัญญาหรืออื่นใดที่เป็น



/หลักฐาน ...

หลักฐานและให้เห็นว่าเป็นคู่สัญญา รวมถึงข้อกำหนดและขอบเขตของงาน (TOR) ของผลงานที่สิ้นสุดแล้ว (ถ้ามี) ทั้งนี้ การประมวลราคาอิเล็กทรอนิกส์ในครั้งนี้ จำเป็นต้องมีการให้คะแนนผลงานของผู้ยื่นข้อเสนอ เนื่องจากการปรับปรุง พื้นที่ดังกล่าว มีการปรับปรุงหลายด้าน และระหว่างการปรับปรุงพื้นที่ยังคงมีทรัพย์สินของผู้เช่าอยู่ในพื้นที่ ซึ่งผู้ยื่น ข้อเสนอจะต้องมีการวางแผนในการปรับปรุงพื้นที่ และความมีประสบการณ์ในงานลักษณะดังกล่าว เพื่อให้การปรับปรุง พื้นที่เป็นไปด้วยความเรียบร้อย รฟม. ได้กำหนดหลักเกณฑ์การให้คะแนน ดังต่อไปนี้

1.1 พิจารณาให้คะแนนจากมูลค่าสัญญาที่มากที่สุดจำนวน 1 สัญญา ดังนี้

1.1.1) มูลค่าต่อสัญญาที่มากที่สุดจำนวน 1 สัญญา ของสัญญางานก่อสร้างหรืองานปรับปรุงอาคาร ของผู้ยื่นข้อเสนอ โดยพิจารณาผลงานจากประสบการณ์ในการก่อสร้างหรือปรับปรุงอาคาร ที่มีมูลค่าต่อสัญญาไม่น้อยกว่า 2,000,000 บาท (สองล้านบาทถ้วน) ซึ่งเป็นผลงานที่สิ้นสุดแล้วภายในระยะเวลา 5 ปี นับถึงวันที่ยื่นข้อเสนอ (5 คะแนน)

| มูลค่าของสัญญางานก่อสร้าง งานปรับปรุงอาคารหรืองานติดตั้งโซล่าเซลล์ของผู้ยื่นข้อเสนอ | คะแนน |
|---|---------|
| มูลค่าสูงเป็นลำดับที่ 1 | 5 คะแนน |
| มูลค่าสูงเป็นลำดับที่ 2 | 3 คะแนน |
| มูลค่าสูงเป็นลำดับที่ 3 | 2 คะแนน |
| มูลค่าสูงเป็นลำดับอื่นๆ | 1 คะแนน |
| ไม่มีการนำเสนอ | 0 คะแนน |

1.1.2) มูลค่าต่อสัญญาที่มากที่สุดจำนวน 1 สัญญา ของสัญญางานติดตั้งโซล่าเซลล์ของผู้ยื่น ข้อเสนอ โดยพิจารณาผลงานจากประสบการณ์ในการก่อสร้างหรือปรับปรุงอาคาร ที่มีมูลค่าต่อสัญญาไม่น้อยกว่า 2,000,000 บาท (สองล้านบาทถ้วน) ซึ่งเป็นผลงานที่สิ้นสุดแล้วภายในระยะเวลา 5 ปี นับถึงวันที่ยื่นข้อเสนอ (5 คะแนน)

| มูลค่าของสัญญางานก่อสร้างหรืองานปรับปรุงอาคารของผู้ยื่นข้อเสนอ | คะแนน |
|--|---------|
| มูลค่าสูงเป็นลำดับที่ 1 | 5 คะแนน |
| มูลค่าสูงเป็นลำดับที่ 2 | 3 คะแนน |
| มูลค่าสูงเป็นลำดับที่ 3 | 2 คะแนน |
| มูลค่าสูงเป็นลำดับอื่นๆ | 1 คะแนน |
| ไม่มีการนำเสนอ | 0 คะแนน |

1.2 พิจารณาให้คะแนนจากจำนวนสัญญาของผู้ยื่นข้อเสนอ ดังนี้

1.2.1) จำนวนสัญญาของงานก่อสร้างหรืองานปรับปรุงอาคารของผู้ยื่นข้อเสนอ โดยพิจารณา ผลงานจากประสบการณ์ในการก่อสร้างหรือปรับปรุงอาคาร ที่มีมูลค่าต่อสัญญาไม่น้อยกว่า 2,000,000 บาท (สองล้านบาทถ้วน) ซึ่งเป็นผลงานที่สิ้นสุดแล้วภายในระยะเวลา 5 ปี นับถึงวันที่ยื่นข้อเสนอ (5 คะแนน)

| จำนวนผลงานที่เสนอ | คะแนน |
|-------------------|---------|
| มากกว่า 5 สัญญา | 5 คะแนน |
| 3 - 4 สัญญา | 3 คะแนน |
| 1 - 2 สัญญา | 1 คะแนน |
| ไม่มีการนำเสนอ | 0 คะแนน |

/1.2.2) จำนวน ...

[Signature]



1.2.2) จำนวนสัญญาของงานติดตั้งโซล่าเซลล์ของผู้ยื่นข้อเสนอ โดยพิจารณาผลงานจากประสบการณ์ในการก่อสร้างหรือปรับปรุงอาคาร ที่มีมูลค่าต่อสัญญาไม่น้อยกว่า 2,000,000 บาท (สองล้านบาทถ้วน) ซึ่งเป็นผลงานที่สิ้นสุดแล้วภายในระยะเวลา 5 ปี นับถึงวันที่ยื่นข้อเสนอ (5 คะแนน)

| จำนวนผลงานที่เสนอ | คะแนน |
|-------------------|---------|
| มากกว่า 5 สัญญา | 5 คะแนน |
| 3 - 4 สัญญา | 3 คะแนน |
| 1 - 2 สัญญา | 1 คะแนน |
| ไม่มีการนำเสนอ | 0 คะแนน |

ทั้งนี้ หากสัญญาของผู้ยื่นข้อเสนอ มีงานก่อสร้างหรืองานปรับปรุงอาคารและงานติดตั้งโซล่าเซลล์อยู่ภายในสัญญาเดียวกัน รฟม. ขอให้ผู้ยื่นข้อเสนอจัดส่ง BOQ (รายละเอียดการคำนวนราคา) และขอบเขตงาน (TOR) ของสัญญาจ้างนั้นๆ เพื่อประกอบการพิจารณาต่อไป

2. ความน่าเชื่อถือในกิจการของผู้ยื่นข้อเสนอ (10 คะแนน)

พิจารณาให้คะแนนจากการที่กิจการของผู้ยื่นข้อเสนอ มีพนักงานที่มีใบอนุญาตประกอบวิชาชีพวิศวกรควบคุม สาขาวางไฟฟ้ากำลัง และมีพนักงานที่ผ่านการฝึกอบรมหลักสูตร เจ้าหน้าที่ความปลอดภัยในการทำงานระดับหัวหน้างาน (ต้องเป็นพนักงานในกิจการของผู้ยื่นข้อเสนออย่างน้อย 3 ปี โดยแบบสำเนาใบอนุญาตและเอกสารประจำตัว)

| คุณสมบัติของพนักงานในกิจการของผู้ยื่นข้อเสนอ | | คะแนน |
|---|---|----------|
| มีพนักงานที่มีใบอนุญาตประกอบวิชาชีพ วิศวกรควบคุม สาขาวางไฟฟ้ากำลัง | มีพนักงานที่ผ่านการฝึกอบรมหลักสูตร เจ้าหน้าที่ความปลอดภัยในการทำงาน ระดับหัวหน้างาน | |
| มี | มี | 10 คะแนน |
| มี | ไม่มี | 5 คะแนน |
| ไม่มี | มี | 5 คะแนน |
| ไม่มี | ไม่มี | 0 คะแนน |

3. แผนการดำเนินงาน (10 คะแนน)

พิจารณาให้คะแนนจากผู้ยื่นข้อเสนอที่ได้จัดทำแผนการดำเนินงานที่แสดงถึงระยะเวลาการดำเนินงานของรายละเอียดงานต่างๆ โดยอย่างน้อยต้องประกอบด้วยรายละเอียดกิจกรรมและช่วงระยะเวลาการทำงานที่สอดคล้องกัน โดยมีหลักเกณฑ์การพิจารณา ดังนี้

| ระดับ | มีการเสนอแผนและมีรายละเอียดครบถ้วน | มีการเสนอแผน | ไม่มีการเสนอแผน |
|-------|------------------------------------|--------------|-----------------|
| คะแนน | 10 คะแนน | 5 คะแนน | 0 คะแนน |

/4. การรับประกัน ...

4. การรับประกันเพิ่มเติมจากขอบเขตงานข้อ 8 (15 คะแนน)

พิจารณาจากระยะเวลาการรับประกันและงานซ่อมบำรุง CM/PM เพิ่มเติมจากตามข้อ 8 โดยมีหลักเกณฑ์การพิจารณา ดังนี้

| ระยะเวลาการรับประกัน | คะแนน |
|--|----------|
| ระยะเวลาการรับประกันสูงสุดเป็นลำดับที่ 1 | 15 คะแนน |
| ระยะเวลาการรับประกันสูงสุดเป็นลำดับที่ 2 | 10 คะแนน |
| ระยะเวลาการรับประกันสูงสุดเป็นลำดับที่ 3 | 5 คะแนน |
| ระยะเวลาการรับประกันลำดับอื่นๆ หรือตามข้อกำหนด | 1 คะแนน |

5. ข้อเสนอที่นำเสนอเพิ่มเติมจากขอบเขตงานปรับปรุงพื้นที่เช่า ห้องน้ำ ตามขอบเขตงานข้อ 4.1

5.1 พิจารณาให้คะแนนจากการนำเสนอรูปแบบของการออกแบบพื้นที่แหงค้าสถานีกำแพงเพชร และห้องน้ำเพิ่มเติมนอกเหนือจากที่ระบุไว้ใน TOR ตามขอบเขตงานข้อ 4.1 เพื่อเพิ่มศักยภาพของพื้นที่ดังกล่าว ซึ่ง รฟม. จะพิจารณาข้อเสนอจากผู้ยื่นข้อเสนอทุกราย เพื่อทำการเปรียบเทียบโดยเรียงลำดับจากมากที่สุดไปน้อยที่สุด โดยมี 2 หลักเกณฑ์ในการพิจารณา ดังนี้

5.1.1) ด้านการออกแบบพื้นที่ โดยพิจารณาจากความสวยงาม และการออกแบบพื้นที่เพิ่มเติมนอกเหนือจากที่ระบุไว้ใน TOR ตามขอบเขตงานข้อ 4.1 (15 คะแนน)

| ลำดับที่ของจำนวนข้อเปรียบเทียบ | คะแนน |
|-------------------------------------|----------|
| ดีกว่าข้อกำหนด ลำดับที่ 1 | 15 คะแนน |
| ดีกว่าข้อกำหนด ลำดับที่ 2 | 10 คะแนน |
| ดีกว่าข้อกำหนด ลำดับที่ 3 เป็นต้นไป | 5 คะแนน |
| ตรงตามข้อกำหนด | 1 คะแนน |

5.1.2) ด้านการเลือกใช้วัสดุหรืออุปกรณ์ที่ช่วยอำนวยความสะดวกแก่ผู้ใช้งานหรือก่อให้เกิดผลประโยชน์อื่นๆ แก่ รฟม. โดยจะพิจารณาจากวัสดุหรืออุปกรณ์ที่ผู้รับจ้างจะนำมาใช้หรือตกแต่งเพิ่มเติมนอกเหนือจากที่ระบุไว้ใน TOR ตามข้อ 4.1 โดยผู้ยื่นข้อเสนอจะต้องแจ้งคุณสมบัติของวัสดุหรืออุปกรณ์ดังกล่าวว่าช่วยอำนวยความสะดวกแก่ผู้ใช้งานหรือก่อให้เกิดผลประโยชน์แก่ รฟม. อย่างไรบ้าง เพื่อเป็นข้อมูลในการให้คะแนน (10 คะแนน)

| ลำดับที่ของจำนวนข้อเปรียบเทียบ | คะแนน |
|-------------------------------------|----------|
| ดีกว่าข้อกำหนด ลำดับที่ 1 | 15 คะแนน |
| ดีกว่าข้อกำหนด ลำดับที่ 2 | 10 คะแนน |
| ดีกว่าข้อกำหนด ลำดับที่ 3 เป็นต้นไป | 5 คะแนน |
| ตรงตามข้อกำหนด | 1 คะแนน |



/5.2 พิจารณา ...

ผู้จัดการ
ผู้จัดการ
ผู้จัดการ

5.2 พิจารณาให้คะแนนจากแนวทางการดำเนินการเพื่อป้องกันทรัพย์สินของ รฟม. และผู้เข้าพื้นที่บริเวณ
แผนก้า ชำรุดหรือเสียหาย รวมทั้งแนวทางในการป้องกันผู้ลักลอบกระทำการดำเนินการปรับปรุงพื้นที่ (5 คะแนน)

| ระดับ | มีการเสนอแผนและมีรายละเอียดครบถ้วน | มีการเสนอแผน | ไม่มีการเสนอแผน |
|-------|------------------------------------|--------------|-----------------|
| คะแนน | 5 คะแนน | 3 คะแนน | 0 คะแนน |

6. ข้อเสนองานติดตั้งระบบผลิตไฟฟ้าด้วยพลังงานแสงอาทิตย์

พิจารณาให้คะแนนจากการนำเสนอวัสดุอุปกรณ์และระบบที่เกี่ยวข้องกับการผลิตไฟฟ้าด้วยพลังงาน
แสงอาทิตย์ โดยมี 3 หลักเกณฑ์ในการพิจารณา ดังนี้

6.1 การเลือกใช้ระบบจัดเก็บข้อมูลเกี่ยวกับกระบวนการผลิตพลังงานไฟฟ้าจากโรงไฟฟ้าพลังงาน
แสงอาทิตย์ (Solar PV Energy) (5 คะแนน)

| ระบบจัดเก็บข้อมูลเกี่ยวกับกระบวนการผลิตพลังงานไฟฟ้าจากโรงไฟฟ้า พลังงานแสงอาทิตย์ (Solar PV Energy) | คะแนน |
|---|-----------|
| ใช้ซอฟต์แวร์ที่ รฟม. ใช้งานอยู่ (ซอฟต์แวร์ FusionSolar) | 5 คะแนน |
| ใช้งานซอฟต์แวร์อื่นๆ | 2.5 คะแนน |

6.2 ประสิทธิภาพของโมดูล (Module Efficiency STC : %) (5 คะแนน) โดยผู้ยื่นข้อเสนอต้องแสดง
รายละเอียดคุณลักษณะเฉพาะ Catalog หรือ Brochure เอกสารอ้างอิง หรือเอกสารที่เกี่ยวข้องของผลิตภัณฑ์

| ประสิทธิภาพของโมดูล (Module Efficiency STC : %) | คะแนน |
|---|---------|
| ประสิทธิภาพของโมดูล สูงสุดเป็นลำดับที่ 1 | 5 คะแนน |
| ประสิทธิภาพของโมดูล สูงสุดเป็นลำดับที่ 2 | 4 คะแนน |
| ประสิทธิภาพของโมดูล สูงสุดเป็นลำดับที่ 3 | 3 คะแนน |
| ประสิทธิภาพของโมดูล สูงสุดเป็นลำดับที่ 4 | 2 คะแนน |
| ประสิทธิภาพของโมดูล ลำดับอื่นๆ หรือตามข้อกำหนด | 1 คะแนน |

6.3 ค่าการเสื่อมประสิทธิภาพต่อปี (Annual Degradation %) (5 คะแนน) โดยผู้ยื่นข้อเสนอต้องแสดง
รายละเอียดคุณลักษณะเฉพาะ Catalog หรือ Brochure เอกสารอ้างอิง หรือเอกสารที่เกี่ยวข้องของผลิตภัณฑ์

| ค่าการเสื่อมประสิทธิภาพ (Annual Degradation %) | คะแนน |
|---|---------|
| ค่าการเสื่อมประสิทธิภาพต่อปี ต่ำที่สุดเป็นลำดับที่ 1 | 5 คะแนน |
| ค่าการเสื่อมประสิทธิภาพต่อปี ต่ำที่สุดเป็นลำดับที่ 2 | 4 คะแนน |
| ค่าการเสื่อมประสิทธิภาพต่อปี ต่ำที่สุดเป็นลำดับที่ 3 | 3 คะแนน |
| ค่าการเสื่อมประสิทธิภาพต่อปี ต่ำที่สุดเป็นลำดับที่ 4 | 2 คะแนน |
| ค่าการเสื่อมประสิทธิภาพต่อปี ลำดับอื่นๆ หรือตามข้อกำหนด | 1 คะแนน |



ภาคผนวก ก.

งานจ้างปรับปรุงพื้นที่เช่า ห้องน้ำ และติดตั้งระบบผลิตไฟฟ้าด้วยพลังงานแสงอาทิตย์บนหลังคา (Solar Rooftop) บริเวณพื้นที่แ幸ค้าสถานีกำแพงเพชร ประจำปีงบประมาณ 2566




กมล
ฤทธิ์
อนันต์
นาร

General Layout

ของพื้นที่บริเวณแพงค้า สถานีกำแพงเพชร



กุล
มูล
ร่วมค้า
เอสโซ่พี
SAP
CONSORTIUM
Nove

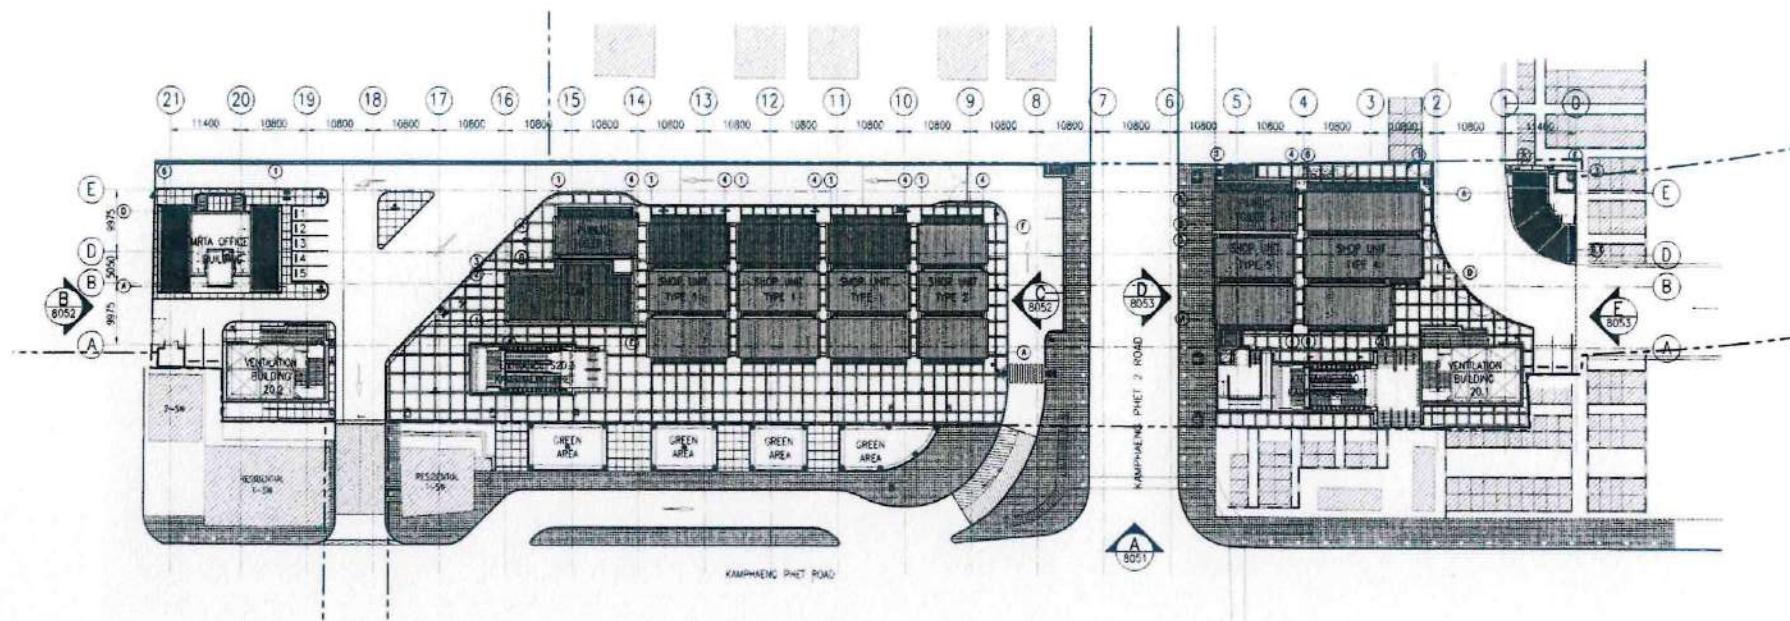

SITE ROOF PLAN
1:400

NOTES:

- ALL DIMENSIONS IN MILLIMETERS UNLESS SHOWN OTHERWISE.
- ALL LEVELS INDICATED IN METERS.
- DRAWING TO SCALE WHEN PLOTTED AT A1.
- DO NOT SCALE DRAWINGS FROM DRAWING. ALL DIMENSIONS TO BE READ ON SITE.
- ARCHITECTURAL DRAWINGS ARE TO BE READ IN CONJUNCTION WITH THE STRUCTURAL DRAWINGS. M & E DRAWINGS AND SPECIFICATIONS FOR STRUCTURAL SETTING OUT DIMENSIONS REFER TO STRUCTURAL DRAWINGS.
- FOR FULL DRAINAGE DETAILS REFER TO DRAINAGE DRAWINGS.
- FOR MATERIAL FINISHES REFER TO MATERIAL SPECIFICATION AND FINISHES SCHEDULE.
- LEVEL +101.350 REFERENCE IS EQUAL TO +0.000 ON SHOP UNITS.
- M.R.T. OFFICE, TOILETS & PAVILION
- S.O.P. REFER TO GROUNDE OF SHOP UNITS.

REFERENCES :

- STANDARD ABBREVIATION SYMBOLS, FINISHES SCHEDULE & CODE DEFINITION B/KP/8-041, B/KP/8-053, B/KP/8-042 AND B/KP/8-043

| SURVEY LEGEND | |
|---------------------|--|
| HORIZONTAL MONUMENT | 1-50 HORIZONTAL MONUMENT |
| ELECTRIC POLE | 1-54 ELECTRIC POLE |
| LIGHTING POLE | 107.24 LIGHTING POLE |
| TRAFFIC SIGN | 30 TRAFFIC SIGN |
| TRAFFIC LIGHT | RAILWAY |
| TELEGRAPH POLE | RIVER KHLONG/DITCH |
| POST BOX | IRON FENCE |
| TELEPHONE BOX | WOODEN FENCE |
| CAN-SOL BOX | CONCRETE FENCE |
| PIPE | BARBED WIRE FENCE |
| SEWER-HYDRANT | CORRUGATED METAL FENCE |
| VALVE | EXISTING BUILDING OR PERMANENT STRUCTURE |
| SAFETY POST | NEW M.R.T. ENTRANCE AND VENTILATION BUILDING |
| MANHOLE | |
| M.H. TOT | |

| LANDSCAPE LEGEND | |
|------------------|--|
| ROW | CERAMIC FLOOR w/ SAND WASHED SEE DETAIL B/KP/8-058 |

| DRAINAGE & LIGHTING LEGEND | |
|----------------------------|--|
| (A) | MANHOLE WITH GRATING COVER |
| (B) | SIDE DRAIN INLET |
| (C) | MANHOLE WITH CONCRETE COVER CERAMIC TILE FINISH |
| (D) | MANHOLE WITH GRATING INLET CERAMIC TILE FINISH |
| (E) | FLOOR LOGO SEE DETAIL B/KP/8058 |
| (F) | DETECTABLE WARNING TILE 300x100mm |
| (G) | UNDERGROUND WASTE WATER TREATMENT TANK SEE ENGINEER DRAWING |
| (H) | CURB RAMP (USE BMA STANDARD) |
| (I) | P1 STREET LIGHTING LUMINARE (SINGLE SIDE) REFER TO ENGINEER FOR DETAIL |
| (J) | P2 STREET LIGHTING LUMINARE (DOUBLE SIDE) REFER TO ENGINEER FOR DETAIL |

AS CONSTRUCTED


PROJECT MANAGEMENT CONSULTANT
MPNC J.V.
Environmental Engineering Consultant Co Ltd

OFFICE OF THE MINISTER
MASS RAIL TRANSIT AUTHORITY OF THAILAND

BERGER - CSC 1 CONSORTIUM

CONTRACTOR
IOM JOINT VENTURE
Indian-Thai Development Public Co., Ltd.
Obayashi Corporation
Maharatna Construction Co., Ltd.
General Consultant: ARUP
Ove Arup & Partners International Limited

DESIGNER
Indian-Thai Development Public Co., Ltd.

DESIGN CHECKER
Mr. [Signature] 22/05/2004

PROJECT MANAGER
Mr. [Signature] 22/05/2004

DATE
22/05/2004
REV. DATE
22/05/2004
REVISION
000


DATE
22/05/2004
REV. DATE
22/05/2004
REVISION
000



**M.R.T. CHALOEM RATCHAMONGKHON LINE
UNDERGROUND STRUCTURES - NORTH
STATION 20 KAMPHAENG PHET STATION
GENERAL LAYOUT : SITE ROOF PLAN**

DATE
22/05/2004
CONTRACT
DRAWING NO.
B/KP/8-050
REVISION
A
SHEET NO.
1

[Handwritten signatures and initials over the bottom right corner]

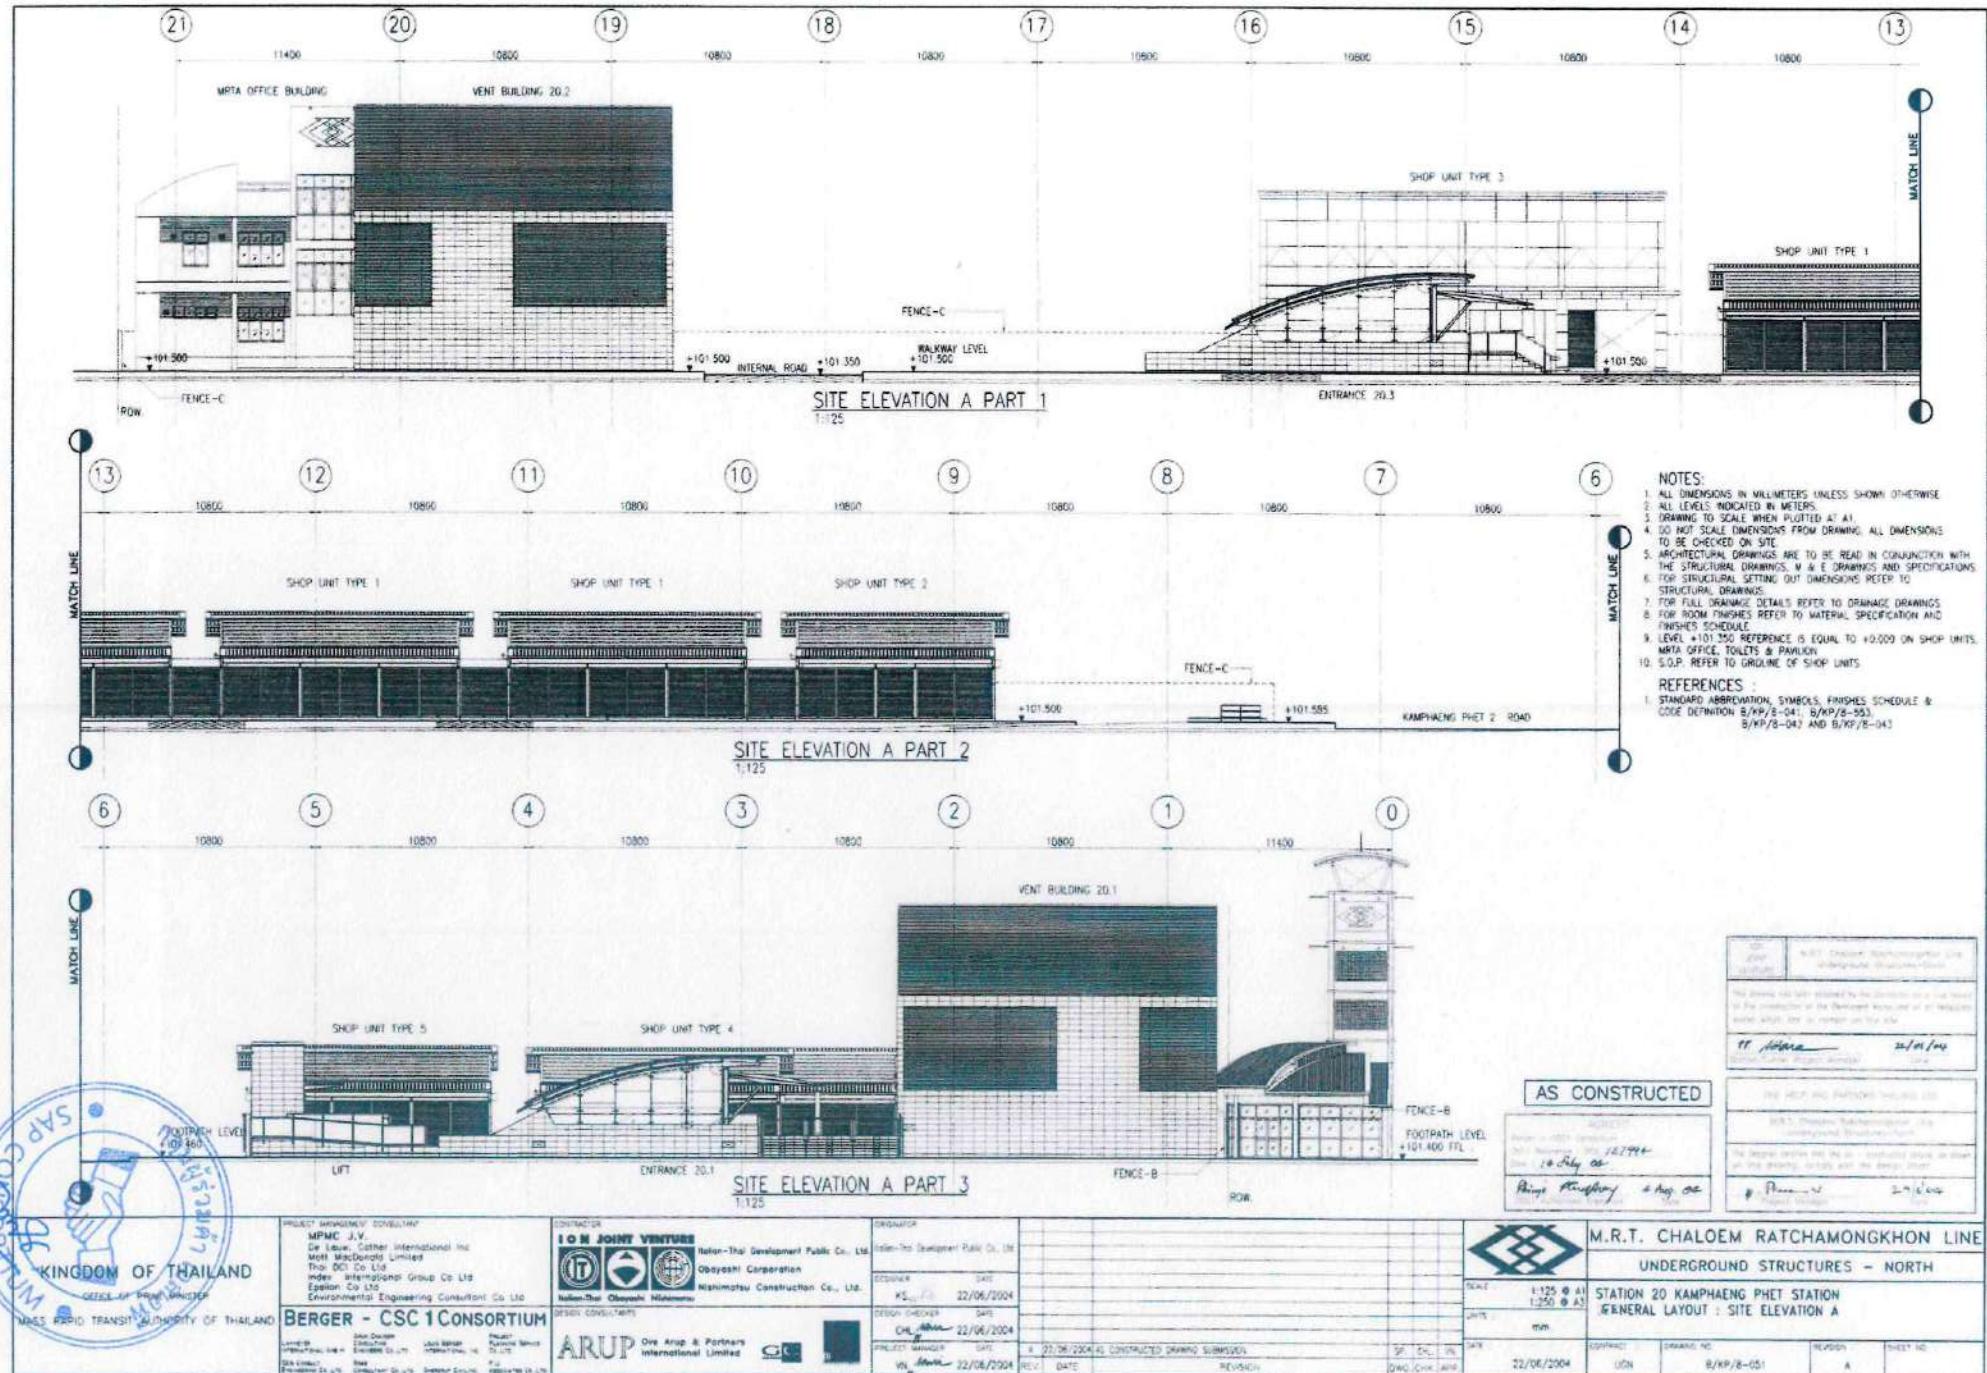

Shop Unit Type 1


NOTES:

1. ALL DIMENSIONS IN MILLIMETERS UNLESS SHOWN OTHERWISE.
2. ALL LEVELS INDICATED IN METERS.
3. DRAWING TO SCALE WHEN PLOTTED AT A1.
4. DO NOT USE THESE DIMENSIONS FROM DRAWING. ALL DIMENSIONS ARE CHECKED ON SITE.
5. ARCHITECTURAL DRAWINGS ARE TO BE READ IN CONJUNCTION WITH THE STRUCTURAL DRAWINGS. E & M DRAWINGS AND SPECIFICATIONS.
6. FOR STRUCTURAL SETTING OUT DIMENSIONS REFER TO STRUCTURAL DRAWINGS.
7. FOR FULL DRAWDOWN DETAILS REFER TO DRAINAGE DRAWINGS.
8. FOR MATERIALS REFER TO MATERIAL SPECIFICATION AND FINISH SCHEDULE.
9. LEVEL +0.000 REFERENCE IS EQUAL TO +101.350 ON GENERAL LAYOUT DRAWINGS.

REFERENCES :


1. STANDARDS APPROVAL SYMBOL, FINISH SCHEDULE & CODE DEFINITION B/KP/B-041 AND B/KP/B-533
2. GUTTER DETAIL B/KP/B-504
3. BUILDING LOCATION TO BE READ IN CONJUNCTION WITH GENERAL LAYOUT B/KP/B-044

LEGENDS :

- = RENDERED BLOCKWORK, EMULSION PAINT WITH GALV. CHAINLINK
 = CONCRETE/SCREED STEEL TROWEL FINISH
 = CERAMIC TILE FLOOR
 = CHAINLINK CEILING
 = EXPOSED STRUCTURE

LEGENDS : ELECTRICAL

- = ELECTRICAL LOAD CENTER
 = DUPLEX SOCKET OUTLET

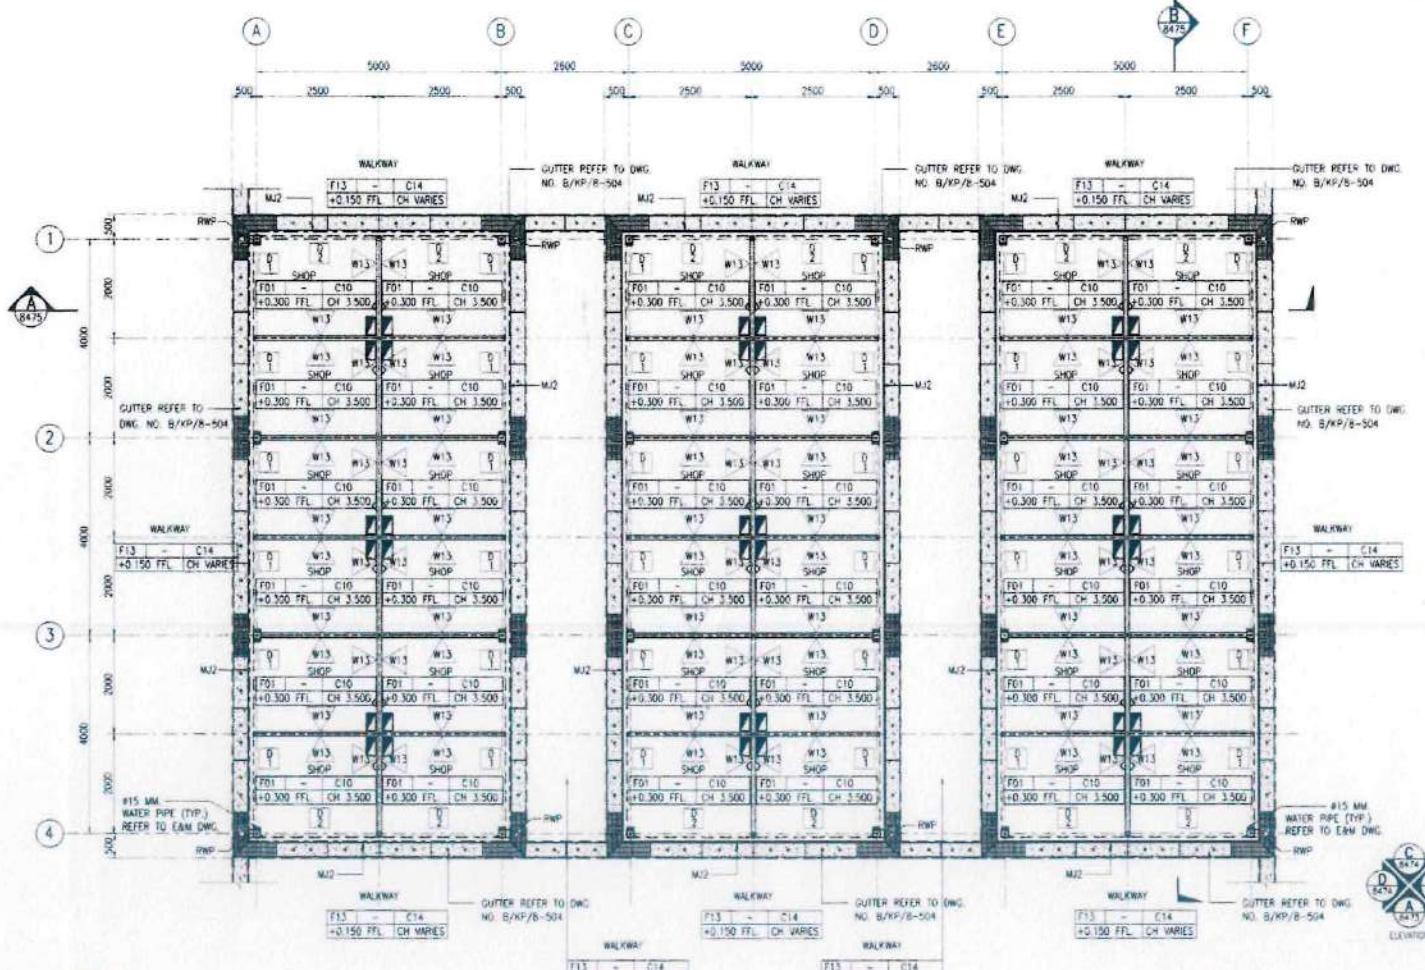

SHOP UNIT TYPE 1 FLOOR PLAN
1:50

AS CONSTRUCTED

| | |
|---|--------------|
| DESIGN - 2002 September | REV. 000 |
| 2002 Reference No. 10799C | DATE 14/7/02 |



PROJECT MANAGEMENT CONSULTANT:
MPMC J.V.

CONTRACTOR:
I O N JOINT VENTURE
BKK: Other International Inc.
Obayashi Corporation
Nishimatsu Construction Co., Ltd.
Hellen-Thai, Obayashi, Nishimatsu
TECHNICAL CONSULTANT:
ARUP One Arup & Partners International Limited


SCALE: 1:50 @ A1
1:100 @ A3
UNITS: mm
DATE: 07/05/04
REV. DATE: 07/05/04
REVISION: 0
SP. DCL. IN: 0
DRAWING NO: B/KP/B-470
CONTRACT: USN
REVISION: A
SHEET NO: 100/100-A


100/100-A

NOTES:

1. ALL DIMENSIONS IN MILLIMETERS UNLESS SHOWN OTHERWISE.
2. ALL LEVELS INDICATED IN METERS.
3. DRAWING TO SCALE WHEN PLOTTED AT A1.
4. DO NOT SCALE DIMENSIONS FROM DRAWING. ALL DIMENSIONS TO BE CHECKED ON SITE.
5. ARCHITECTURAL DRAWINGS ARE TO BE READ IN CONJUNCTION WITH THE STRUCTURAL DRAWINGS, E & M DRAWINGS AND SPECIFICATIONS.
6. FOR STRUCTURAL SETTING OUT DIMENSIONS REFER TO STRUCTURAL DRAWINGS.
7. FOR FULL DRAINAGE DETAILS REFER TO DRAINAGE DRAWINGS.
8. FOR ROOM FINISHES REFER TO MATERIAL SPECIFICATION AND FINISHED SCHEDULE.

REFERENCES :

1. RD SEE EARL DRAWING

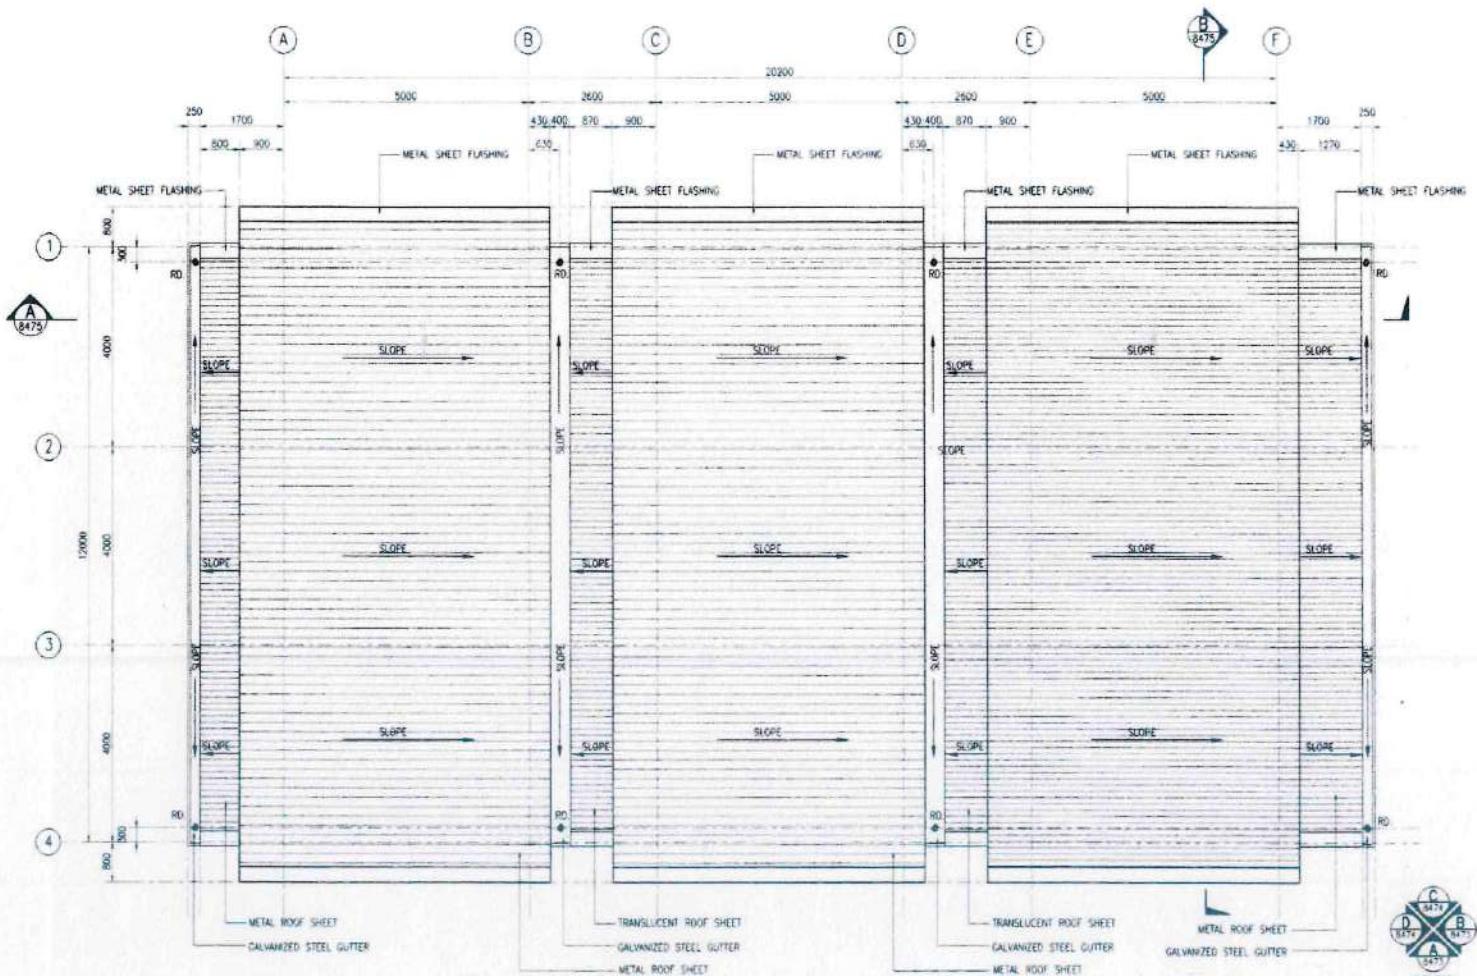

SHOP UNIT TYPE 1 ROOF PLAN
1:50

AS CONSTRUCTED

| | |
|-----------|---------------|
| APPROVED | 17/04/04 |
| RECORDED | 17/04/04 |
| SIGNATURE | Shayi Thawphy |
| DATE | 17/04/04 |

| | |
|-----------|----------|
| APPROVED | 17/04/04 |
| RECORDED | 17/04/04 |
| SIGNATURE | W. |
| DATE | 17/04/04 |

| | |
|-----------|-----------|
| APPROVED | 17/04/04 |
| RECORDED | 17/04/04 |
| SIGNATURE | # Plain N |
| DATE | 17/04/04 |



KINGDOM OF THAILAND
OFFICE OF THE PRIME MINISTER
MASS RAPID TRANSIT AUTHORITY OF THAILAND

BERGER - CSC 1 CONSORTIUM
PROJECT MANAGER CONSULTANT
MPMC J.V.
Or Leuas Cather International Inc
Thaif DCL Co Ltd
Index International Group Co Ltd
Epsilon International Engineering Consultant Co Ltd

CONTRACTOR
IOM JOINT VENTURE
Helen-Thai Development Public Co. Ltd
Obenossi Corporation
Nishimatsu Construction Co., Ltd.
Asian-Thai Obeyoshi Nishimatsu

DESIGN CONSULTANT
ARUP One Arup & Partners International Limited

CO-OPERATOR
Oben-Thai Development Public Co. Ltd
DATE: 17/04/04
DESIGNER: SHAYI THAWPHY
DESIGN CHECKER: CHAICHANA SAWATRIPAT


PROJECT MANAGER: DATE: 17/04/04
REV. DATE: 17/04/04
REVISION: 0
DRAFT: 1/100 @ A1
DRAWING NO: B/XP/B-471
REVISION: A
SHEET NO: 1




M.R.T. CHALOEM RATCHAMONGKHON LINE
UNDERGROUND STRUCTURES - NORTH

MODIFICATION ABOVE KAMPHAENG PHET STATION
SHOP UNIT TYPE 1 : ROOF PLAN
SCALE: 1:50 @ A1
1:100 @ A1
UNITS: MM
DATE: 07/05/04
CONTRACT UGN: B/XP/B-471
DRAWING NO: B/XP/B-471
REVISION: A
SHEET NO: 1

Plat. 1st floor
A101/010-014

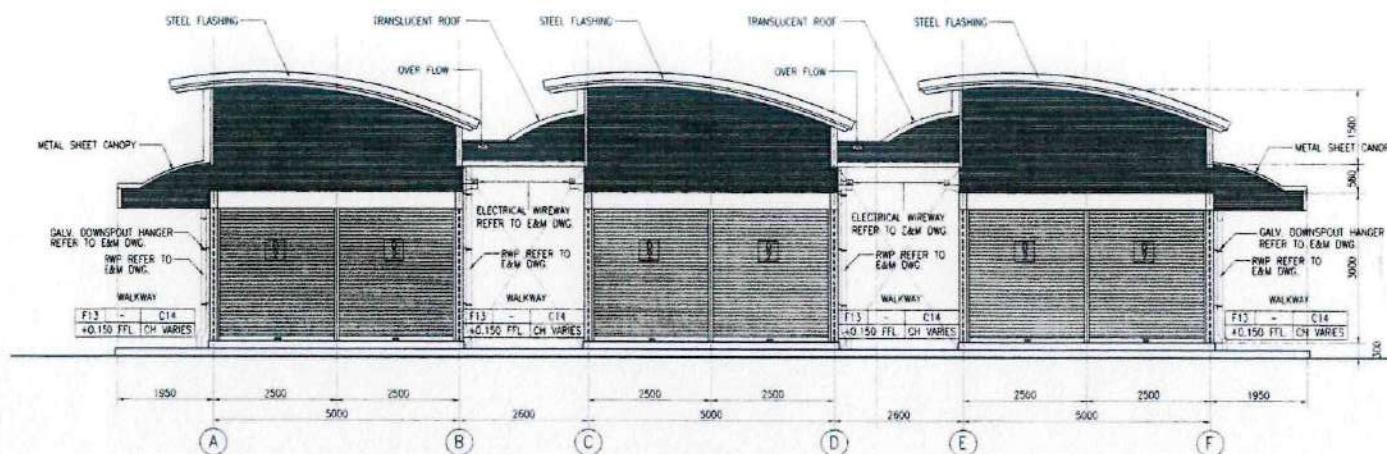

ELEVATION A
1:50

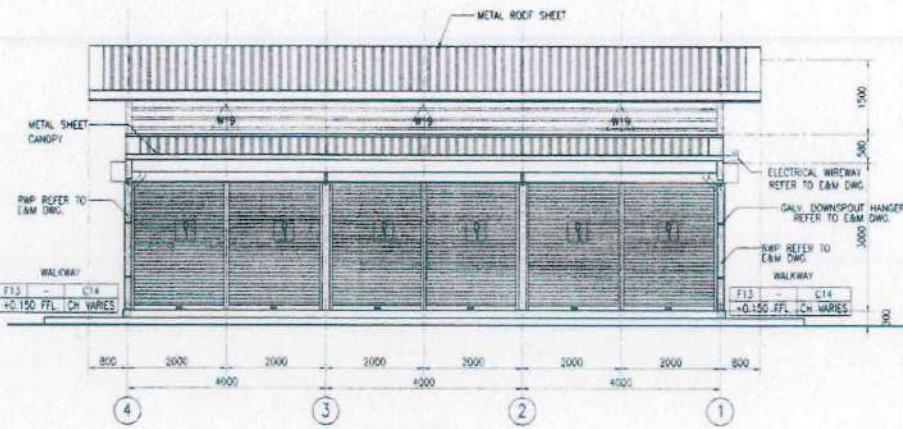

ELEVATION B
1:50

AS CONSTRUCTED

| | |
|--------------------------|----------------|
| DATE | APPROVED |
| 10 May 04 | 27/04/04 |
| <i>Raj Thitthayachai</i> | <i>Patipat</i> |

15/5/04

Patipat

21/5/04

Patipat

MR. CHALOEM RATCHAMONGKHON LINE
UNDERGROUND STRUCTURES - NORTH

MODIFICATION ABOVE KAMPHAENG PHET STATION
SHOP UNIT TYPE 1 : ELEVATION A, B




| | | | |
|----------|-------------|----------|-------------|
| CONTRACT | DRAWING NO. | REVISION | WORK NO. |
| ARUP | B/KP/8-473 | A | 1016913-01A |

- NOTES:
 1. ALL DIMENSIONS IN MILLIMETERS UNLESS SHOWN OTHERWISE.
 2. ALL LEVELS INDICATED IN METERS.
 3. DRAWING TO SCALE WHEN PLOTTED AT A1.
 4. DO NOT SCALE DIMENSIONS FROM DRAWING. ALL DIMENSIONS TO BE CHECKED ON SITE.
 5. AREAS SHADING IN DRAWINGS ARE TO BE READ IN CONJUNCTION WITH THE STRUCTURAL DRAWINGS, E & M DRAWINGS AND SPECIFICATIONS.
 6. FOR STRUCTURAL SETTING OUT DIMENSIONS REFER TO STRUCTURAL DRAWINGS.
 7. FOR FLOOR DRAINAGE DETAILS REFER TO DRAINAGE DRAWINGS.
 8. FOR ROOM FINISHES REFER TO MATERIAL SPECIFICATION AND FINISHES SCHEDULE.
 9. LEVEL +0.000 REFERENCE IS EQUAL TO +101.150 ON GENERAL LAYOUT DRAWINGS.

REFERENCES

1. STANDARD ABBREVIATION, SYMBOLS, FINISHES SCHEDULE & CODE DEFINITION B/KP/B-041 AND B/KP/B-053

LEGENDS :

- = METAL SIDING SHEET
- = METAL LOUVER
- = CERAMIC TILE FLOOR
- = EXPOSED STRUCTURE



KINGDOM OF THAILAND
OFFICE OF PRIME MINISTER
MASS RAPID TRANSIT AUTHORITY OF THAILAND
BERGER - CSC CONSORTIUM




Hellen-Thai Development Public Co., Ltd.
Obayashi Corporation
Nishimatsu Construction Co., Ltd.

DESIGN CONSULTANT
ARUP

DESIGNER
C.H. *[Signature]* DATE 07/05/04
DESIGN CHECKER
C.H. *[Signature]* DATE 13/5/04
PROJECT MANAGER DATE 07/05/04
VN *[Signature]* DATE 13/5/04

REVISORS
SP. C.H. VA. DATE 07/05/04
DHO. CH. APP. DATE 07/05/04

| | | | |
|----------|-------------|----------|-------------|
| CONTRACT | DRAWING NO. | REVISION | WORK NO. |
| ARUP | B/KP/8-473 | A | 1016913-01A |

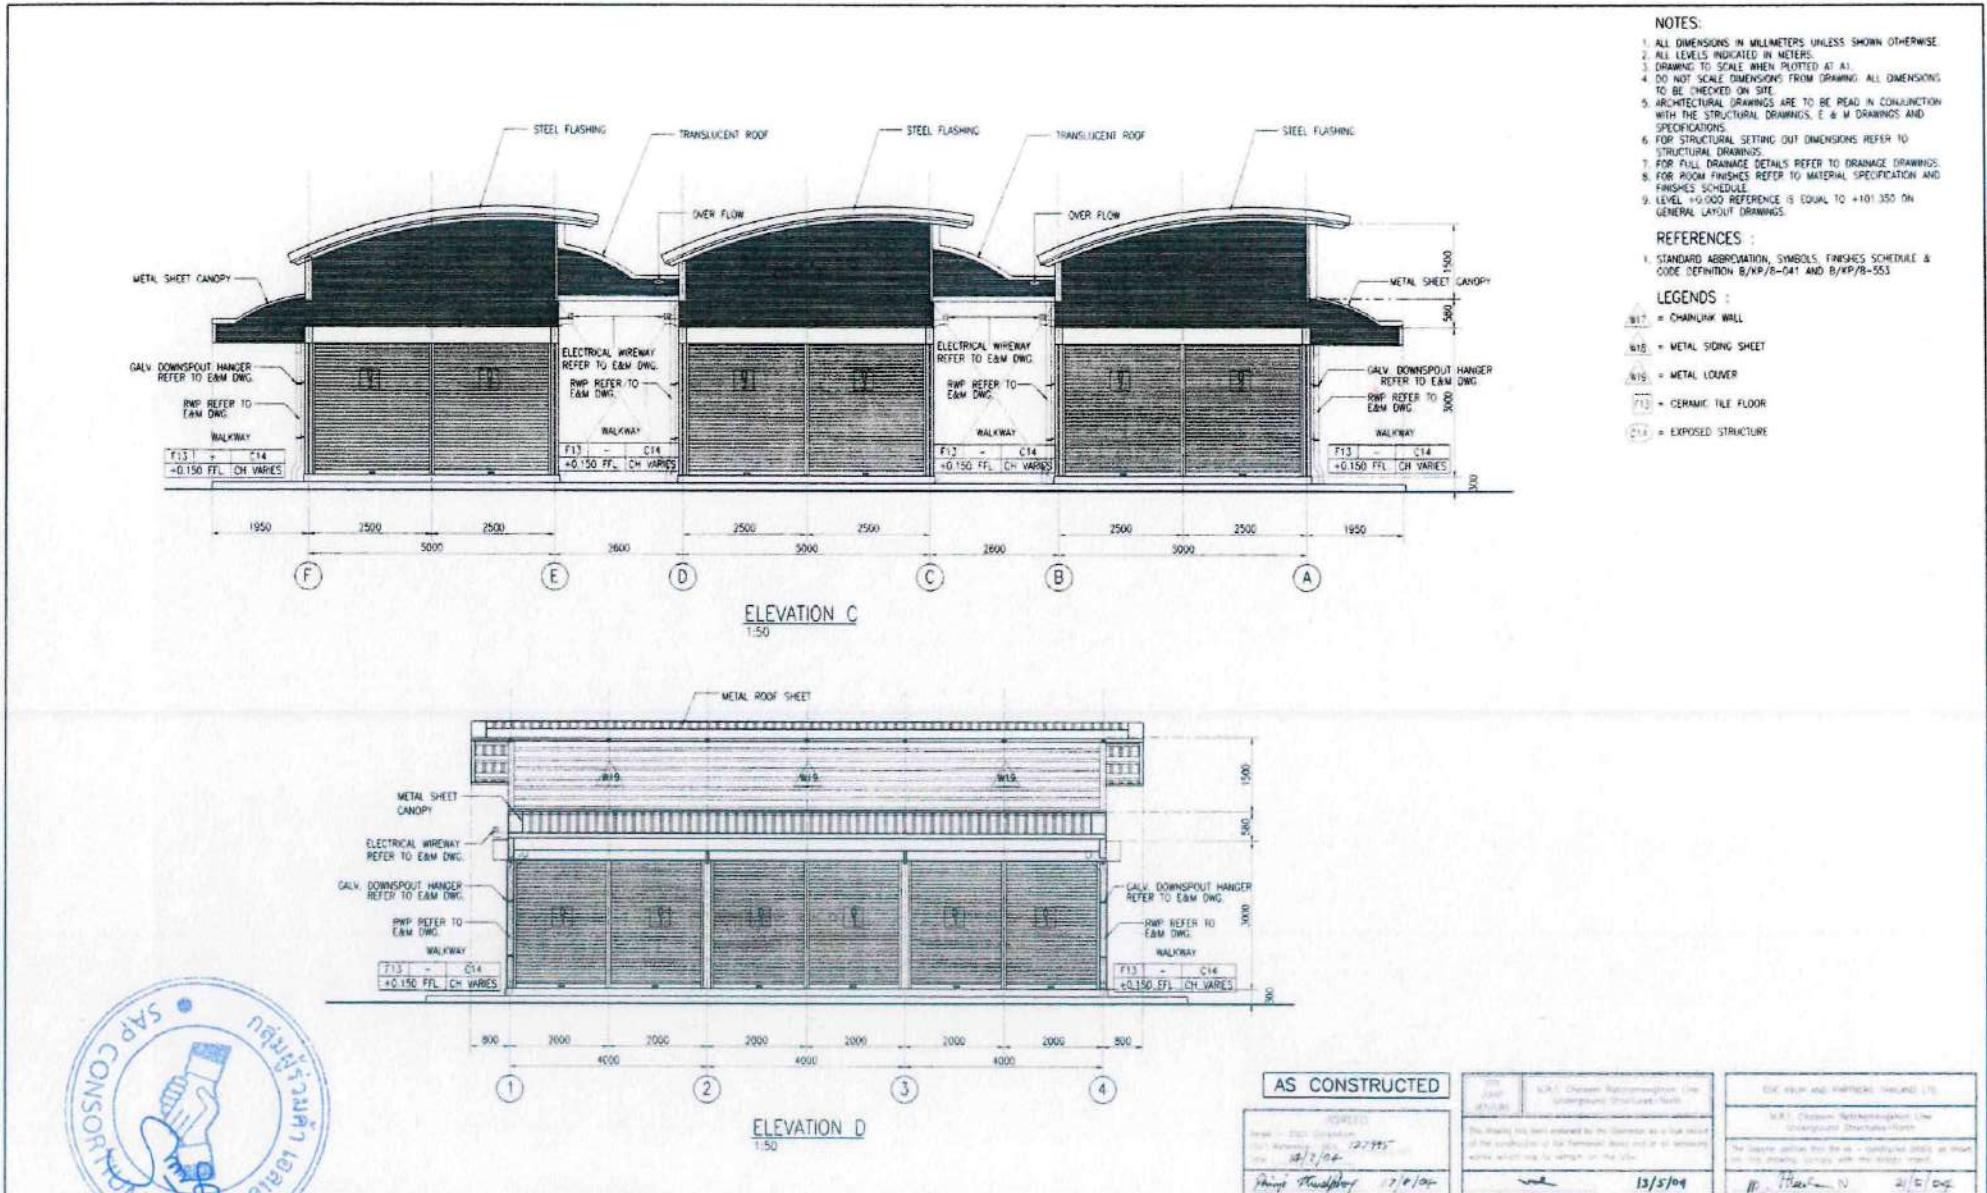

KINGDOM OF THAILAND
OFFICE OF PRIME MINISTER
MASS RAPID TRANSIT AUTHORITY OF THAILAND

PROJECT MANAGEMENT CONSULTANT
MPMC A.V.
De Leuw Cather International Inc
Mott MacDonald Limited
Thien Chalermchai Group Co. Ltd
Epsilon C. Ltd
Environmental Engineering Consultant Co. Ltd

BERGER - CSC 1 CONSORTIUM

CONTRACTOR
I O N JOINT VENTURE
Balin-Thai Development Public Co., Ltd
Obayashi Corporation
Minimatsu Construction Co., Ltd
Balin-Thai Chalerm Nakhon


COORDINATOR
Balin-Thi Development Public Co., Ltd
DESIGNER
K.S. Hesley
DESIGN CHECKER
C.H. J. Hesley
PROJECT MANAGER
ARUP One Arup & Partners International Limited

DATE
15/5/04
REV. DATE
15/5/04
REVISION
SP. DEL. IN
DRAWING NO. ARUP
DATE
07/05/04
CONTRACT UCN
DRAWING NO. B/RP/B-474
REVISION A
SHEET NO. 1

M.R.T. CHALOEM RATCHAMONGKHON LINE
UNDERGROUND STRUCTURES - NORTH
MODIFICATION ABOVE KAMPHAENG PHET STATION
SHOP UNIT TYPE 1 : ELEVATION C.D

| | |
|--------------|-----------------|
| 1.50 @ A1 | 1.100 @ A3 |
| UNITS | MM |
| DATE | 13/5/04 |
| DESIGNER | Project Manager |
| CONTRACT UCN | B/RP/B-474 |
| DRAWING NO. | A |
| SHEET NO. | 1 |

15/5/04
New Job Sheet

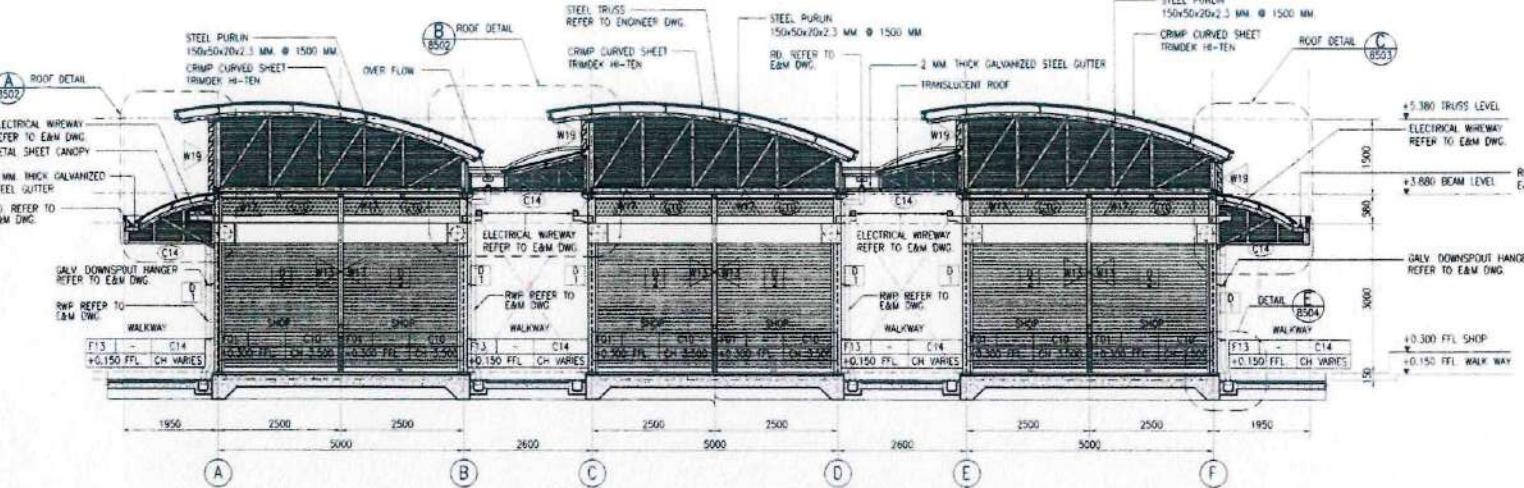

NOTES:

1. ALL DIMENSIONS IN MILLIMETERS UNLESS SHOWN OTHERWISE.
2. ALL LEVELS INDICATED IN METERS.
3. DRAWING TO SCALE WHEN PLOTTED AT A1.
4. DO NOT SCALE DIMENSIONS FROM DRAWING. ALL DIMENSIONS TO BE CHECKED ON SITE.
5. ARCHITECTURAL DRAWINGS ARE TO BE READ IN CONJUNCTION WITH THE STRUCTURAL DRAWINGS. E & M DRAWINGS AND SPECIFICATIONS.
6. FOR STRUCTURAL SETTING OUT DIMENSIONS REFER TO STRUCTURAL DRAWINGS.
7. FOR FULL DRAINAGE DETAILS REFER TO DRAINAGE DRAWINGS.
8. FOR ROOM FINISHES REFER TO MATERIAL SPECIFICATION AND FINISHES SCHEDULE.
9. LEVEL +0.000 REFERENCE IS EQUAL TO +101.350 ON GENERAL LAYOUT DRAWINGS.


REFERENCES :

1. STANDARD ABBREVIATION, SYMBOLS, FINISHES SCHEDULE & CODE DEFINITION B/KP/B-041 AND B/KP/B-051

LEGENDS :

- R3 = RENDERED BLOCKWORK, EMULSION PAINT WITH GALV. CHAINLINK
- W1 = CHAINLINK WALL
- W2 = METAL SIDING SHEET
- W3 = METAL LOUVER
- F01 = CONCRETE / SOOPED STEEL TROWEL FINISH
- F13 = CERAMIC TILE FLOOR
- C14 = EXPOSED STRUCTURE

SECTION A
1:50

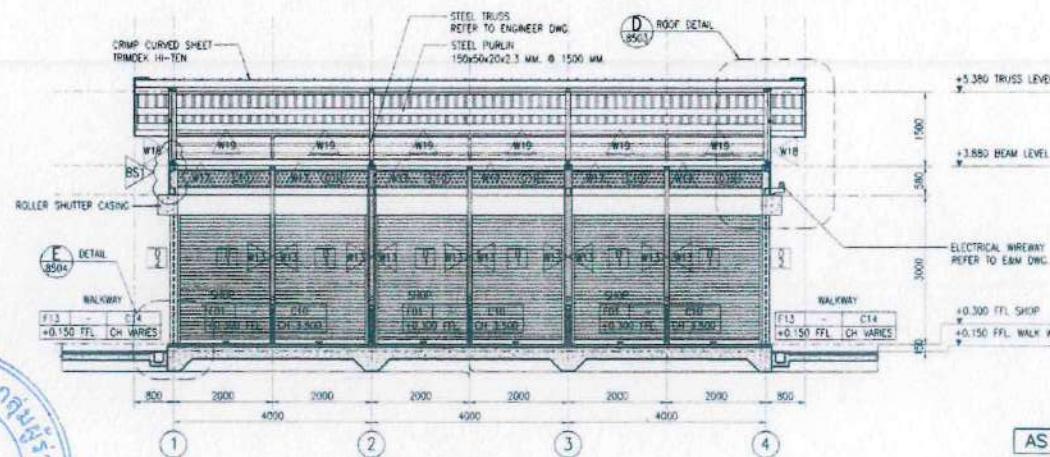

AS CONSTRUCTED


KINGDOM OF THAILAND
OFFICE OF PRIME MINISTER
MASS RAPID TRANSIT AUTHORITY OF THAILAND

PROJECT MANAGEMENT CONSULTANT
MPMC J.V.
De Leuw, Cather International Inc
Deutsche Bahn AG
Taisei DoCoMo
Index International Group Co Ltd
Epsilon Co Ltd
Environmental Engineering Consultant Co Ltd

BERGER - CSC 1 CONSORTIUM

CONTRACTOR
IOM JOINT VENTURE
Nihon-Thai Development Public Co., Ltd
Obayashi Corporation
Nishimatsu Construction Co., Ltd
DESIGN CONSULTANT
ARUP Ove Arup & Partners International Limited

DESIGNER
Nihon-Thai Development Public Co., Ltd
DATE
K5
DESIGN CHECKER
CHL
DATE
15/5/04
PROJECT NUMBER
VN
DATE
15/5/04
REV. DATE
15/5/04
ISSUE FOR APPROVAL
REVISION
mm

SCALE
1:50 @ A1
1:100 @ A3

UNITS

mm

DATE
07/05/04

CONTRACT SIGN

DRAWING NO.

B/KP/B-475

REVISION

A

SHEET NO.



M.R.T. CHALOEM RATCHAMONGKHON LINE
UNDERGROUND STRUCTURES - NORTH
MODIFICATION ABOVE KAMPHAENG PHET STATION
SHOP UNIT TYPE 1 : SECTION A. B


Nov 2004

Shop Unit Type 2




Now
Now

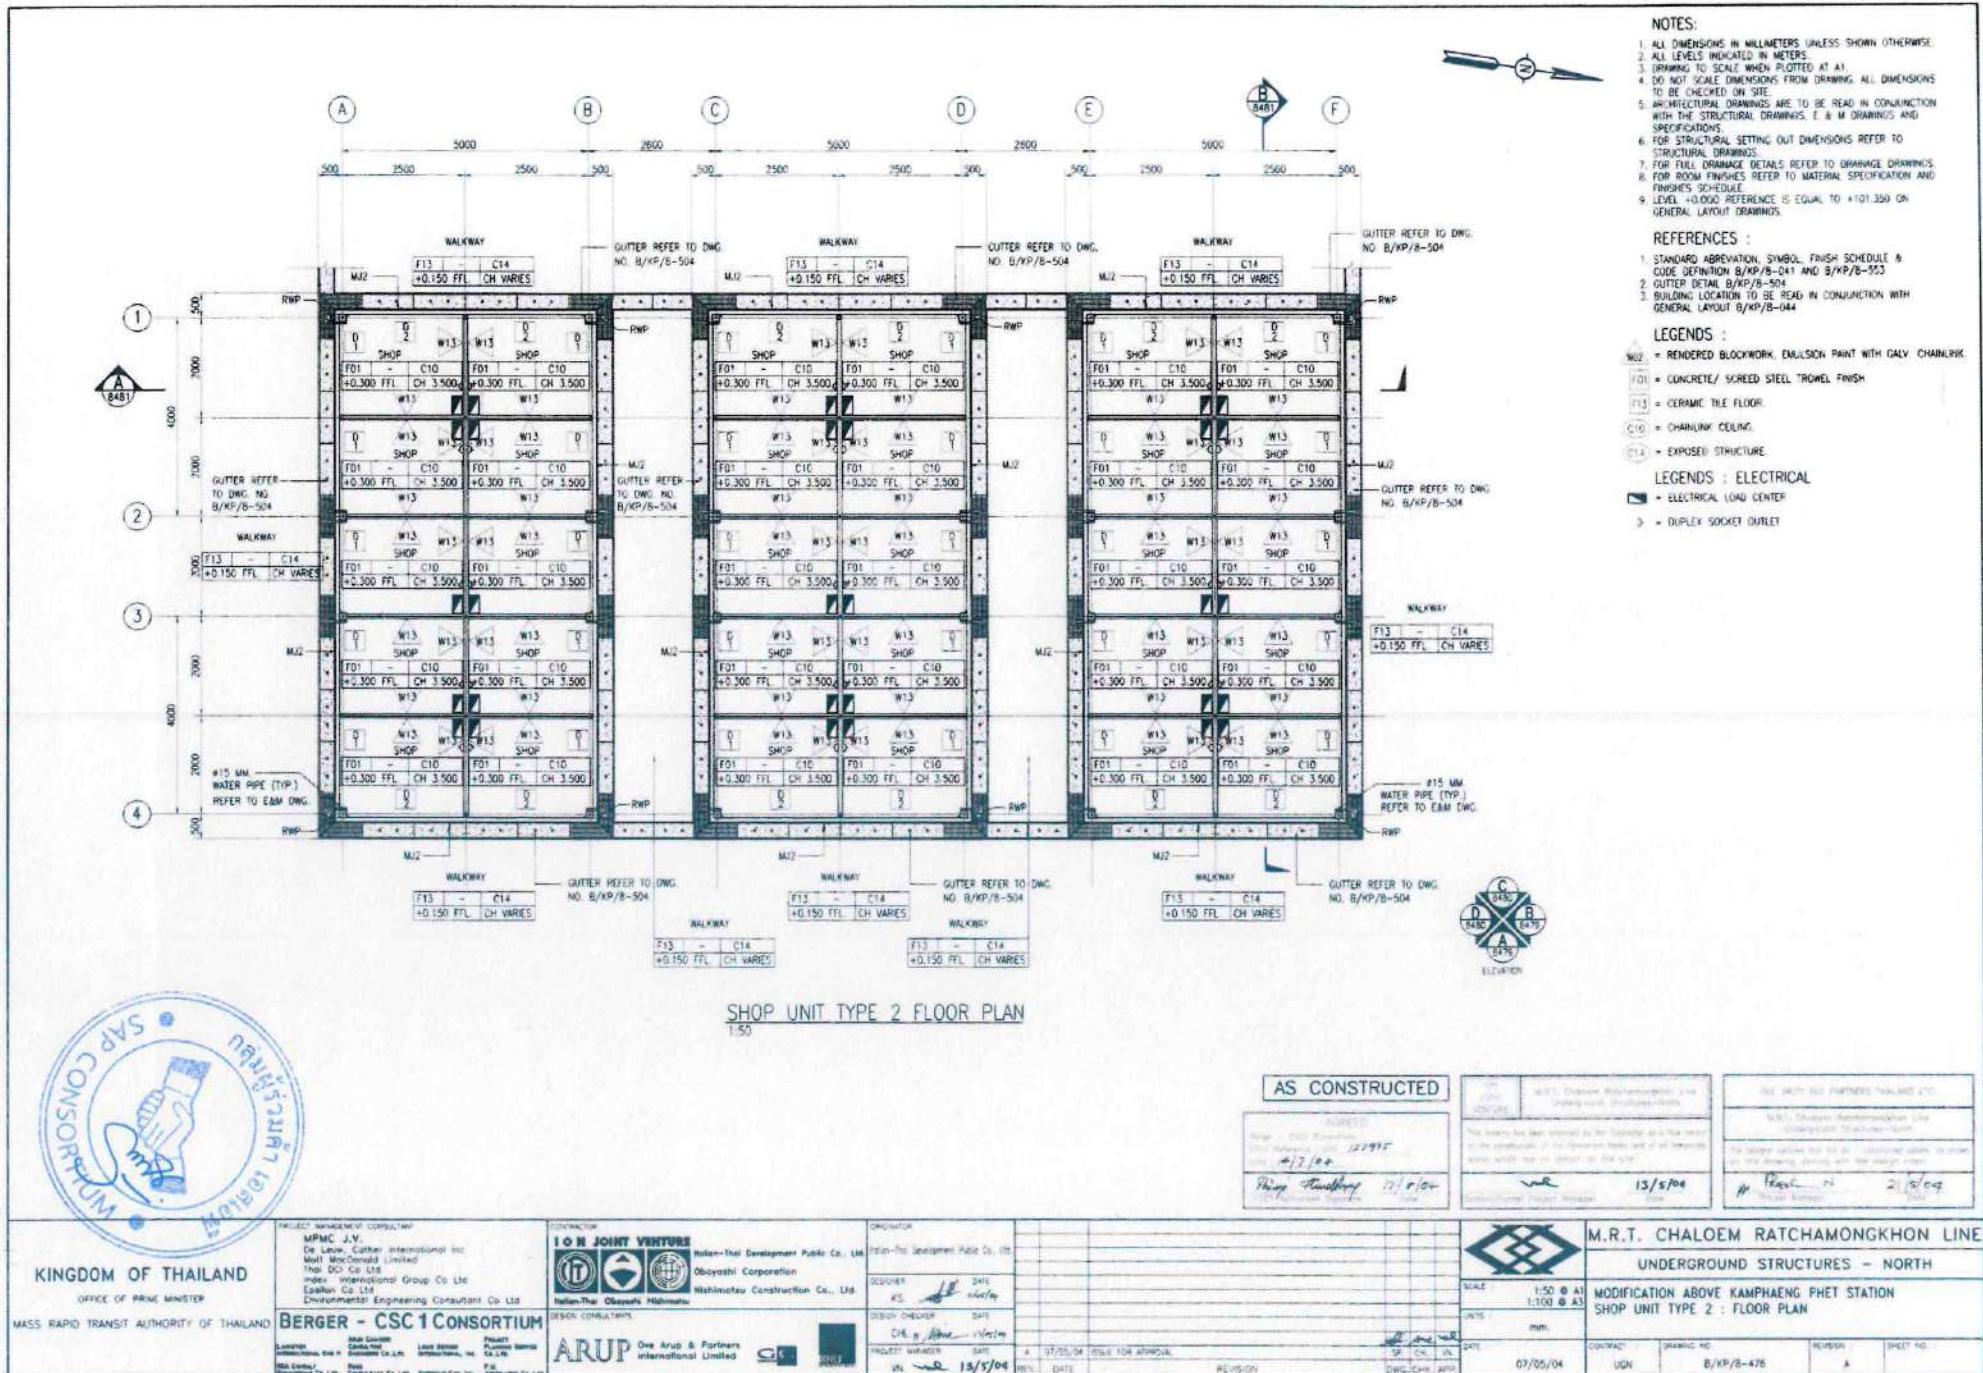


NOTES:

1. ALL DIMENSIONS IN MILLIMETERS UNLESS SHOWN OTHERWISE.
2. ALL LEVELS INDICATED IN METERS.
3. DRAWING TO SCALE WHEN PLOTTED AT A1.
4. DO NOT SCALE DIMENSIONS FROM DRAWING. ALL DIMENSIONS TO BE CHECKED ON SITE.
5. ARCHITECTURAL DRAWINGS ARE TO BE READ IN CONJUNCTION WITH THE STRUCTURAL DRAWINGS, E & M DRAWINGS AND SPECIFICATIONS.
6. FOR STRUCTURAL SETTING OUT DIMENSIONS REFER TO STRUCTURAL DRAWINGS.
7. FOR FULL DRAINAGE DETAILS REFER TO DRAINAGE DRAWINGS.
8. FOR ROOM FINISHES REFER TO MATERIAL SPECIFICATION AND FINISHES SCHEDULE.

REFERENCES :

1. RD SEE E&M DRAWING

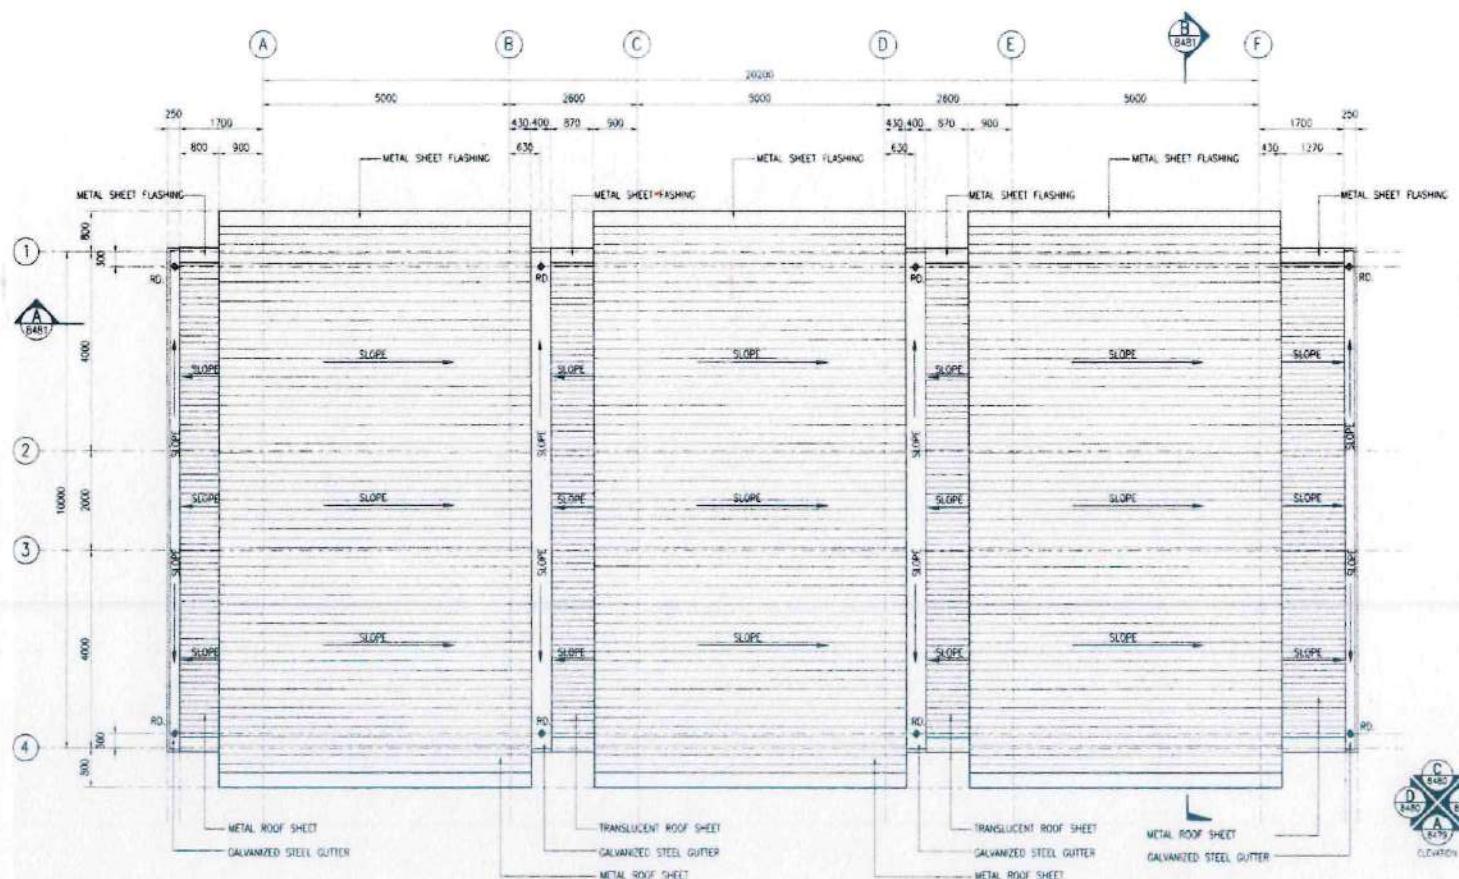SHOP UNIT TYPE 2 ROOF PLAN
1:50

AS CONSTRUCTED

| | |
|------------------|------------------|
| DESIGNER | DATE |
| CHL. [Signature] | 12/1/04 |
| REVIEWER | DATE |
| CHL. [Signature] | 12/1/04 |
| PROJECT MANAGER | DATE |
| ARUP [Signature] | 12/1/04 |
| REV. DATE | 12/1/04 |
| REVISION | A |
| DRAWN BY | CHL. [Signature] |
| SP. CHL. IN | mm |
| DATE | 07/05/04 |
| DRAWING NO. | B/RP/B-477 |
| REVISION | A |
| SHEET NO. | 1 |

07/05/04 Drawing Revision Line
Underground Structures North

07/05/04 Drawing Revision Line
Underground Structures North

This drawing has been issued by the designer as the result of the conclusion of the design work and is not necessarily suitable for construction without further site investigation.
The designer accepts no responsibility for any damage or loss resulting from the use of this drawing.

M.R.T. Chaloem Ratchamongkhon Line
Modification Above Kamphaeng Phet Station
Shop Unit Type 2 : Roof Plan

| CONTRACT | DRAWING NO. | REVISION | SHEET NO. |
|----------|-------------|----------|-----------|
| UGN | B/RP/B-477 | A | 1 |



KINGDOM OF THAILAND
OFFICE OF PRIME MINISTER

MASS RAPID TRANSIT AUTHORITY OF THAILAND

PROJECT MANAGEMENT CONSULTANT:
MPMC J.V.
De Leuw, Cather International Inc.
Mott MacDonald Limited
Index - International Group Co Ltd
Epsilon Co Ltd
Environmental Engineering Consultant Co Ltd

BERGER - CSC 1 CONSORTIUM


CONTRACTOR:
IOM JOINT VENTURE
Indian-Thai Development Public Co., Ltd.
Obayashi Corporation
Nishimatsu Construction Co., Ltd.



M.R.T. CHALOEM RATCHAMONGKHON LINE
UNDERGROUND STRUCTURES - NORTH

MODIFICATION ABOVE KAMPHAENG PHET STATION
SHOP UNIT TYPE 2 : ROOF PLAN

Planned by

NOTES:



1. ALL DIMENSIONS IN MILLIMETERS UNLESS SHOWN OTHERWISE.
2. ALL LEVELS INDICATED IN METERS.
3. REFER TO E&M DWG PLOTTED AT A1.
4. DO NOT SCALE DIMENSIONS FROM DRAWING. ALL DIMENSIONS TO BE CHECKED ON SITE.
5. ARCHITECTURAL DRAWINGS ARE TO BE READ IN CONJUNCTION WITH THE STRUCTURAL DRAWINGS. E & M DRAWINGS AND SPECIFICATIONS.
6. FOR STRUCTURAL SETTING OUT DIMENSIONS REFER TO E&M DWG.
7. FOR FULL DRAINAGE DETAILS REFER TO DRAINAGE DRAWINGS.
8. FOR ROOM FINISHES REFER TO MATERIAL SPECIFICATION AND FINISHES SCHEDULE.
9. LEVEL +0.000 REFERENCE IS EQUAL TO +101.350 ON GENERAL LAYOUT DRAWINGS.

REFERENCES :

1. STANDARD ABBREVIATION SYMBOLS, FINISHES SCHEDULE & CODE DEFINITION B/KP/B-041 AND B/KP/B-552

LEGENDS :

- W17 = CHAINLINK WALL
- W18 = METAL SIDING SHEET
- W19 = METAL LOUVER
- F13 = CERAMIC TILE FLOOR
- C14 = EXPOSED STRUCTURE

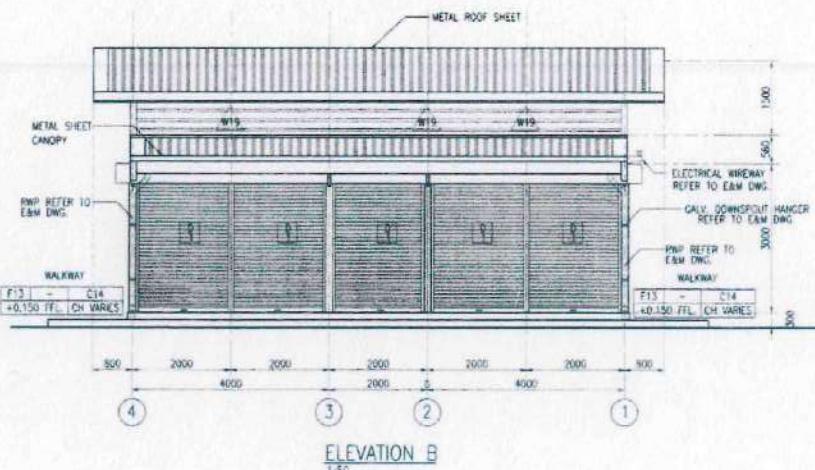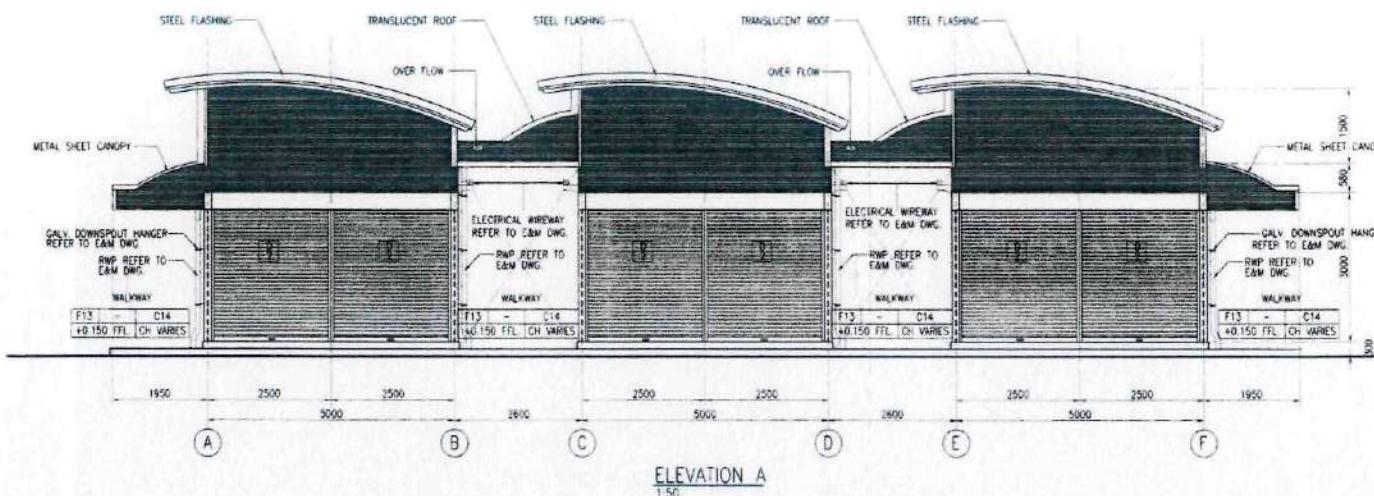

AS CONSTRUCTED

M.R.T. CHALOEM RATCHAMONGKHON LINE
UNDERGROUND STRUCTURES - NORTH
MODIFICATION ABOVE KAMPHAENG PHET STATION
SHOP UNIT TYPE 2 : ELEVATION A, B

SCALE 1:50 @ A1
1:100 @ A3
UNITS mm
DATE 07/05/04
CONTRACT UCN DRAWING NO. B/KP/B-475 REVISION A SHEET NO. 1
REV. DATE 07/05/04



KINGDOM OF THAILAND
OFFICE OF PRIME MINISTER
MASS RAPID TRANSIT AUTHORITY OF THAILAND

PROJECT MANAGEMENT CONSULTANT
De Leve, Cather International Inc.
Mohr McDonald Limited
The DCI Co Ltd
Epsilon International Group Co Ltd
Environmental Engineering Consultant Co Ltd

BERGER - CSC 1 CONSORTIUM

CONTRACTOR
IOM JOINT VENTURE
IOM Development Public Co., Ltd
Obayashi Corporation
Ishimatsu Construction Co., Ltd
Ishimatsu-Obayashi-Nishimatsu
DESIGN CONSULTANTS
ARUP CONSULTANTS
ARUP International Limited
ARUP

COORDINATOR
IOM-The Development Public Co., Ltd
DESIGNER
KS
DATE
DESIGN SHEETER
CHC
DATE
PROJ. MANAGER
VII
REV. DATE
ISSUE FOR APPROVAL
REVISION

NOTES:



1. ALL DIMENSIONS IN MILLIMETERS UNLESS SHOWN OTHERWISE.
2. ALL LEVELS INDICATED IN METERS.
3. DRAWING TO SCALE WHEN PLOTTED AT A1.
4. DO NOT SCALE DIMENSIONS FROM DRAWING. ALL DIMENSIONS TO BE CHECKED ON SITE.
5. ARCHITECTURAL DRAWINGS ARE TO BE READ IN CONJUNCTION WITH THE STRUCTURAL DRAWINGS, E & M DRAWINGS AND SPECIFICATIONS.
6. FOR STRUCTURAL SETTING OUT DIMENSIONS REFER TO STRUCTURAL DRAWINGS.
7. FOR ROOF FINISHES DETAILS REFER TO DRAINAGE DRAWINGS.
8. FOR ROOF FINISHES REFER TO MATERIAL SPECIFICATION AND FINISHES SCHEDULE.
9. LEVEL +0.000 REFERENCE IS EQUAL TO +101.350 ON GENERAL LAYOUT DRAWINGS.

REFERENCES:

1. STANDARD ABBREVIATION SYMBOLS, FINISHES SCHEDULE & CODE DEFINITION B/RP/B-041 AND B/RP/B-353

LEGENDS :

- F13 = CERAMIC TILE FLOOR
- C14 = EXPOSED STRUCTURE

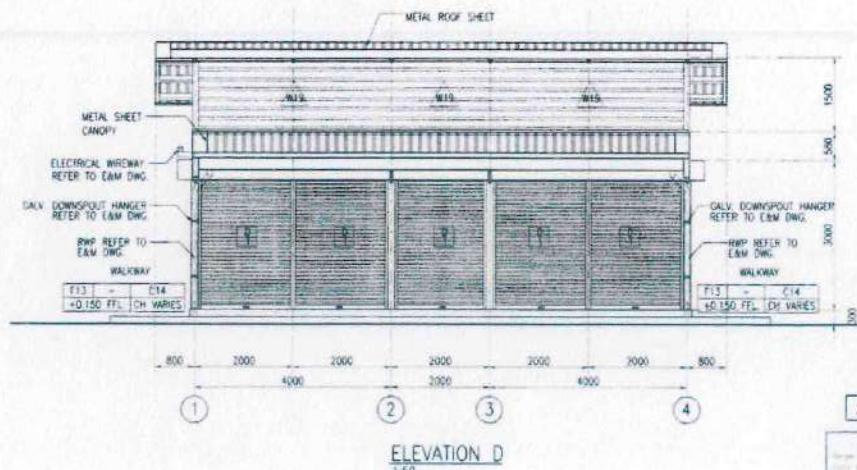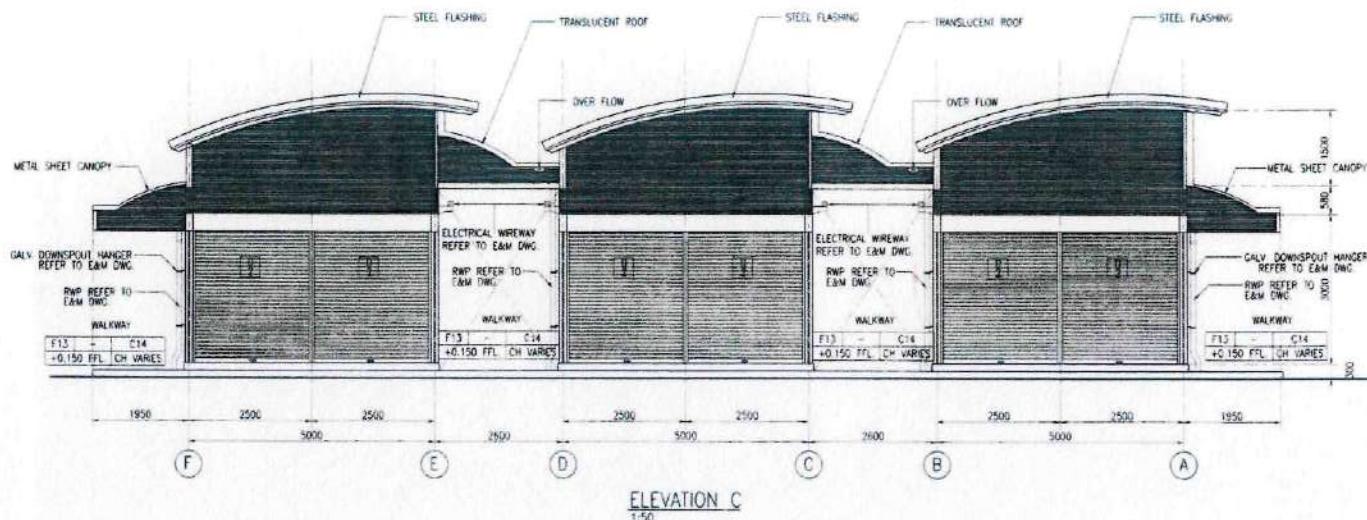

AS CONSTRUCTED

| | |
|------------------------------------|----------|
| DESIGNER | DATE |
| REV. DATE | 07/05/04 |
| REV. DATE | 13/5/04 |

M.R.T. CHALOEM RATCHAMONGKHON LINE
UNDERGROUND STRUCTURES - NORTH
MODIFICATION ABOVE KAMPHAENG PHET STATION
SHOP UNIT TYPE 2 : ELEVATION C, D



PROJECT MANAGEMENT CONSULTANT
MPMC JV
De Leuw, Cather International Inc.
Mott MacDonald Limited
Thap DDI Co Ltd
AECOM International Group Co Ltd
Environmental Engineering Consultant Co Ltd
MASS RAPID TRANSIT AUTHORITY OF THAILAND
BERGER - CSC 1 CONSORTIUM



CONTRACTOR
I O N JOINT VENTURE

DESIGNER
DATE
DESIGN CHECKER
DATE
PROJECT MANAGER
DATE
REV. DATE

AC/EP/11-014
Rev. 62 Date 16/2/04

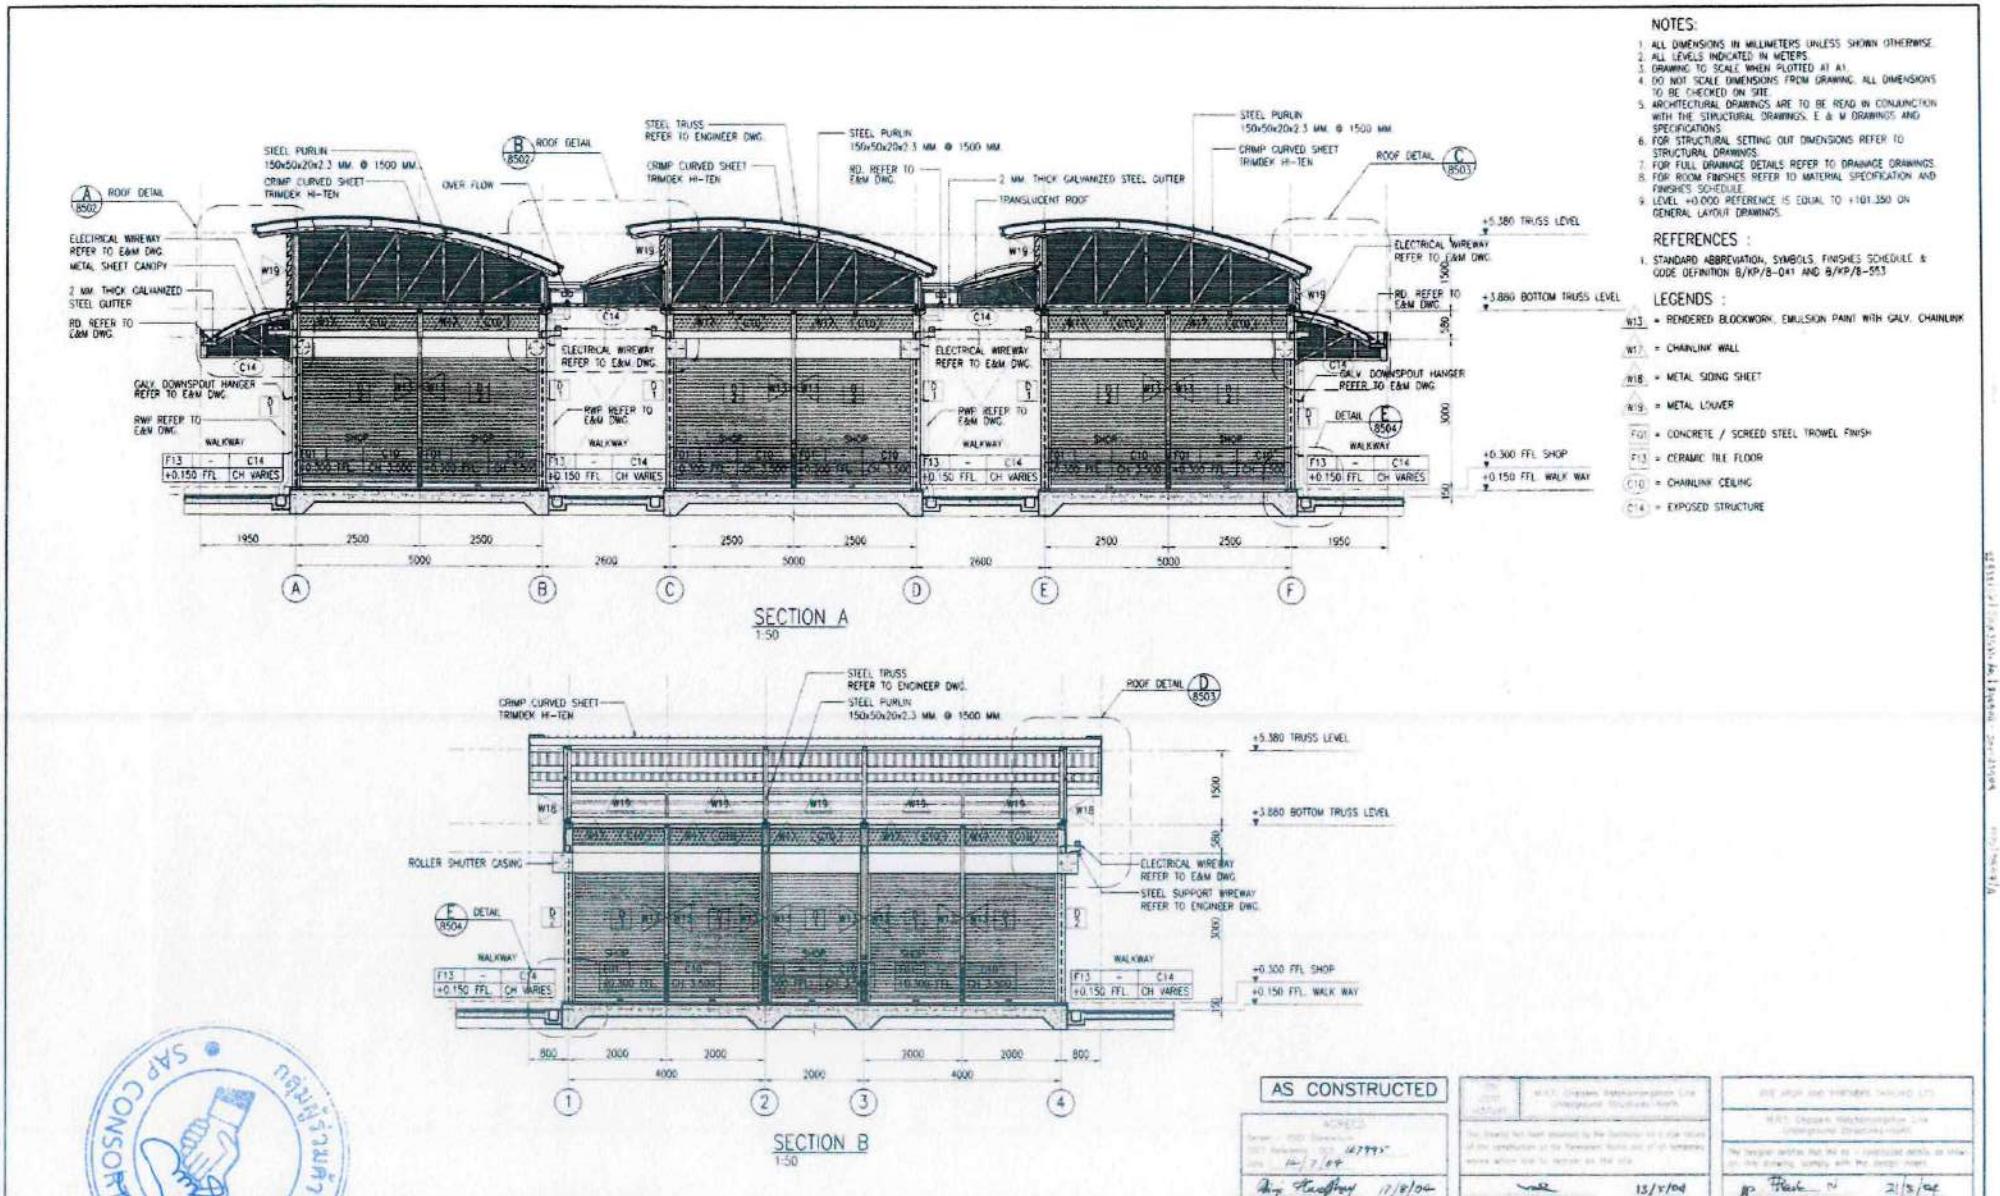

KINGDOM OF THAILAND
OFFICE OF PRIME MINISTER
MASS RAPID TRANSIT AUTHORITY OF THAILAND

PROJECT MANAGEMENT CONSULTANT
I.O.N. JOINT VENTURE
McCarthy International Inc.
Thap Boon Co Ltd
Epsilon Co Ltd
Environmental Engineering Consultant Co Ltd
BERGER - CSC1 CONSORTIUM

CONTRACTOR
I.O.N. JOINT VENTURE
Hellen-Thai Development Public Co., Ltd
Obayashi Corporation
Nishimatsu Construction Co., Ltd.
Inland-Thai Chalermwachai

OPERATOR
Hellen-Thai Development Public Co., Ltd
DESIGNER
H.S. (Hans) De Bruyn
DESIGN CHECKER
C.H.L. (Chris) De Bruyn
PROJECT MANAGER
A. ETKOONSAK
REV. DATE
13/5/04

DATE
07/05/04

REVISION
SP. CH. APP.

DATE
07/05/04


REVISION
DND. CH. APP.

| | |
|---------------------|------------------------|
| AS CONSTRUCTED | |
| By [Signature] | |
| Project Manager | |


| | |
|--|----------------|
| 1. M.R.T. Chaloem Ratchamongkhon Line Underground Structures North | |
| 2. M.R.T. Chaloem Ratchamongkhon Line Underground Structures South | |
| The drawing has been issued by the Contractor in its true form of the construction of the New Mass Rail and Bus Transport works which will be referred to as the site. | |
| The drawing has not been issued by the Contractor in its true form of the construction of the New Mass Rail and Bus Transport works which will be referred to as the site. | |
| 13/8/04 | 13/8/04 |
| By [Signature] | By [Signature] |
| Project Manager | |




| | |
|--|-------------------------|
| M.R.T. CHALOEM RATCHAMONGKHON LINE UNDERGROUND STRUCTURES - NORTH | |
| MODIFICATION ABOVE KAMPHAENG PHET STATION SHOP UNIT TYPE 2 : SECTION A, B | |
| SCALE | 1:50 @ A1 1:100 @ A3 |
| UNITS | MM |
| DATE | 07/05/04 |
| CONTRACT | UGN |
| DRAWING NO. | B/KP/B-481 |
| REASON | A |
| SHEET NO. | 1 |

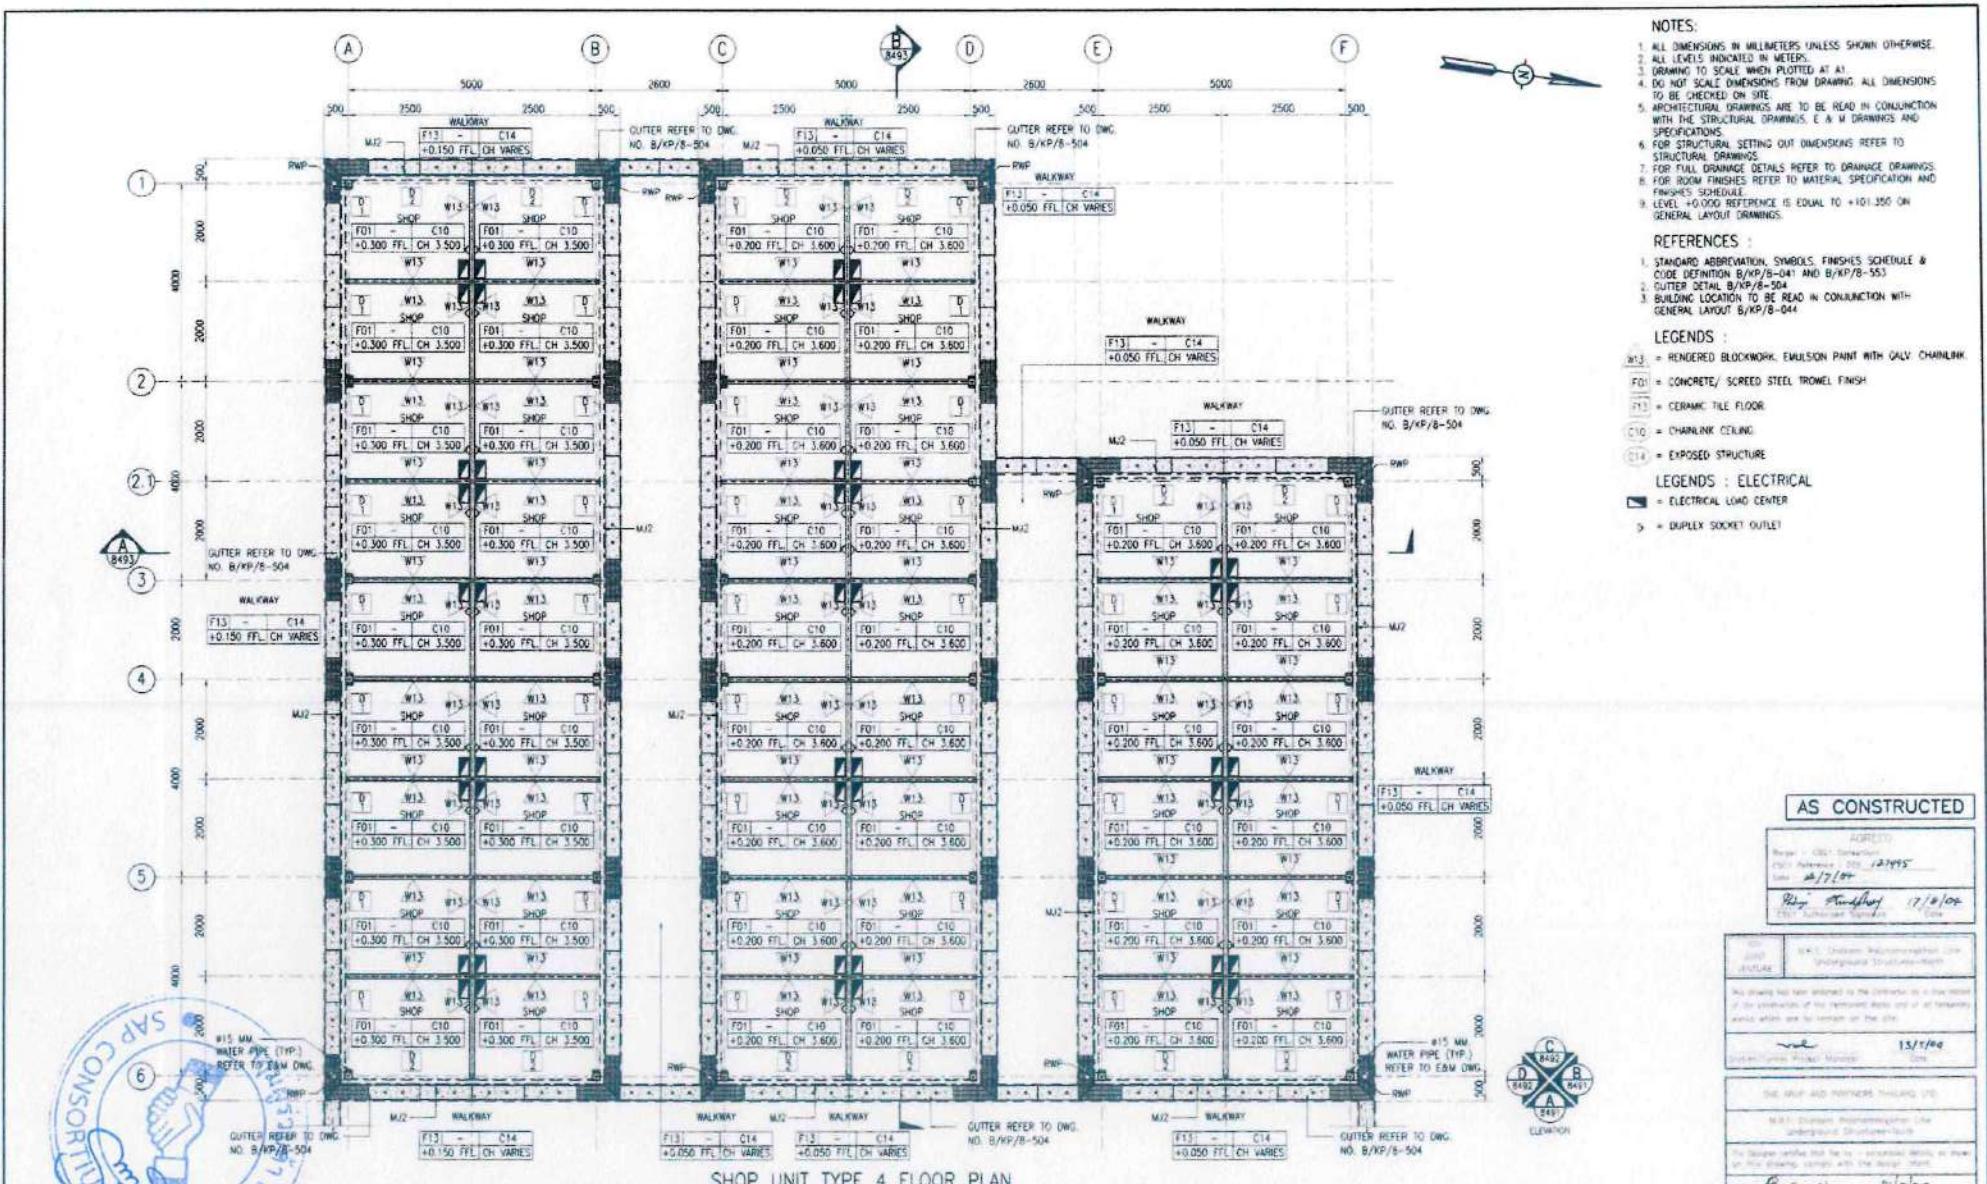


| | | | | | | | |
|---|--|--|--|---|--|--|--|
| PROJECT MANAGEMENT CONSULTANT MPMC J.V. McDonald & Other International Inc. Multi McDonald Limited Thap DCI Co Ltd Index International Group Co Ltd East Asia Ltd Environmental Engineering Consultant Co Ltd | | CONTRACTOR I O N JOINT VENTURE Bell-Thai Development Public Co., Ltd Obayashi Corporation Hirameki Construction Co., Ltd. | | Originator Bell-Thai Development Public Co., Ltd | | M.R.T. CHALOEM RATCHAMONGKHON LINE UNDERGROUND STRUCTURES - NORTH MODIFICATION ABOVE KAMPHAENG PHET STATION SHOP UNIT TYPE 4 : FLOOR PLAN | |
| KINGDOM OF THAILAND OFFICE OF PRIME MINISTER MASS RAPID TRANSIT AUTHORITY OF THAILAND | | DESIGN CONTRACTORS BERGER - CSC 1 CONSORTIUM ARUP | | DESIGN CHECKER DATE: 13/7/04 | | SCALE: 1:50 @ A1 1:100 @ A3 | |
| Project Manager: DATE: 13/7/04 REV. DATE: 13/7/04 | | REVISION: SP/01/04 | | DRAWING NO.: B/XP/B-458 | | CONTRACT: Revision A SHEET NO.: | |

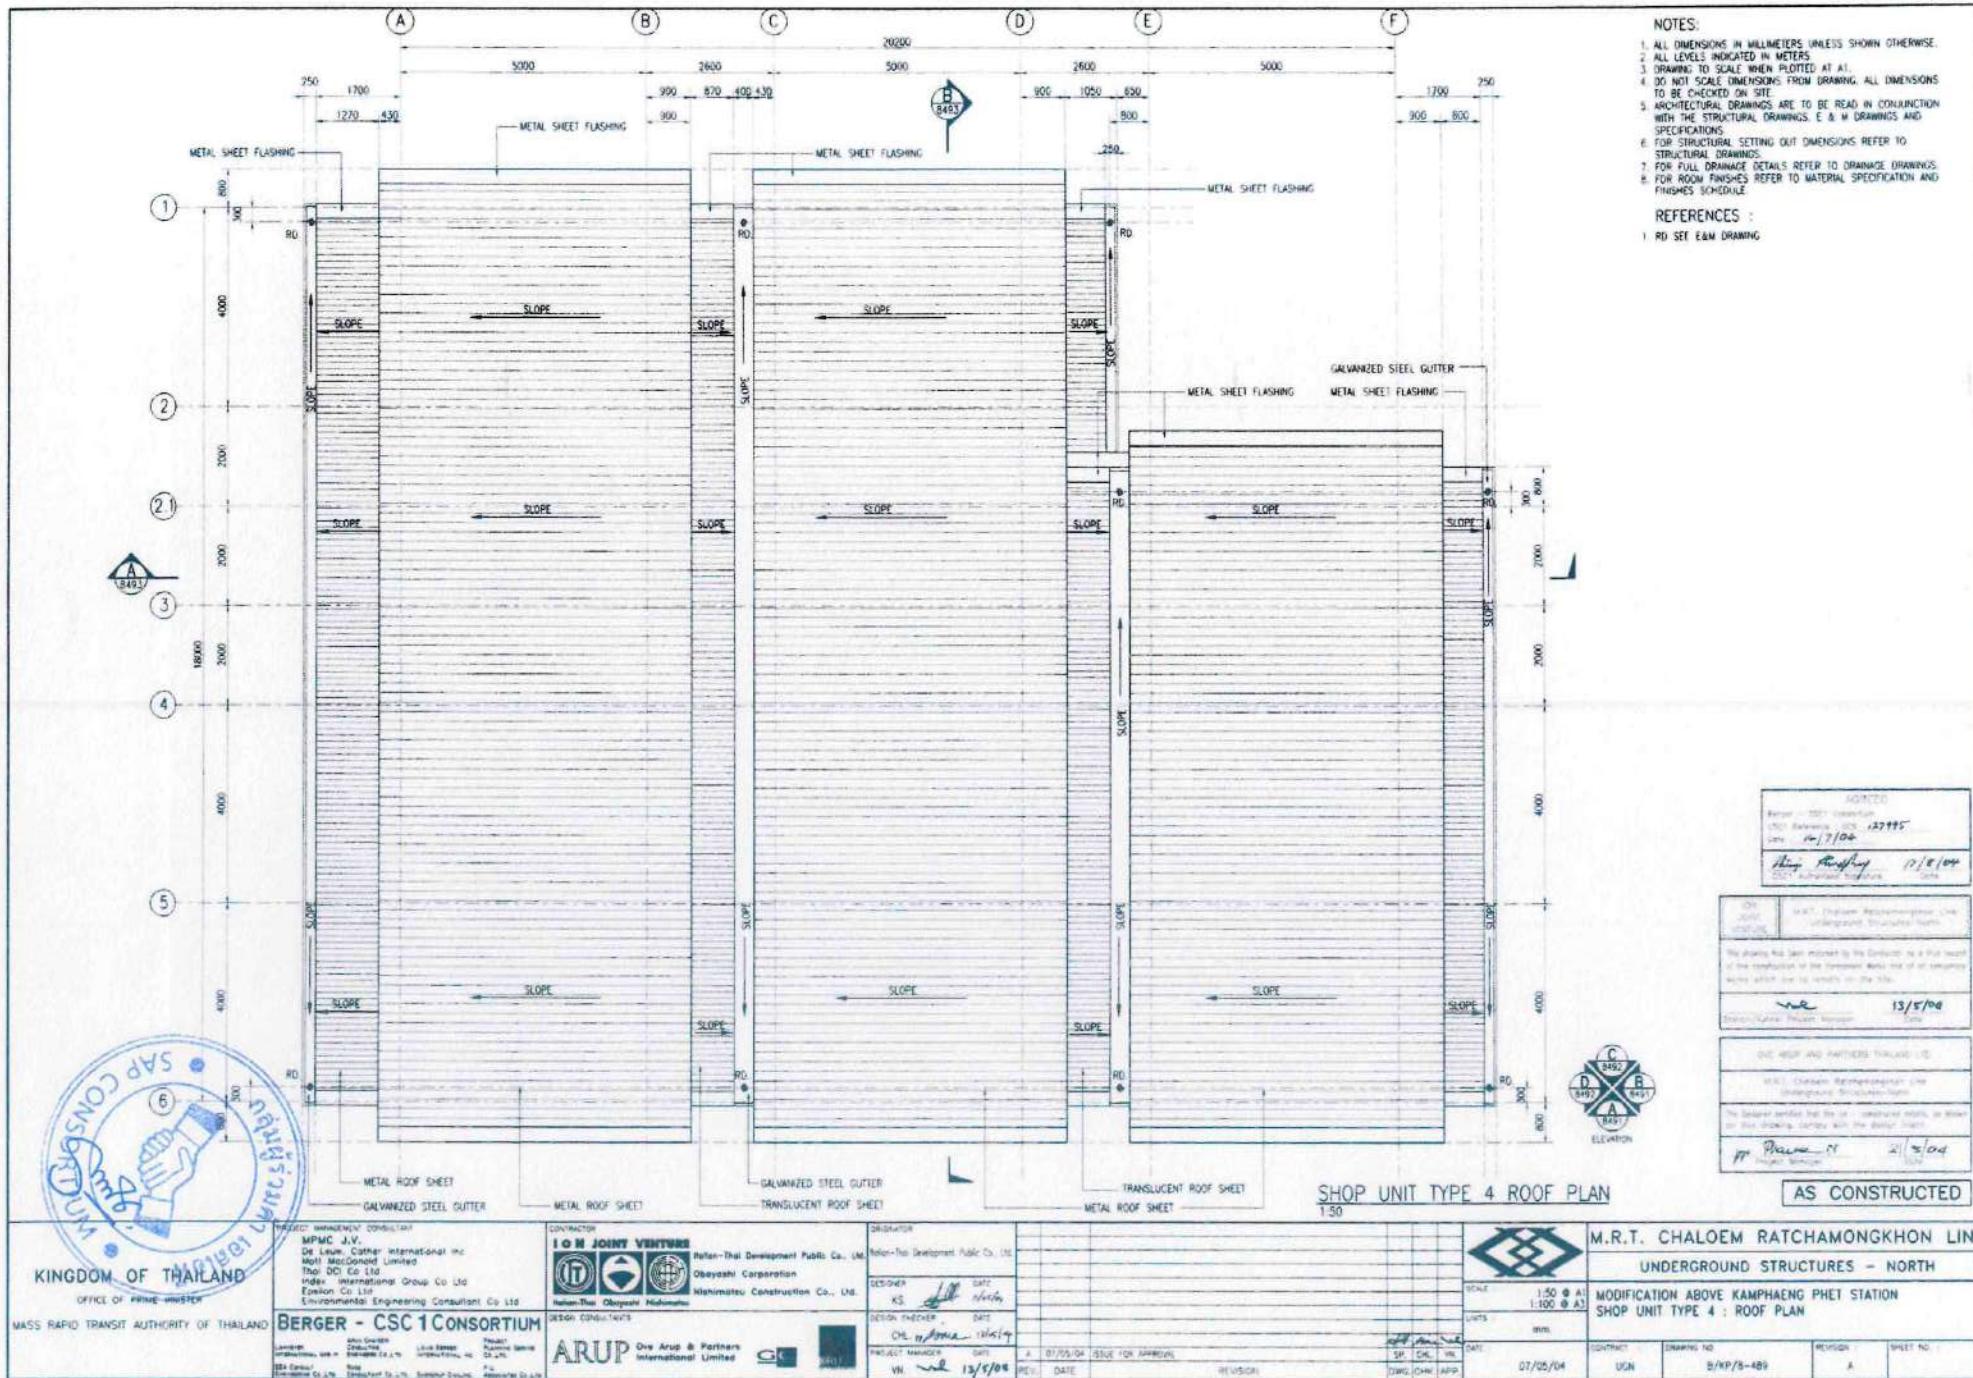

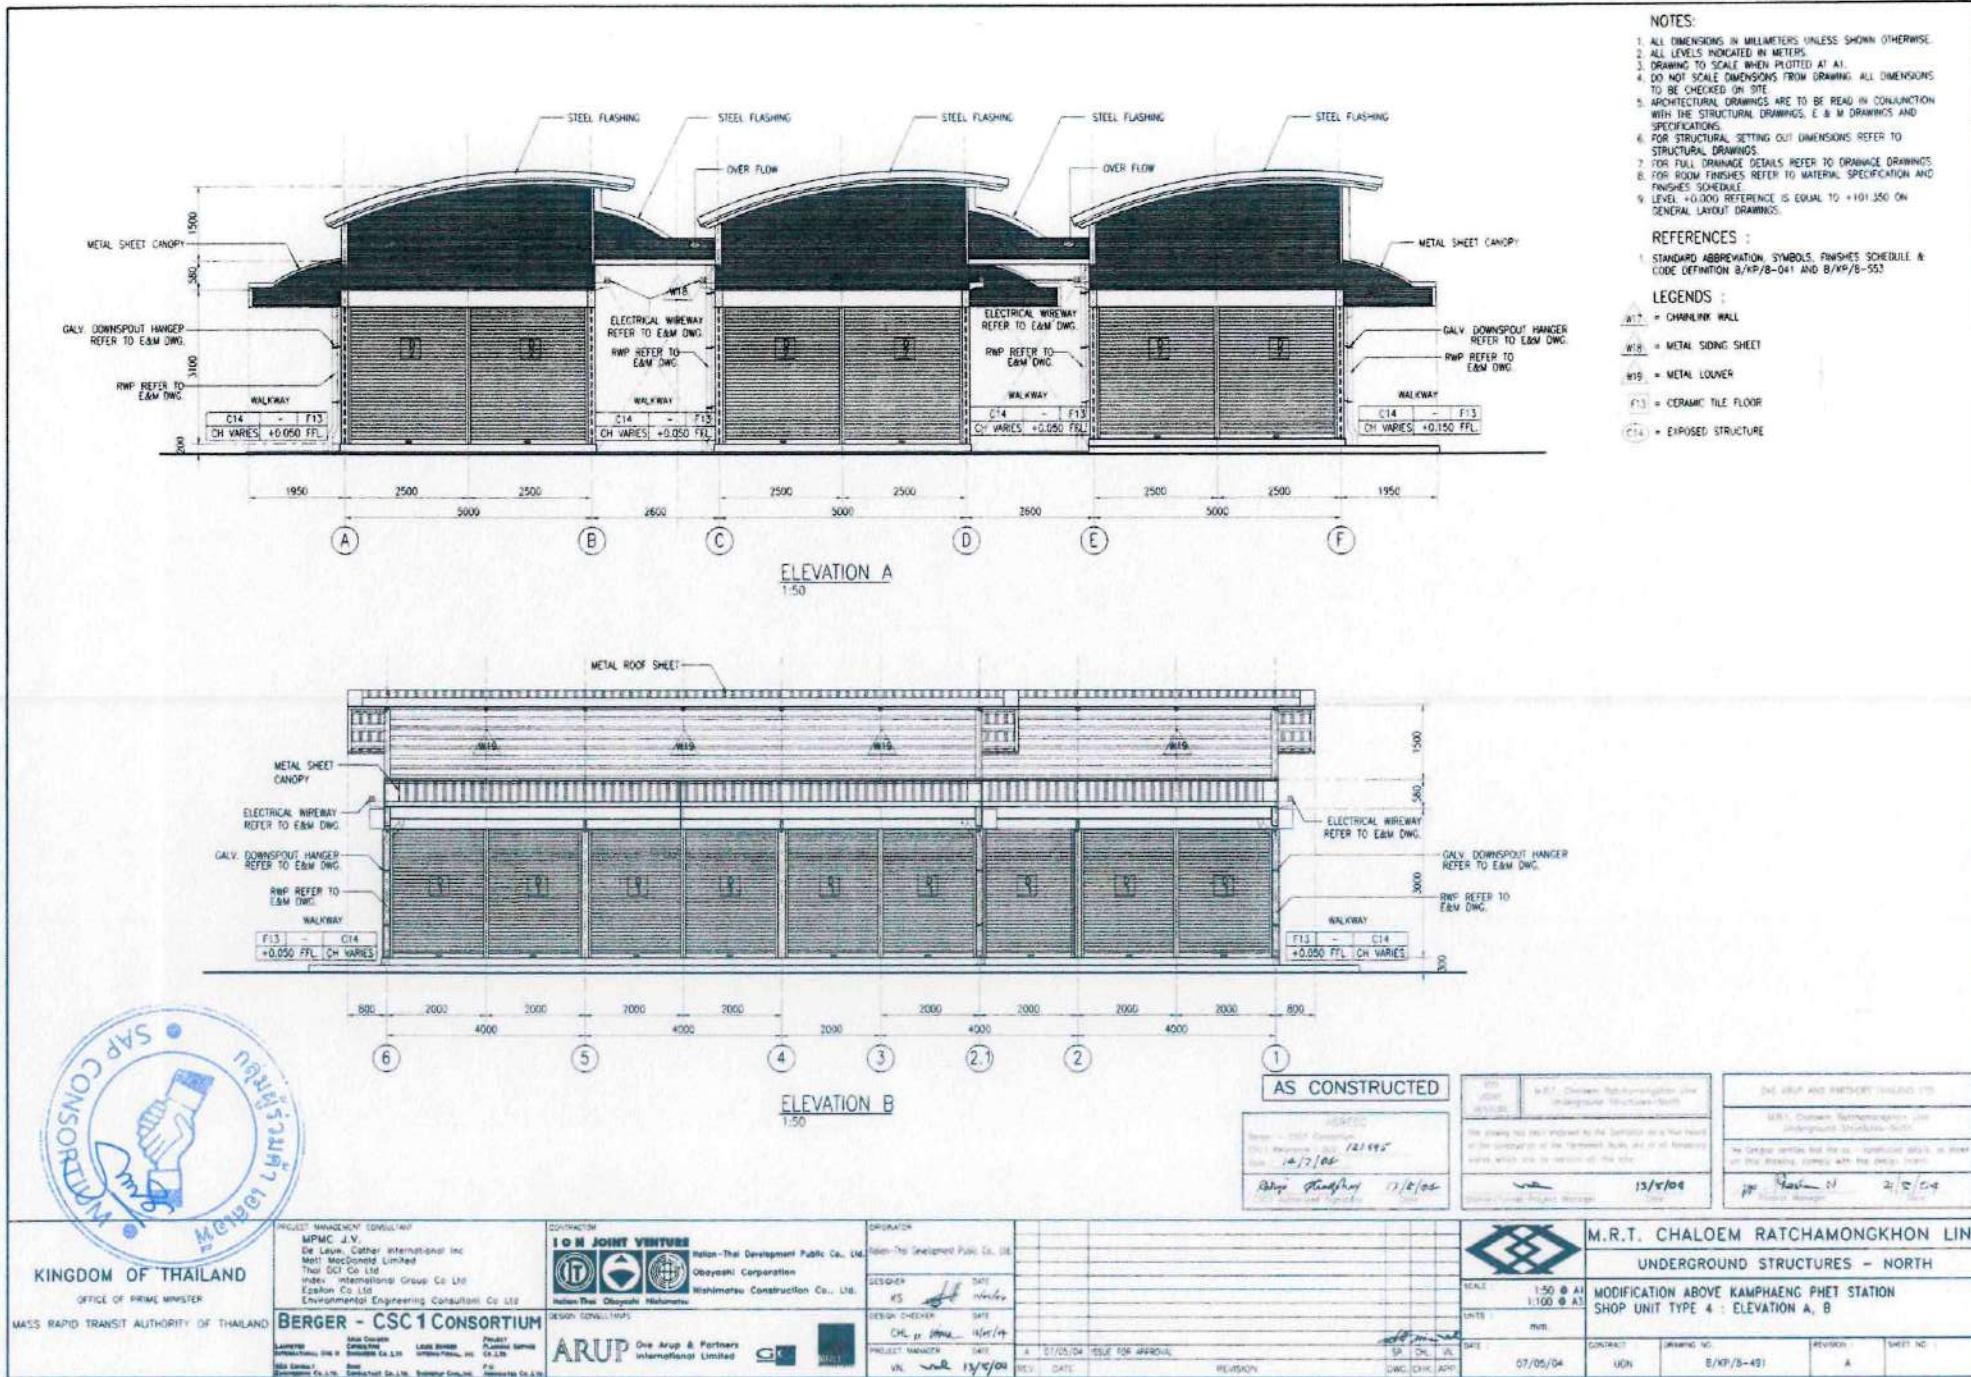

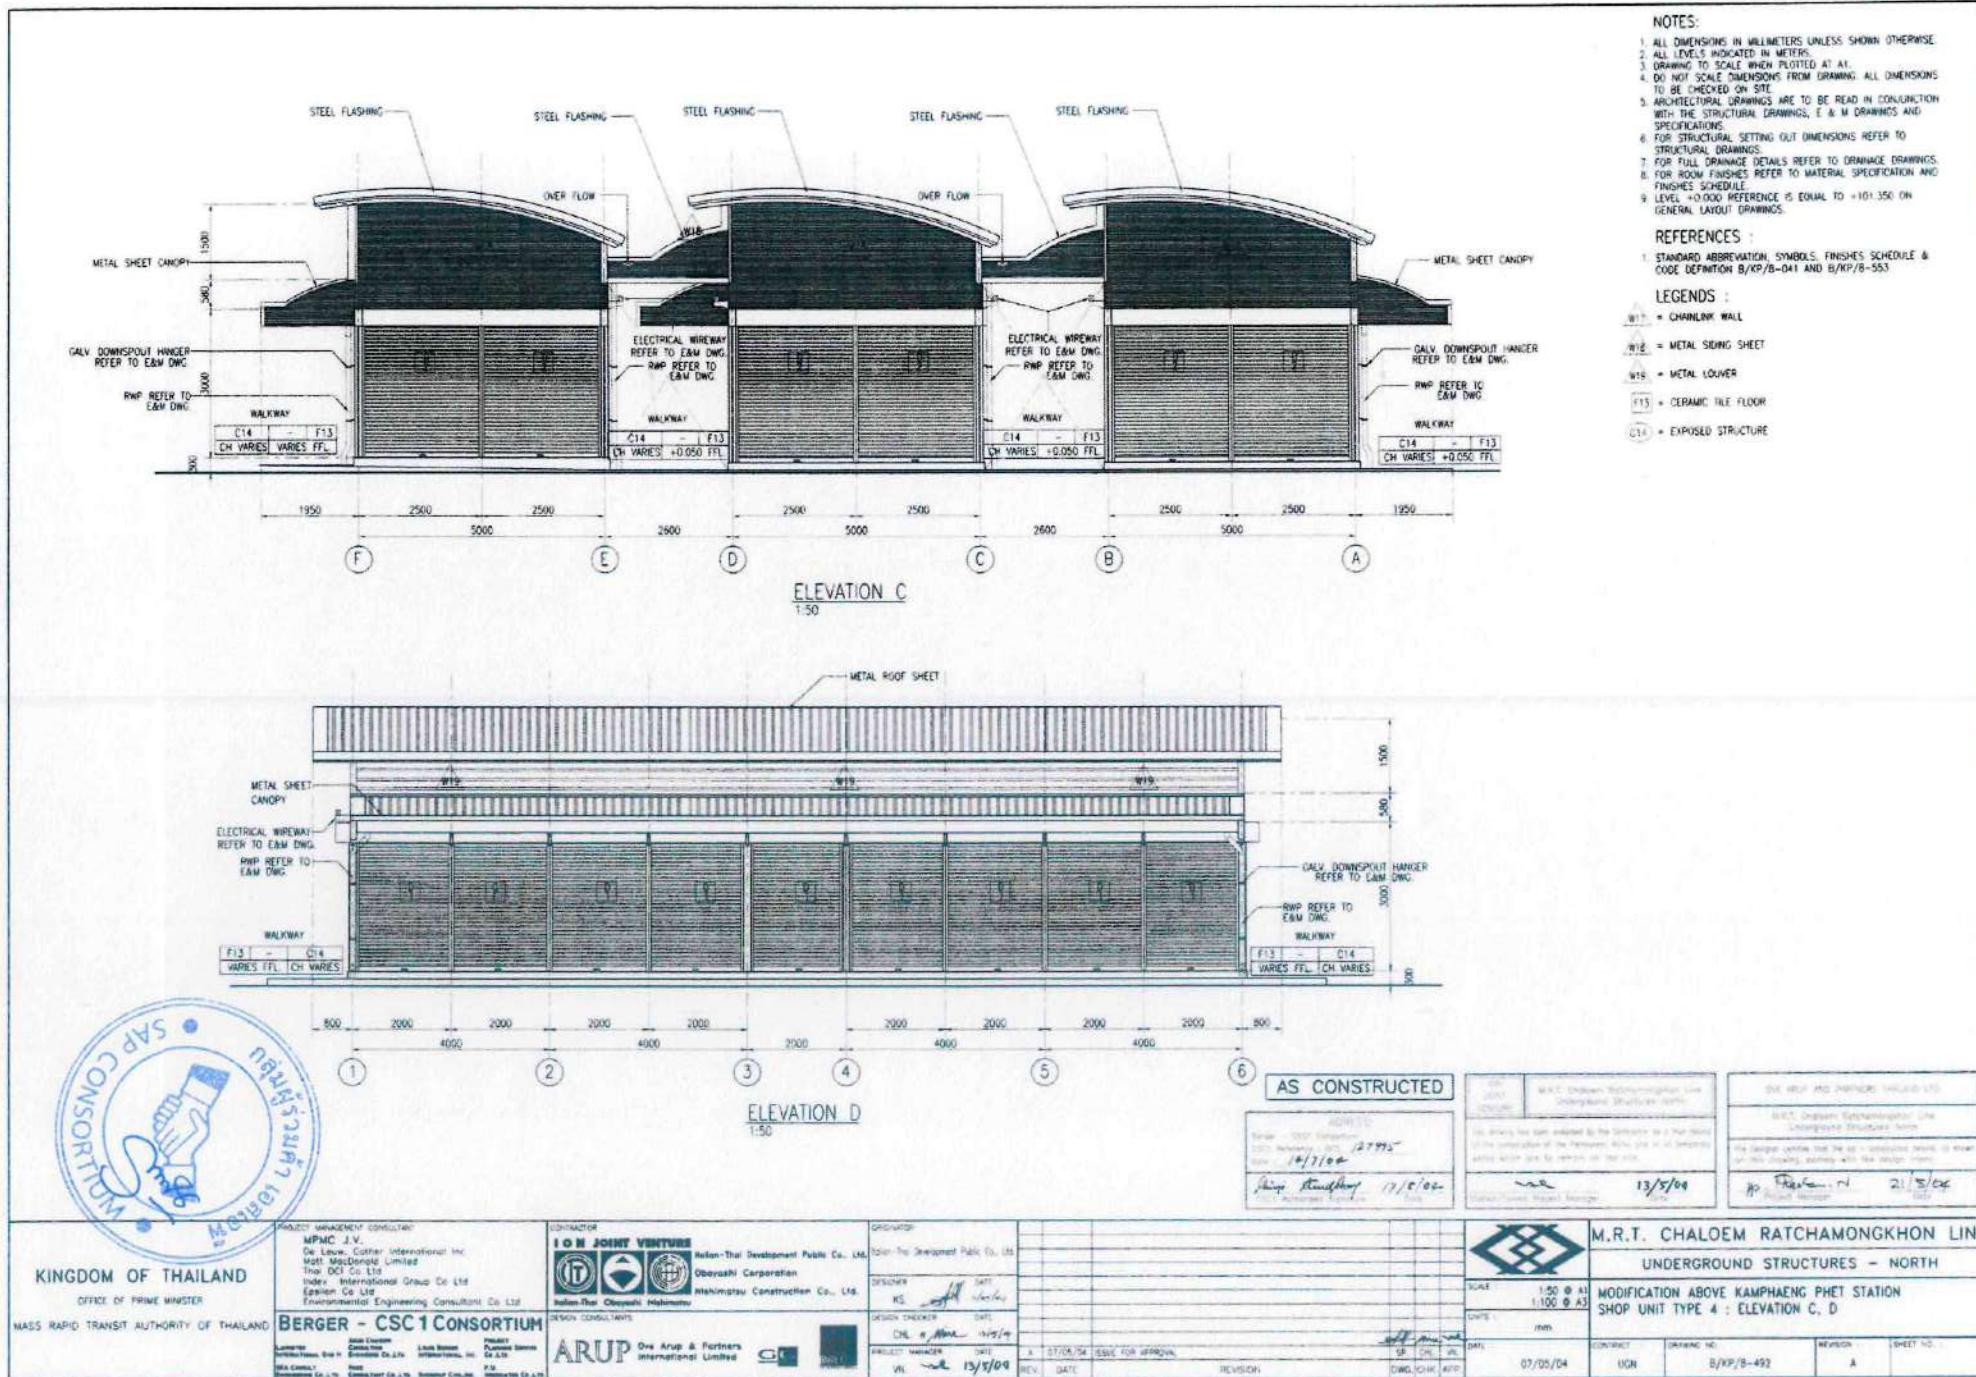

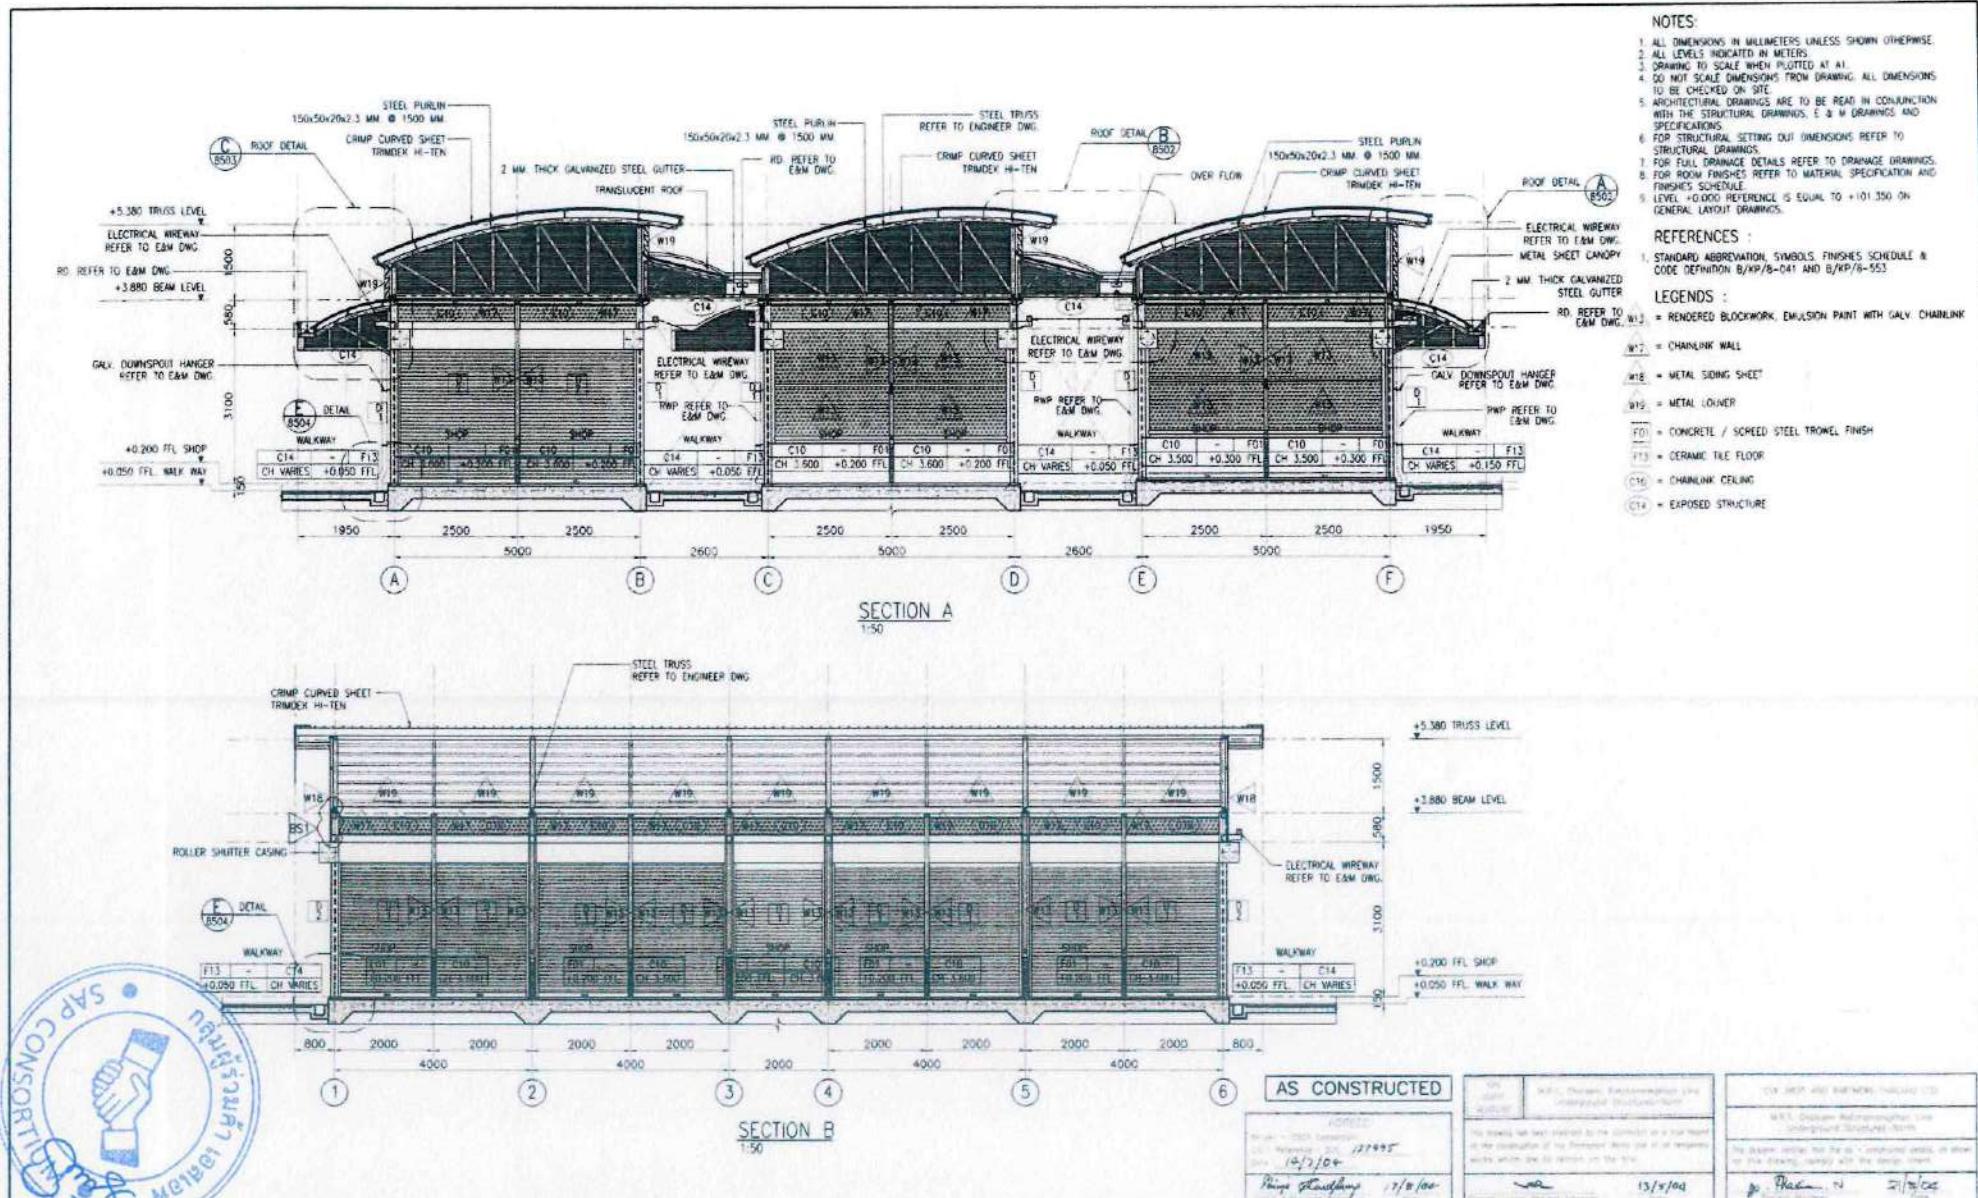


| | | | | | | |
|--|---|---|---|--|--------------------------------------|---|
CONTRACTOR: IOM JOINT VENTURE Helen-Thai Development Public Co., Ltd Obayashi Corporation Wishimatsu Construction Co., Ltd. Inthan-Thai Oleyarn Muhamma | OPERATOR: Helen-Thai Development Public Co., Ltd | 

Shop Unit Type 5




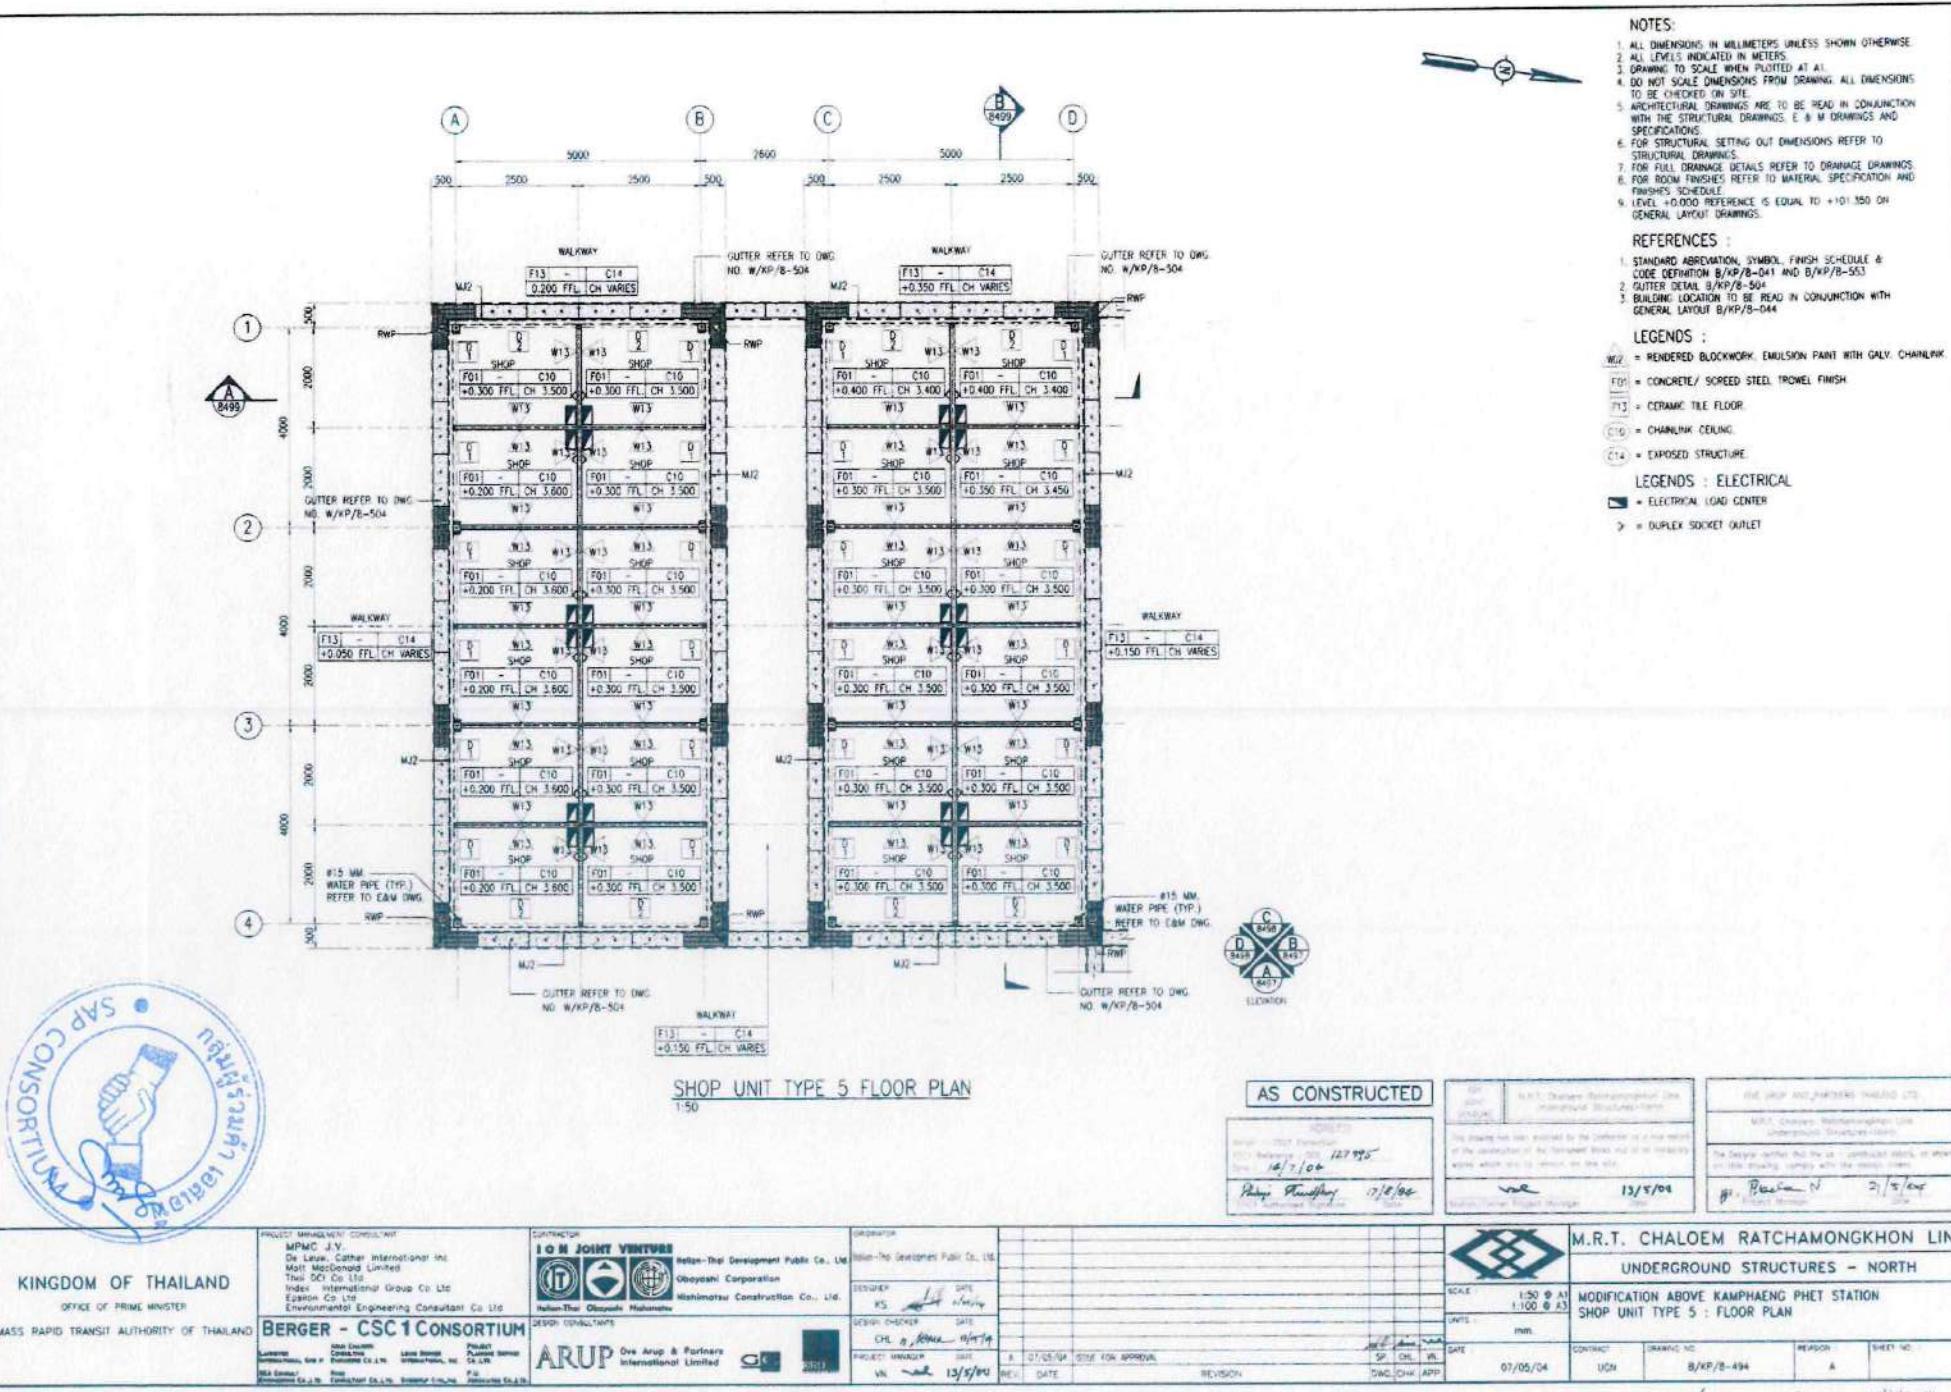


NOTES:

- ALL DIMENSIONS IN MILLIMETERS UNLESS SHOWN OTHERWISE.
- ALL LEVELS INDICATED IN METERS.
- DRAWING TO SCALE WHEN PLOTTED AT A1.
- DO NOT SCALE DIMENSIONS FROM DRAWING. ALL DIMENSIONS TO BE DETERMINED ON SITE.
- ARCHITECTURAL DRAWINGS ARE TO BE READ IN CONJUNCTION WITH THE STRUCTURAL DRAWINGS. E & M DRAWINGS AND SPECIFICATIONS.
- FOR STRUCTURAL SETTING OUT DIMENSIONS REFER TO STRUCTURAL DRAWINGS.
- FOR FULL DRAINAGE DETAILS REFER TO DRAINAGE DRAWINGS.
- FOR ROOM FINISHES REFER TO MATERIAL SPECIFICATION AND FINISHES SCHEDULE.

REFERENCES :

- RD SEE E&M DRAWING

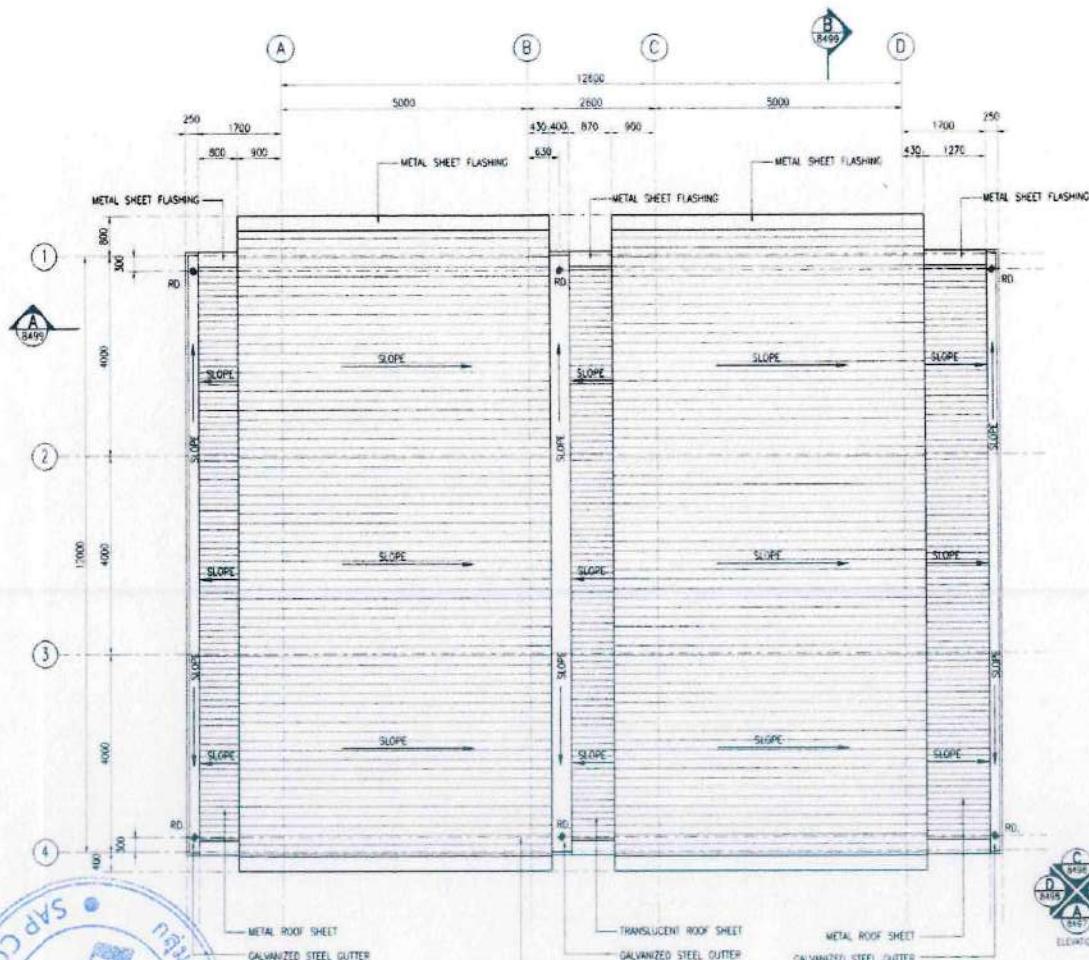

AS CONSTRUCTED


| | |
|---|--|
| RELEASER | M.R.T. Chaloem Ratchamongkhon Line Underground Structures - North |
| Releasor - 2001 Revision | Date Issued : 06.03.2002 |
| Signature : <i>[Signature]</i> | Date : 14/3/02 |
| Design : <i>[Signature]</i> | Date : 14/3/02 |
| This drawing has been released to the contractor as a final release of the construction contract. It remains the responsibility of the designer to make any changes or modifications which may be required on site. | |
| The original version of this drawing is held at the M.R.T. Chaloem Ratchamongkhon Line underground structures - North office. | |
| Approved by : <i>[Signature]</i> Date : 15/3/02 | |
| Drawing Number : 8/XP/B-495 | |


| PROJECT MANAGEMENT CONSULTANT | | CONTRACTOR | | DESIGNER | | MODIFICATION ABOVE KAMPHAENG PHET STATION SHOP UNIT TYPE 5 : ROOF PLAN | |
|--|--|--------------------------|---|---|---|---|---|
| MPNC J.V. | De Leuw Cather International Inc. Mott MacDonald Limited Thar DCI Co Ltd Trans Tech International Group Co Ltd Epsilon Co Ltd Environmental Engineering Consultant Co Ltd | I O N JOINT VENTURE | Holon-Thai Development Public Co., Ltd Obayashi Corporation Nishimatsu Construction Co., Ltd Indian-Thai Obayashi Nishimatsu | Holon-Thai Development Public Co., Ltd Obayashi Corporation Nishimatsu Construction Co., Ltd Indian-Thai Obayashi Nishimatsu | DESIGNER <i>[Signature]</i> DATE K.S. 14/3/02 | SCALE 1:50 @ A1 1:100 @ A3 | M.R.T. CHALOEM RATCHAMONGKHON LINE UNDERGROUND STRUCTURES - NORTH |
| KINGDOM OF THAILAND | OFFICE OF PRIME MINISTER | DESIGN CONSULTANT | DESIGN CHECKER | DATE | UNIT : mm | DATE | MODIFICATION ABOVE KAMPHAENG PHET STATION SHOP UNIT TYPE 5 : ROOF PLAN |
| MASS RAPID TRANSIT AUTHORITY OF THAILAND | BERGER - CSC 1 CONSORTIUM | ARUP | ARUP | DATE | mm | DATE | REVISION |

[Handwritten signatures and initials over the bottom right corner of the drawing]

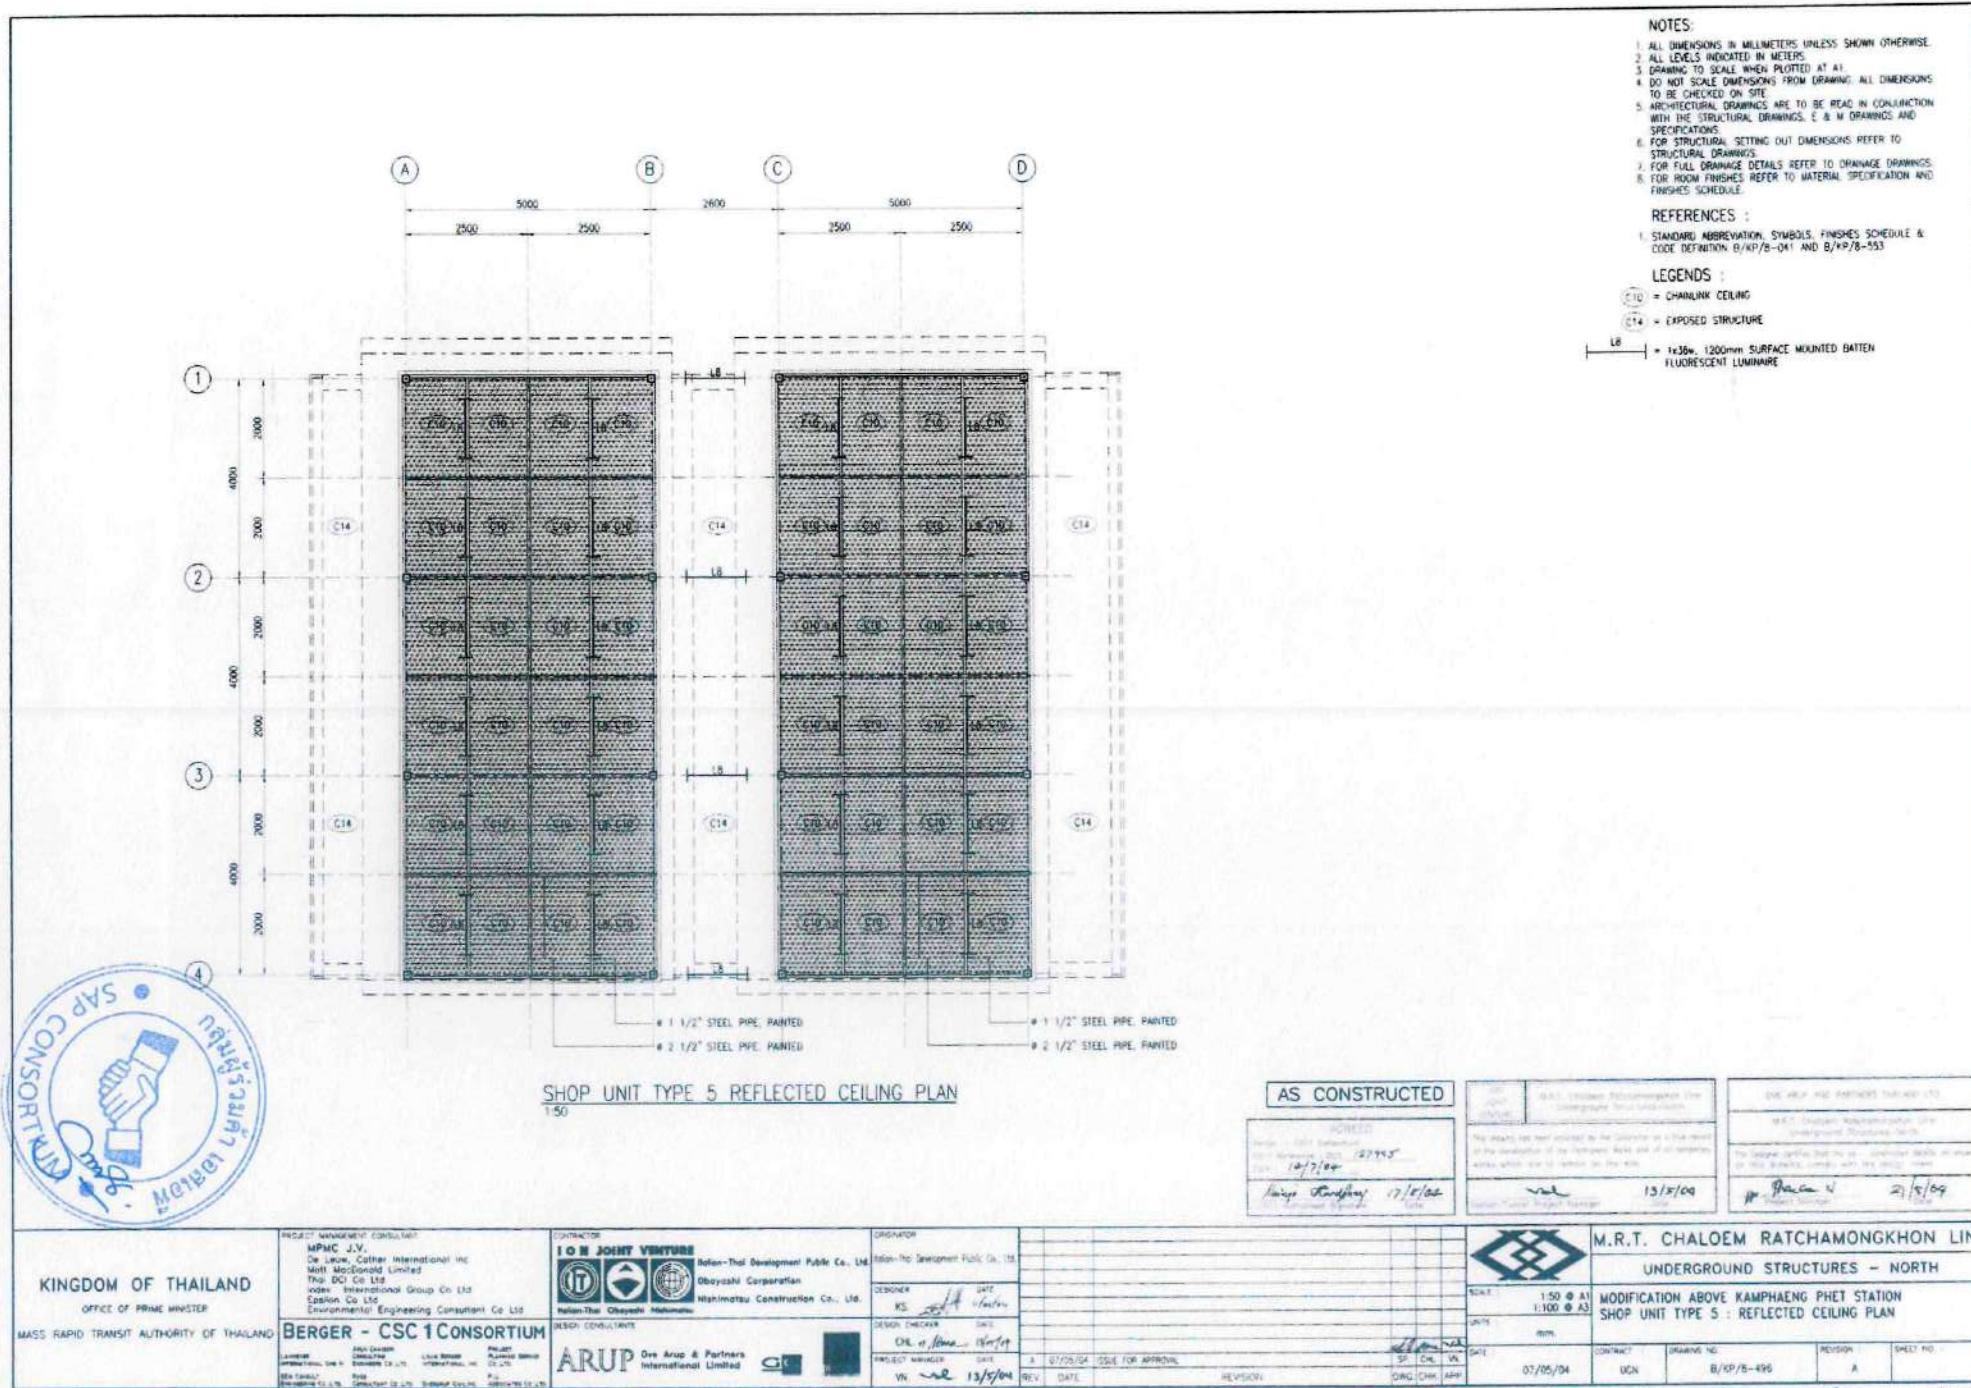

NOTES:



- ALL DIMENSIONS IN MILLIMETERS UNLESS SHOWN OTHERWISE.
- ALL LEVELS INDICATED IN METERS.
- DRAWING TO SCALE WHEN PLOTTED AT A1.
- DO NOT SCALE DIMENSIONS FROM DRAWING. ALL DIMENSIONS TO BE CHECKED ON SITE.
- ARCHITECTURE DRAWINGS ARE TO BE READ IN CONJUNCTION WITH THE STRUCTURAL DRAWINGS, E & M DRAWINGS AND SPECIFICATIONS.
- FOR STRUCTURAL SETTING OUT DIMENSIONS REFER TO STRUCTURAL DRAWINGS.
- FOR FULL DRAINAGE DETAILS REFER TO DRAINAGE DRAWINGS.
- FOR ROOM FINISHES REFER TO MATERIAL SPECIFICATION AND FINISHES SCHEDULE.
- LEVEL +0.000 REFERENCE IS EQUAL TO +101.150 ON GENERAL LAYOUT DRAWINGS.

REFERENCES :

1. STANDARD ABBREVIATION SYMBOLS, FINISHES SCHEDULE & CODE DEFINITION B/KP/B-041 AND B/KP/B-552

LEGENDS :

- W1 = CHAINLINK WALL
- W1B = METAL DOING SHEET
- W19 = METAL LOUVER
- F13 = CERAMIC TILE FLOOR
- C14 = EXPOSED STRUCTURE

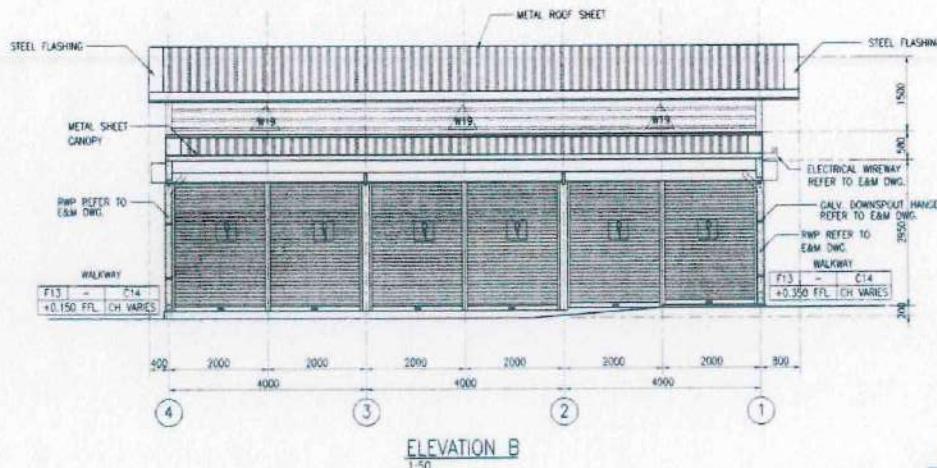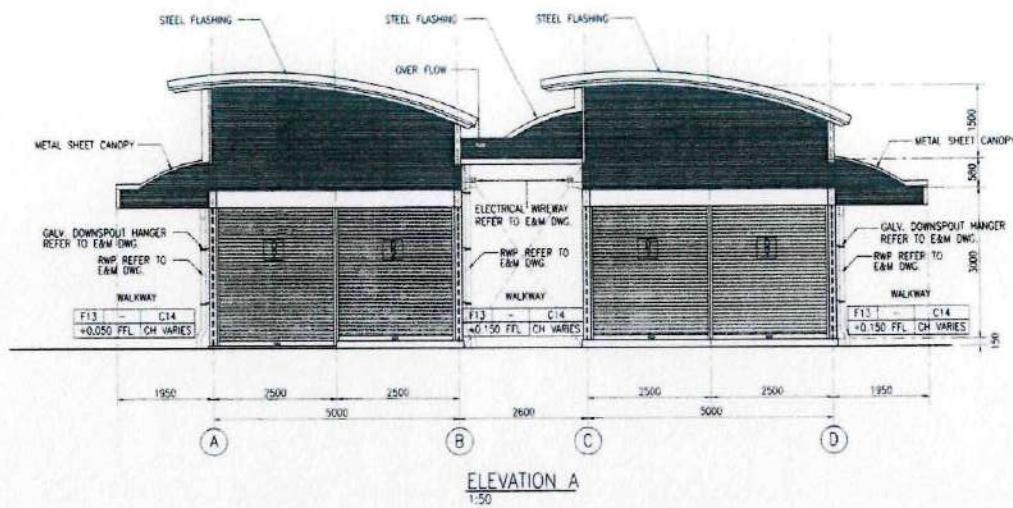

KINGDOM OF THAILAND
OFFICE OF PRIME MINISTER
MASS RAPID TRANSIT AUTHORITY OF THAILAND

PROJECT MANAGEMENT CONSULTANT:
MPMC J.V.
Carter International Inc
Neil Maclean Limited
Thiri DCI Co Ltd
Indra International Group Co Ltd
Epsilon Co Ltd
Environmental Engineering Consultants Co Ltd

BERGER - CSC 1 CONSORTIUM
ARUP
Ove Arup & Partners International Limited

CONTRACTOR:
I-O-N JOINT VENTURE
Isara-Thai Development Public Co., Ltd
Obayashi Corporation
Nishimatsu Construction Co., Ltd
Design Consultant
ARUP
Ove Arup & Partners International Limited

DESIGNER:
K.S. DATE: 14/7/04
DESIGN CHECKER: DATE: 14/7/04
CHL: DATE: 14/7/04


PROJECT NUMBER: 07/05/04 DATE FOR APPROVAL: 13/7/04
REV. DATE: 13/7/04
REVISION: 1
DATE: 07/05/04 CONTRACT: 07/05/04 DRAWING NO: B/AR/B-497
SIGN: CHL: DATE: 14/7/04


| | | | | |
|---|----------|----------------------------|---------|--|
| AS CONSTRUCTED | APPROVED | 14/7/04 | 14/7/04 | 14/7/04 |
| Reference No: 127995 | By: | Rungsri Tangcharoensathien | By: | Chaloem Ratchamongkhon Line Underground Structures |

**M.R.T. CHALOEM RATCHAMONGKHON LINE
UNDERGROUND STRUCTURES – NORTH**

SCALE: 1:50 @ A1
1:100 @ A3
UNITS: MM.

MODIFICATION ABOVE KAMPHAENG PHET STATION
SHOP UNIT TYPE 5 : ELEVATION A, B

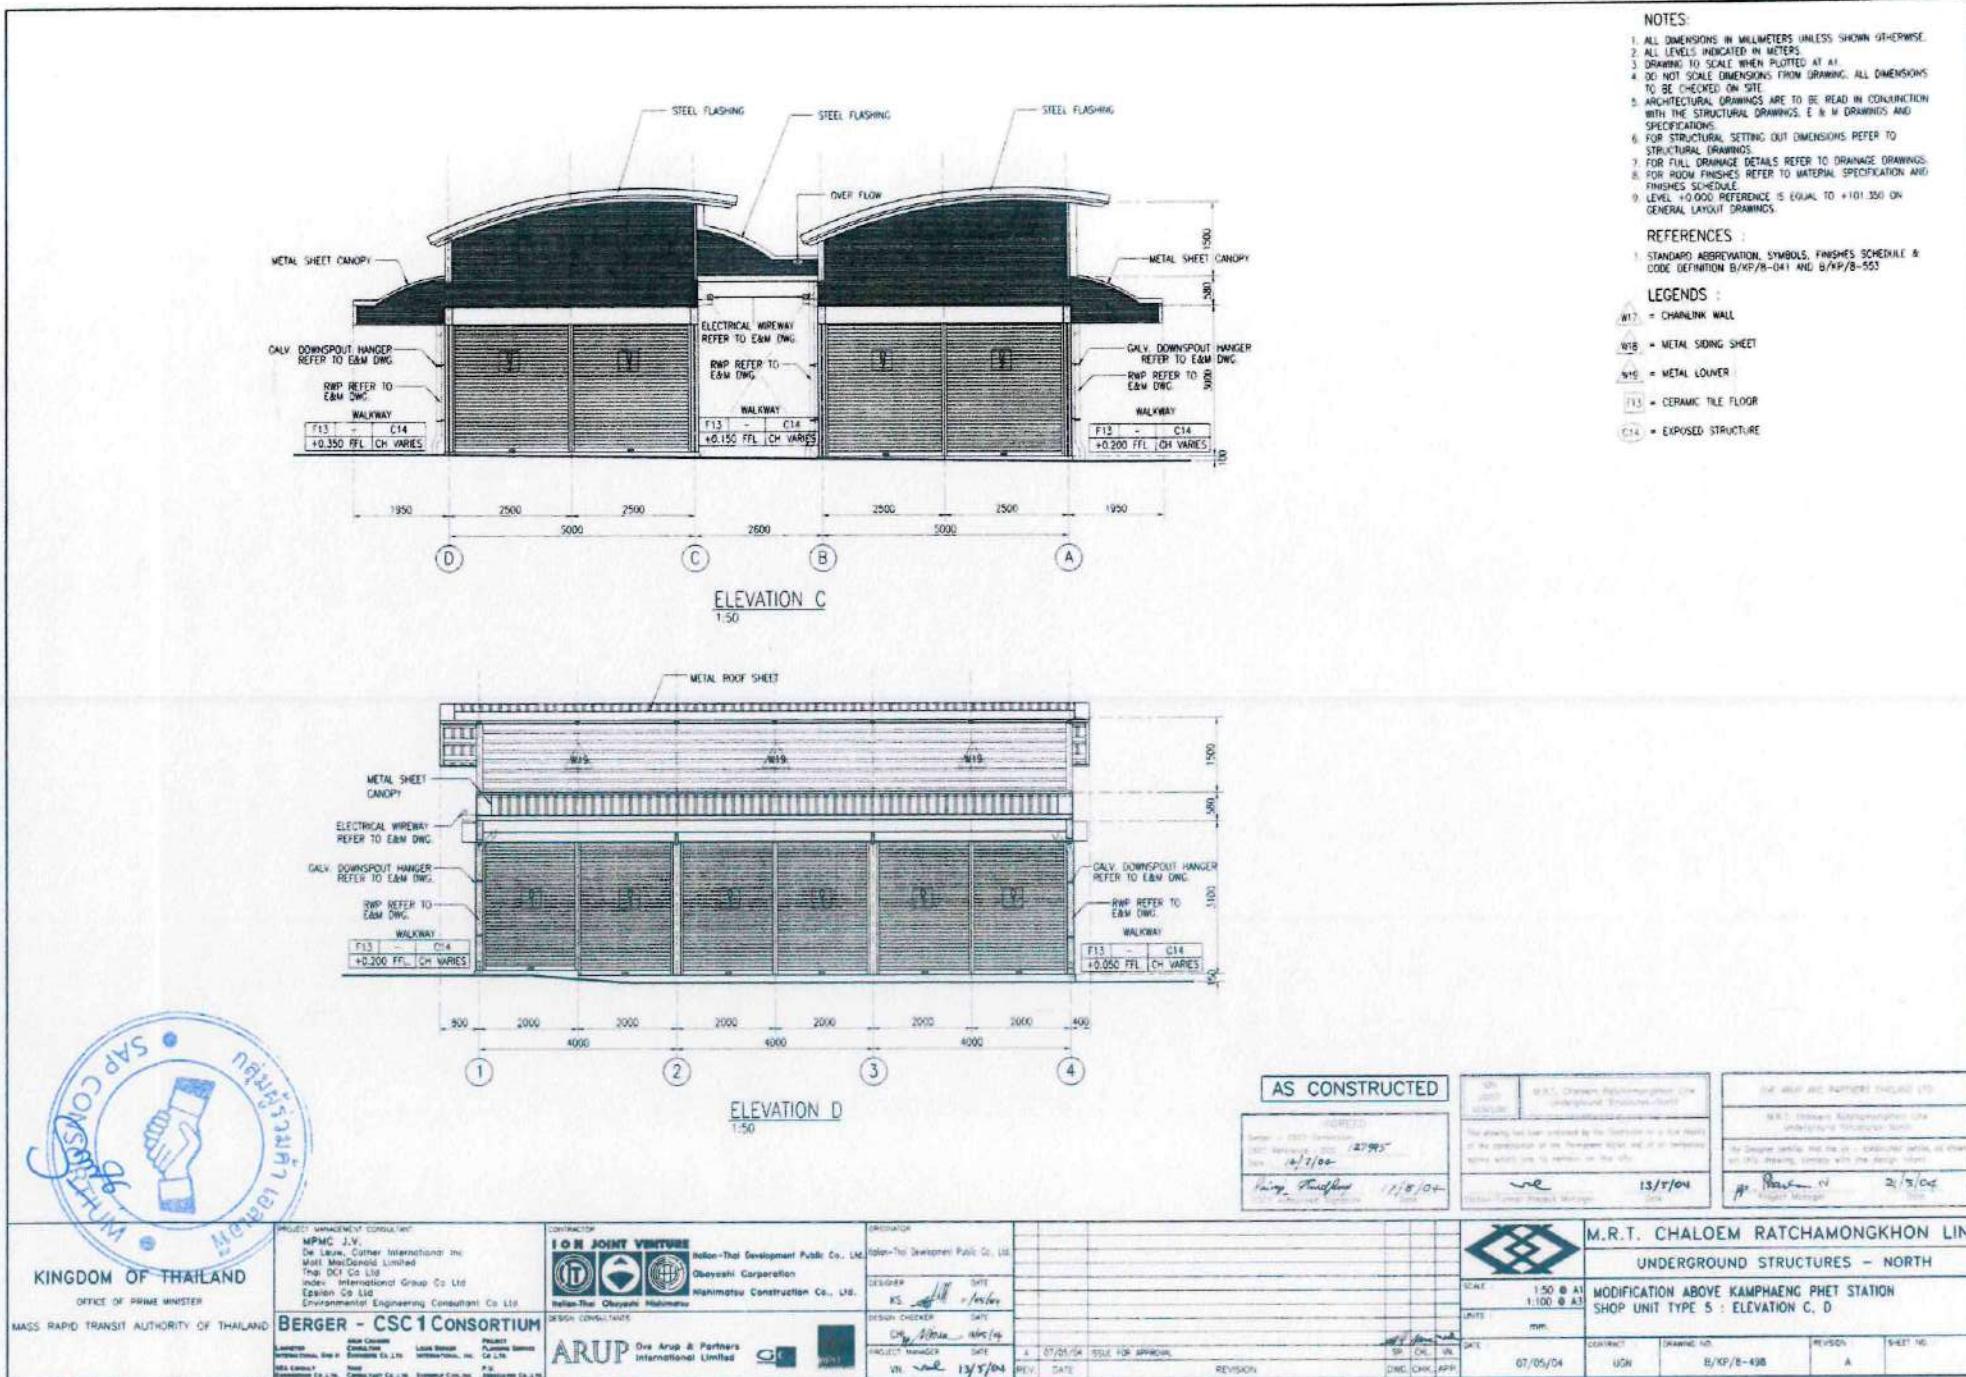

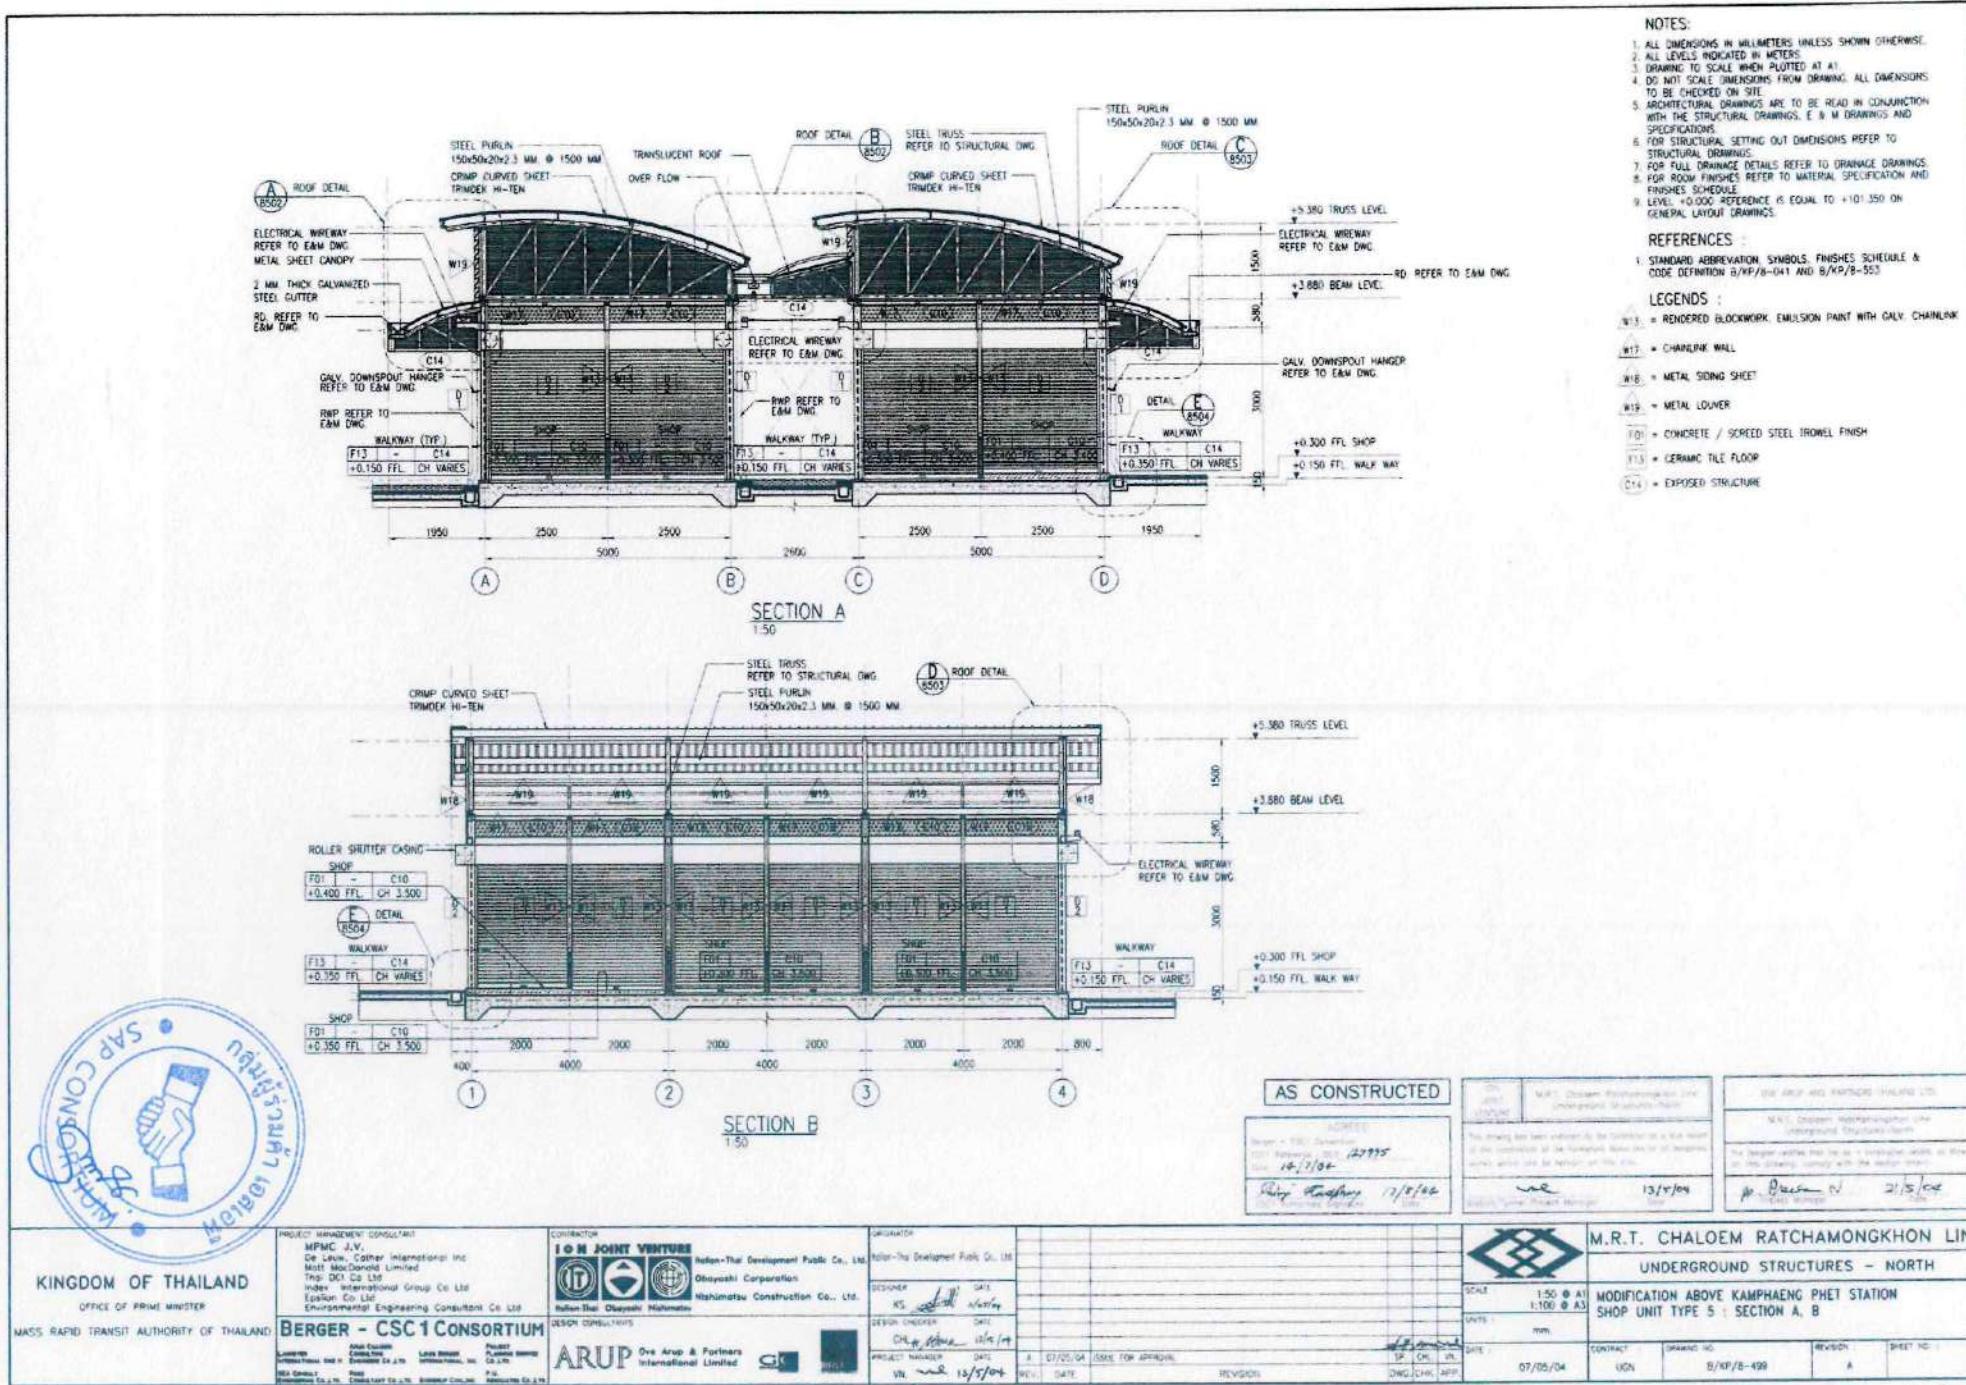


Public Toilet 1

ห้องน้ำฝั่งตรงข้ามตลาด อตก.



กานต์
Niyah
อรุณรัตน์

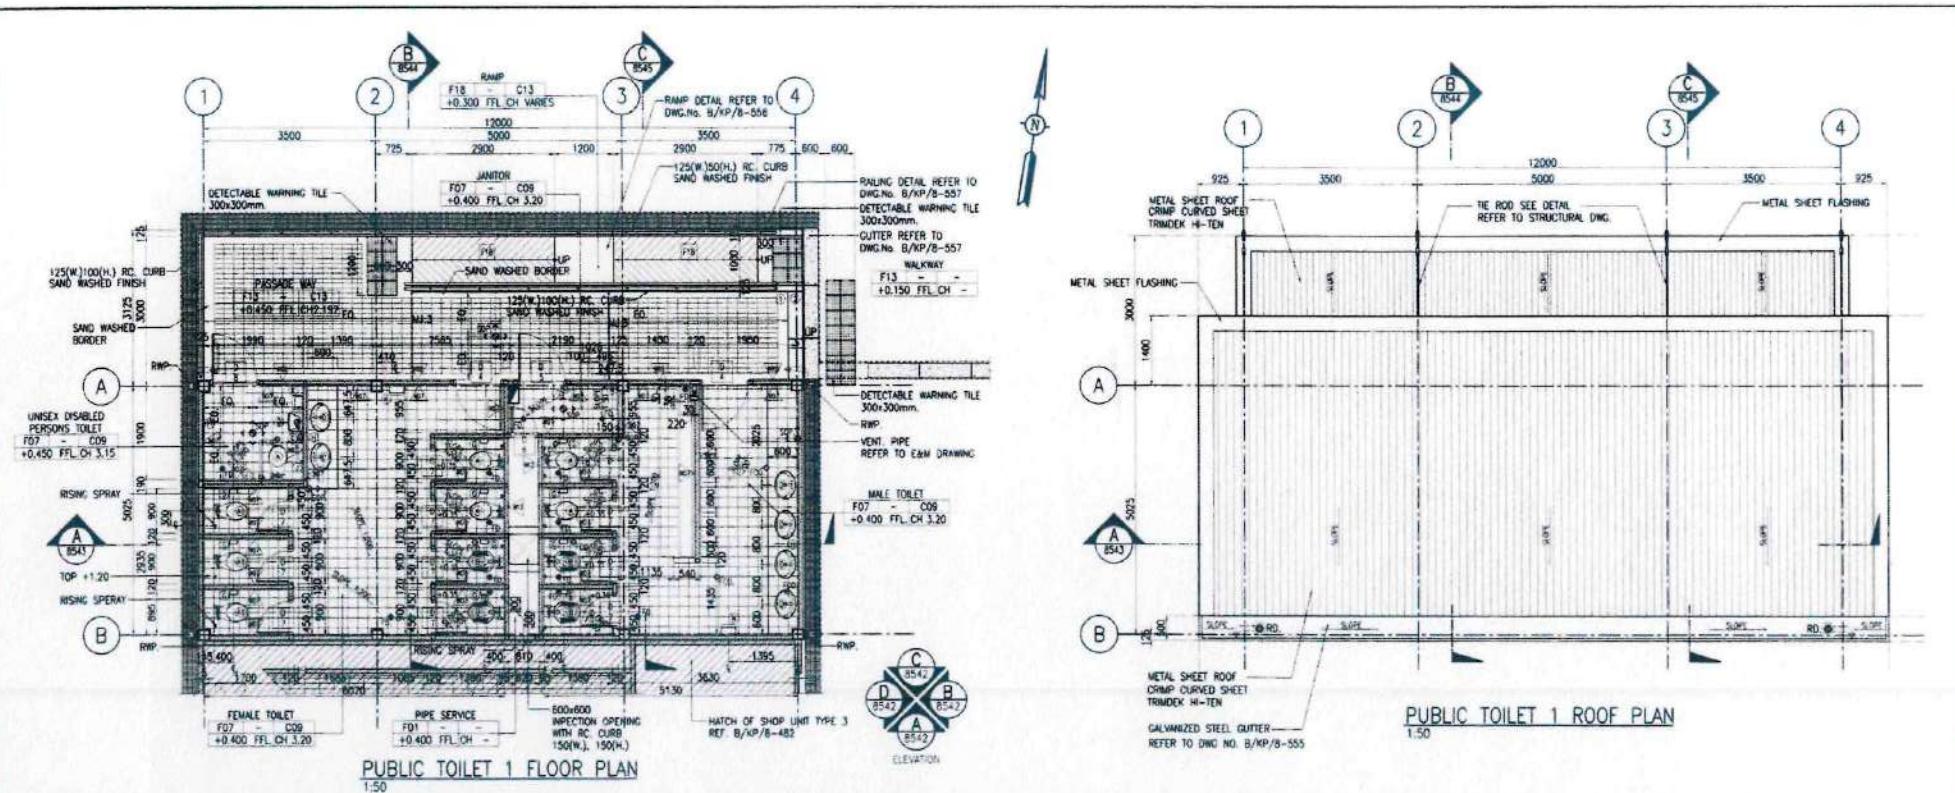

| | | | | | |
|---|--|--|--|--|--|

AS CONSTRUCTED


DATE: 12/05/04 APPROVED: 12/05/04
By: [Signature] Date: 12/05/04
Project Manager: [Signature] Date: 12/05/04
Drawing Number: B/KP/B-540 Revision: A

M.R.T. CHALOEM RATCHAMONGKHON LINE UNDERGROUND STRUCTURES - NORTH

MODIFICATION ABOVE KAMPHAENG PHET STATION PUBLIC TOILET : GROUND LEVEL FLOOR PLAN, ROOF PLAN

SCALE: 1:50 @ A1
1:100 @ AS
UNITS: mm

DATE: 07/05/04 APPROVED FOR APPROVAL
By: [Signature] Date: 07/05/04
Project Manager: VN Rev. DATE: 13/05/04
Drawing Number: B/KP/B-540 Revision: A

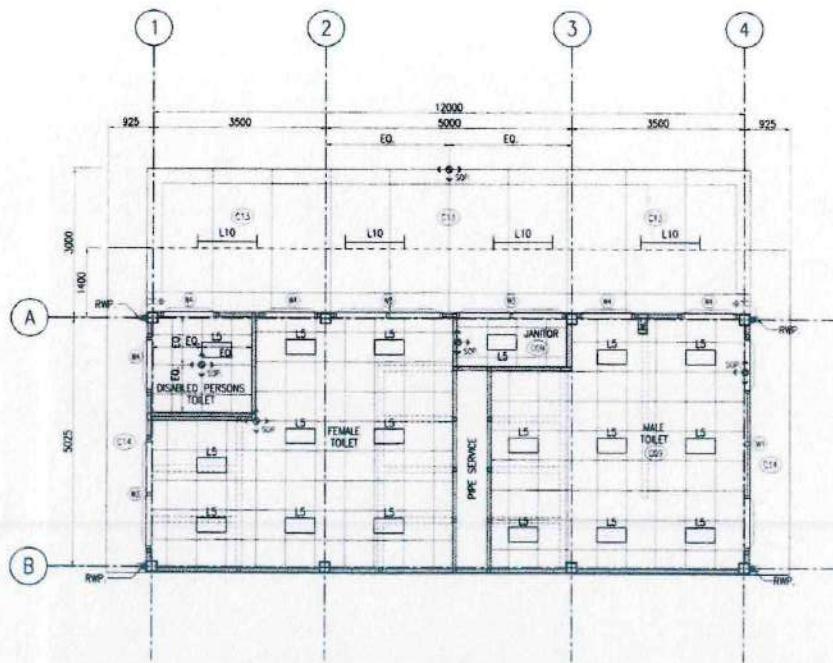

PUBLIC TOILET 1 REFLECTED CEILING PLAN
1:50

NOTES:

- ALL DIMENSIONS IN MILLIMETERS UNLESS SHOWN OTHERWISE.
- ALL LEVELS INDICATED IN METERS.
- DRAUGHTS TO SCALE WHEN PLOTTED AT A1.
- DO NOT SCALE DIMENSIONS FROM DRAWING. ALL DIMENSIONS TO BE CHECKED ON SITE.
- ARCHITECTURAL DRAWINGS ARE TO BE READ IN CONJUNCTION WITH THE STRUCTURAL DRAWINGS, E & M DRAWINGS AND SPECIFICATIONS.
- FOR STRUCTURAL SETTING OUT DIMENSIONS REFER TO STRUCTURAL DRAWINGS.
- FOR FLOOR DRAWDOWNS REFER TO DRAINAGE DRAWINGS.
- FOR ROOM FINISHES REFER TO MATERIAL SPECIFICATION AND FINISHES SCHEDULE.

REFERENCES :

- STANDARD ABBREVIATION SYMBOLS, FINISHES SCHEDULE & CODE DEFINITION B/WP/B-041 & B/WP/B-553
- RD. & RWP. REFER TO E & M DWG.

LEGENDS :

C09 = GYPSUMBOARD CEILING T-BAR 0.5x0.6 WITH MOISTURE PROTECT

C13 = VMA BOARD 8mm. CEILING

C14 = EXPOSED STRUCTURE

LEGENDS - ELECTRICAL :

L5 = 2x18 x 300x600mm. RECESS MOUNTED FLUORESCENT LUMINAIRE W/ PRISMATIC DIFFUSER

L10 = 1200mm SURFACE MOUNTED CORROSION RESISTANCE FLUORESCENT LUMINAIRE W/ ACRYLIC DIFFUSER

L13 = 600mm SURFACE MOUNTED CORROSION RESISTANCE FLUORESCENT LUMINAIRE W/ ACRYLIC DIFFUSER.

M.R.T. CHALOEM RATCHAMONGKHON LINE



KINGDOM OF THAILAND
OFFICE OF PRIME MINISTER
MASS RAPID TRANSIT AUTHORITY OF THAILAND

BERGER - CSC1 CONSORTIUM

PROJECT MANAGEMENT CONSULTANT
NPMC J.V.
De Leuw, Cather International Inc
DCI Co. Ltd
Thien DCI Co. Ltd
Ergo C.I. Co. Ltd
Environmental Engineering Consultant Co. Ltd

GENERAL CONTRACTOR
IOM JOHNS VENTURE
Keller-Thai Development Public Co., Ltd
Keller-Thai Odayaphi Holomate
Ratchamorsee Construction Co., Ltd.

DESIGN CONSULTANT
ARUP One Arup & Partners International Limited


AS CONSTRUCTED


| | |
|--------------------------|-------------------|
| DESIGNER | ADVISER |
| DESIGNER SIGNATURE | ADVISER SIGNATURE |
| 16 Feb 04 | |
| Ring Rungthong + Ag. Dr. | |
| Ring Rungthong + Ag. Dr. | |

| |
|---|
| MODIFICATION ABOVE KAMPHAENG PHET STATION UNDERGROUND STRUCTURES - NORTH |
| 1:50 @ A1 |
| 1:100 @ A3 |
| mm |
| 13/5/04 |

| |
|---|
| M.R.T. CHALOEM RATCHAMONGKHON LINE UNDERGROUND STRUCTURES - NORTH |
| MODIFICATION ABOVE KAMPHAENG PHET STATION PUBLIC TOILET 1 : REFLECTED CEILING PLAN |
| 1:50 @ A1 |
| 1:100 @ A3 |
| mm |
| 07/05/04 |
| UGN |
| B/WP/B-541 |
| A |

13/5/04

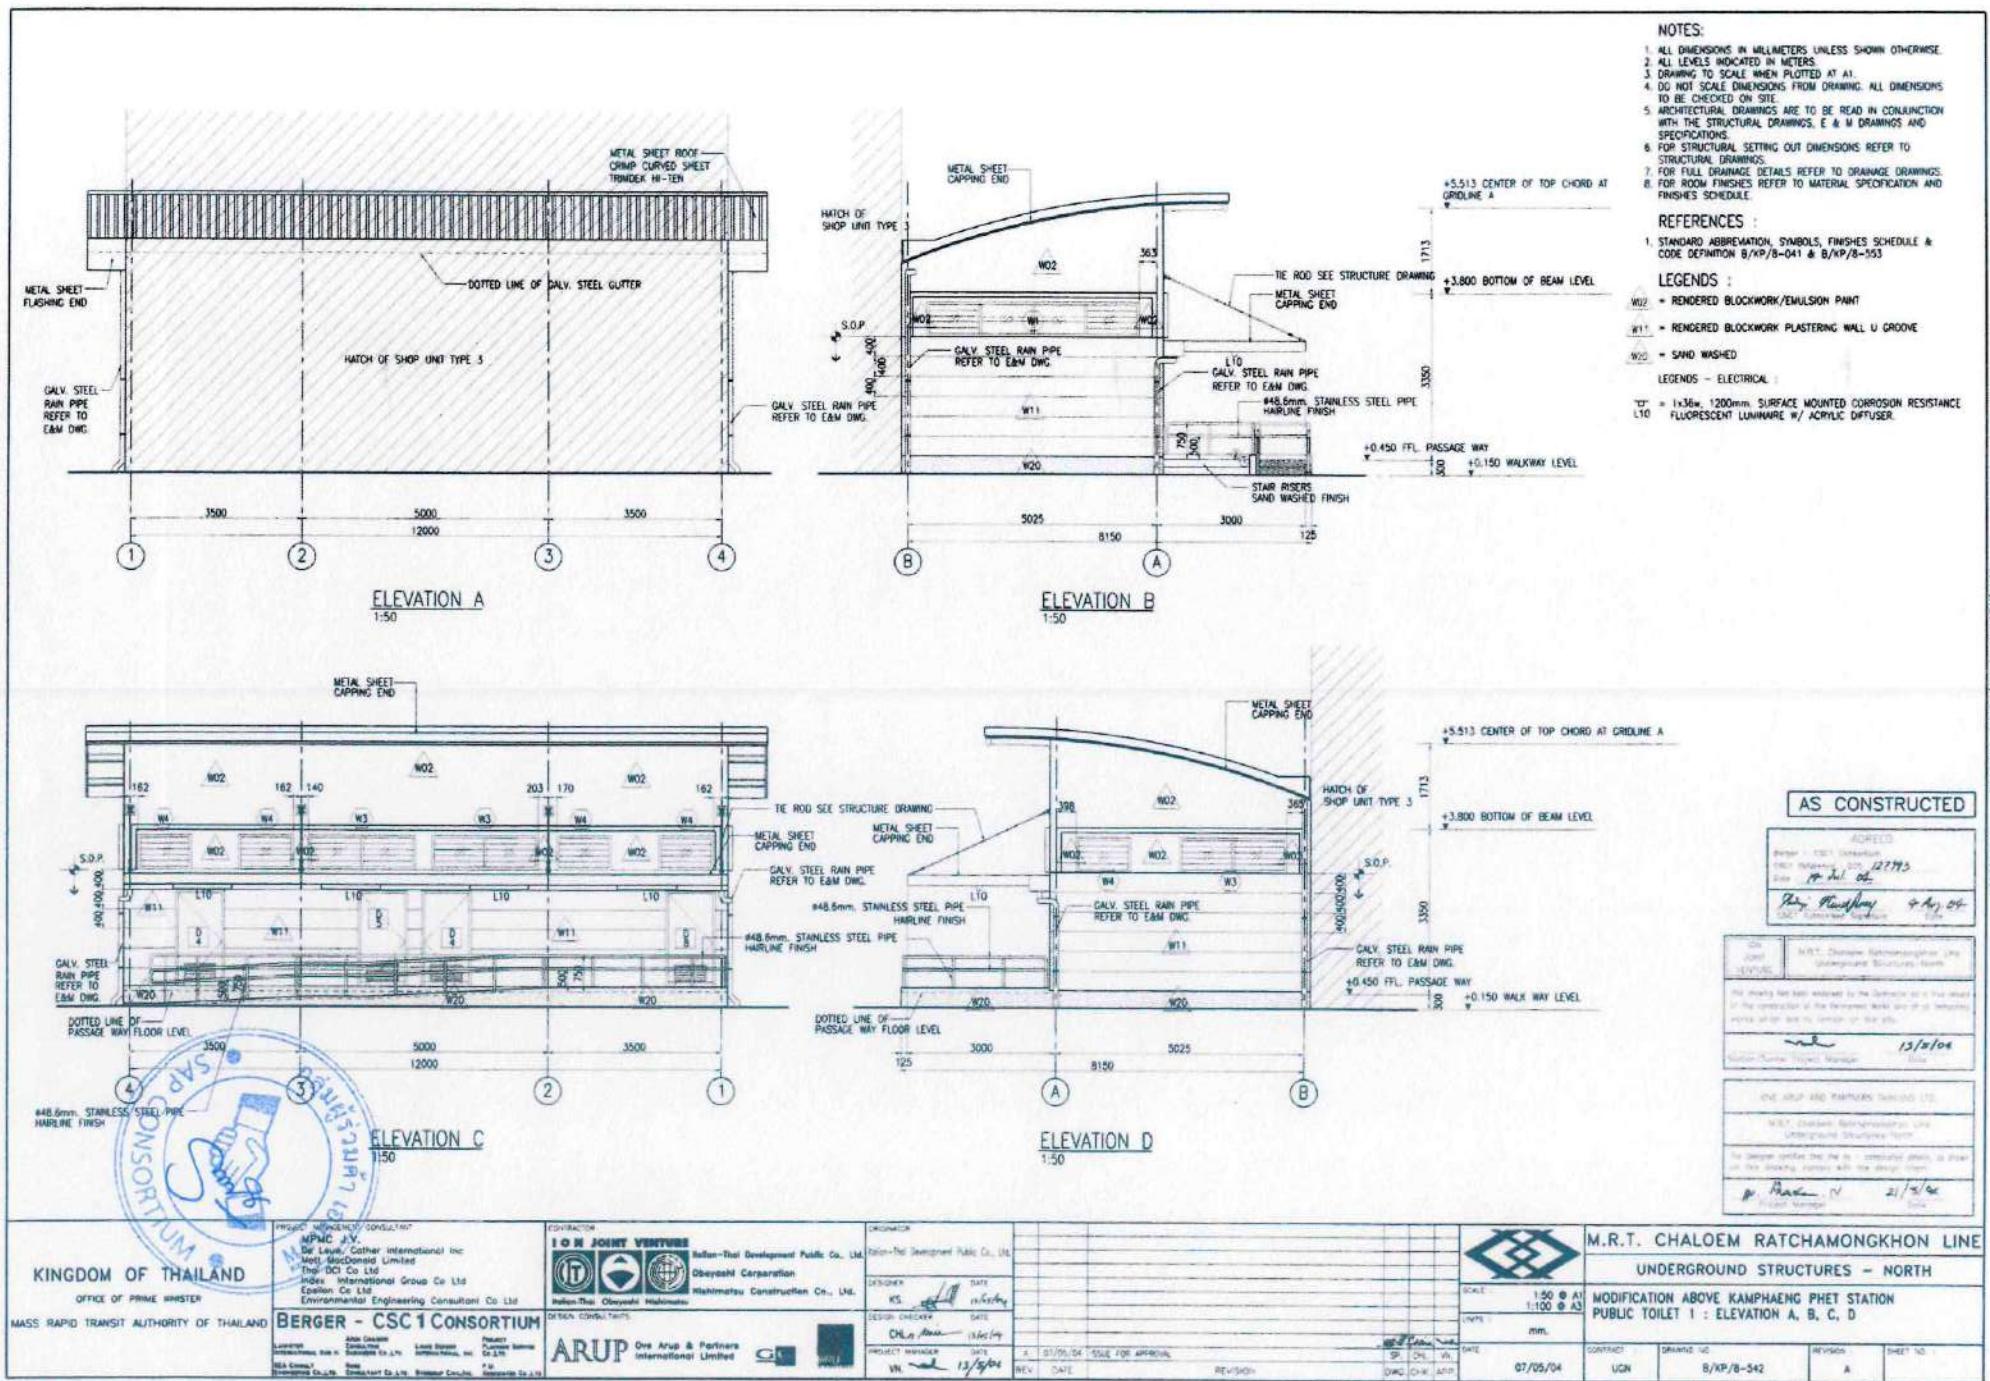

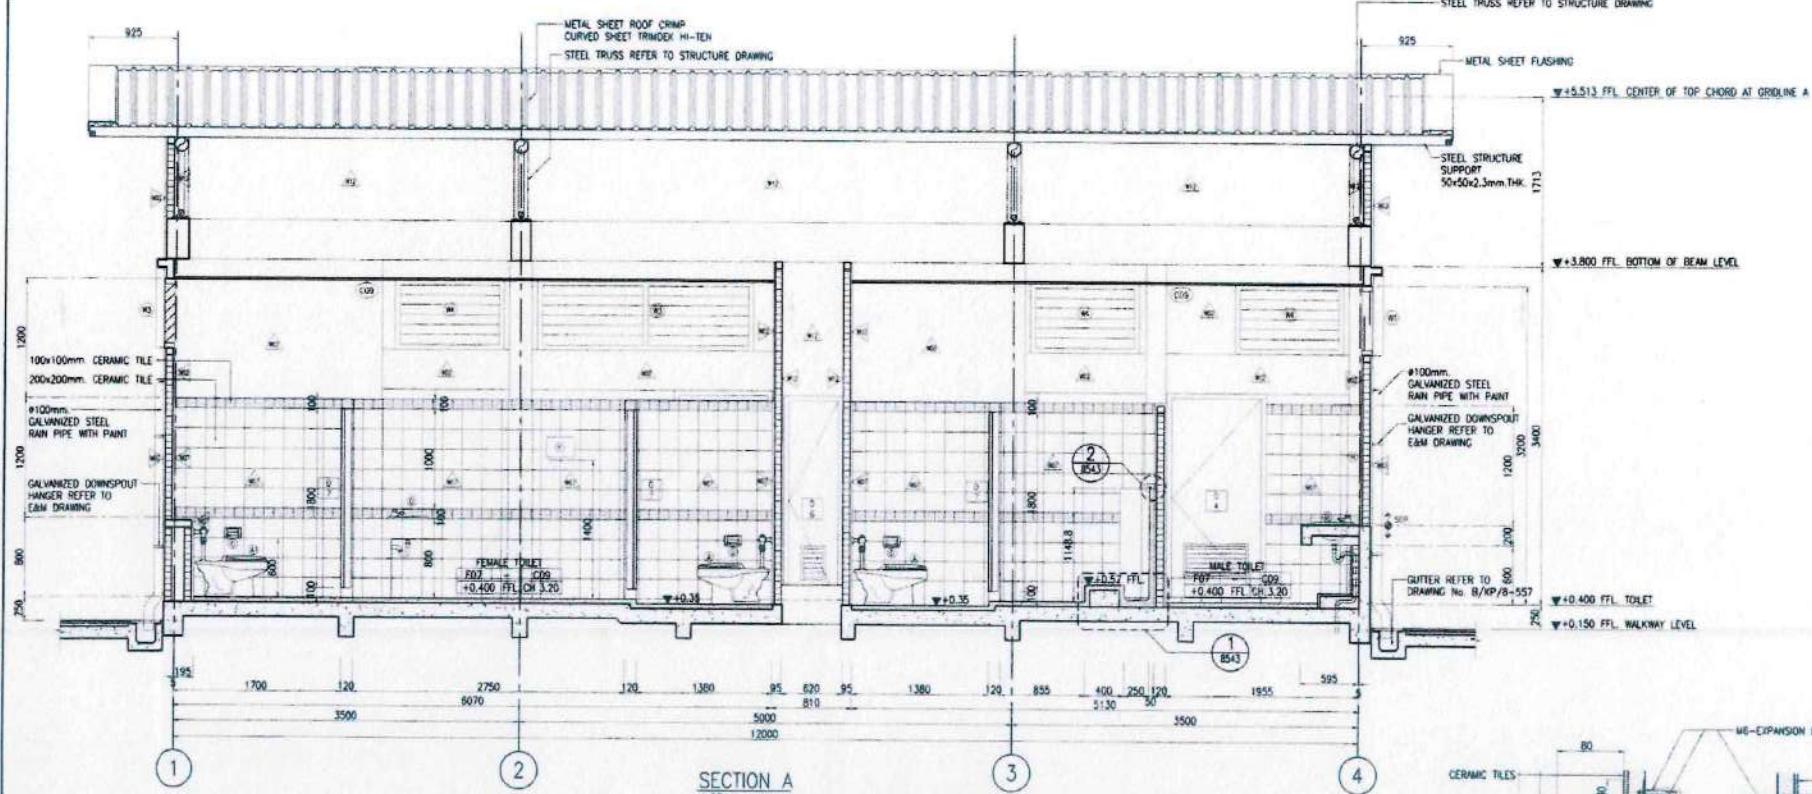

NOTES:


- ALL DIMENSIONS IN MILLIMETERS UNLESS SHOWN OTHERWISE.
- ALL LEVELS INDICATED IN METERS.
- DRAWING TO SCALE WHEN PLOTTED AT A1.
- DO NOT USE CHECKERBOARD FROM DRAWING. ALL DIMENSIONS TO BE CHECKED ON SITE.
- ARCHITECTURAL DRAWINGS ARE TO BE READ IN CONJUNCTION WITH THE STRUCTURAL DRAWINGS, E & M DRAWINGS, AND SPECIFICATIONS.
- FOR STRUCTURE SETTING OUT DIMENSIONS REFER TO STRUCTURAL DRAWINGS.
- FOR FULL DRAINAGE DETAILS REFER TO DRAINAGE DRAWINGS.
- FOR ROOF FINISHES REFER TO MATERIAL SPECIFICATION AND FINISHES SCHEDULE.

REFERENCES :

- STANDARD ABBREVIATION SYMBOLS, FINISHES SCHEDULE & CODE DEFINITION B/KP/B-041, B/KP/B-503 AND B/KP/B-551
- TILE ROD REFERENCE TO STRUCTURE DRAWING
- STEEL TRUSS REFERENCE TO STRUCTURE DRAWING
- SANITARY SCHEDULE REFER TO DRG. B/KP/B-554

LEGENDS :

- F01 = CERAMIC TILE FLOOR 200x200mm.
- R02 = RENDERED BLOCKWORK, EMULSION PAINT
- R03 = CERAMIC TILE WALL 200x200mm.
- R04 = RENDERED BLOCKWORK JOINT SHOW
- R05 = SAND WASHED
- G06 = GYPSUMBOARD CEILING T-BAR 600x600mm. W/ MOISTURE PROTECT

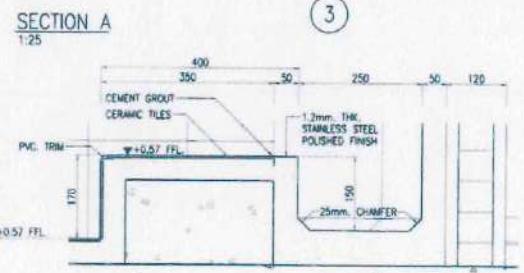

DETAIL 1
1:5

AS CONSTRUCTED

| | |
|-------------------------------|----------|
| DESIGN APPROVED | DATE |
| Mr. K. Chaloem Ratchamongkhon | 12/29/03 |
| Design Manager | Aug. 04 |



M.R.T. CHALOEM RATCHAMONGKHON LINE
UNDERGROUND STRUCTURES - NORTH
MODIFICATION ABOVE KAMPHAENG PHET STATION
PUBLIC TOILET 1 : SECTION A

| SCALE | 1:25 @ A1 | 1:50 @ A3 | mm |
|-------------|------------|-----------|----|
| DATE | 07/05/04 | | |
| CONTRACT | UCH | | |
| DRAWING NO. | B/KP/B-543 | | |
| REVISED | A | | |
| SHEET NO. | | | |

KINGDOM OF THAILAND
OFFICE OF PRIME MINISTER
MASS RAPID TRANSIT AUTHORITY OF THAILAND

BERGER - CSC 1 CONSORTIUM


PROJECT: MRT Line 1 Consortium
CONTRACTOR: IOM JOINT VENTURE
Bolton-Thai Development Public Co., Ltd.
Obayashi Corporation
Wahimoluew Construction Co., Ltd.
DESIGN CONSULTANT: ARUP
John Cullinan & Partners International Ltd.
Larsen & Toubro Services International Ltd.
SEA Connect Engineering Co., Ltd.
Raoi Consultant Co., Ltd.
Shimizu Co., Ltd.
P.J.G. Associates Co., Ltd.

DESIGNER: K.S.
DESIGN CHECKER: C.H. / A.M.
PROJECT MANAGER: DATE: 07/05/04
REV. DATE: 13/8/04


DATE: 07/05/04
REVISION: 13/8/04
DRAWING NO.: B/KP/B-543
REVISED: A
SHEET NO.: 1/1

| |
|--|
| N.R.T. Chaloem Ratchamongkhon Line Underground Structures - North |
| This drawing has been prepared by the Contractor as a true record of the construction of the Permanent Works and of all temporary works which have been required to complete the work. |
| It is the responsibility of the contractor to update this drawing in when necessary, in accordance with the design issued. |
| Date: 12/29/03 By: Design Manager |
| Date: 12/29/03 By: Project Manager |

p. Ratcha IV 21/8/04
Project Manager

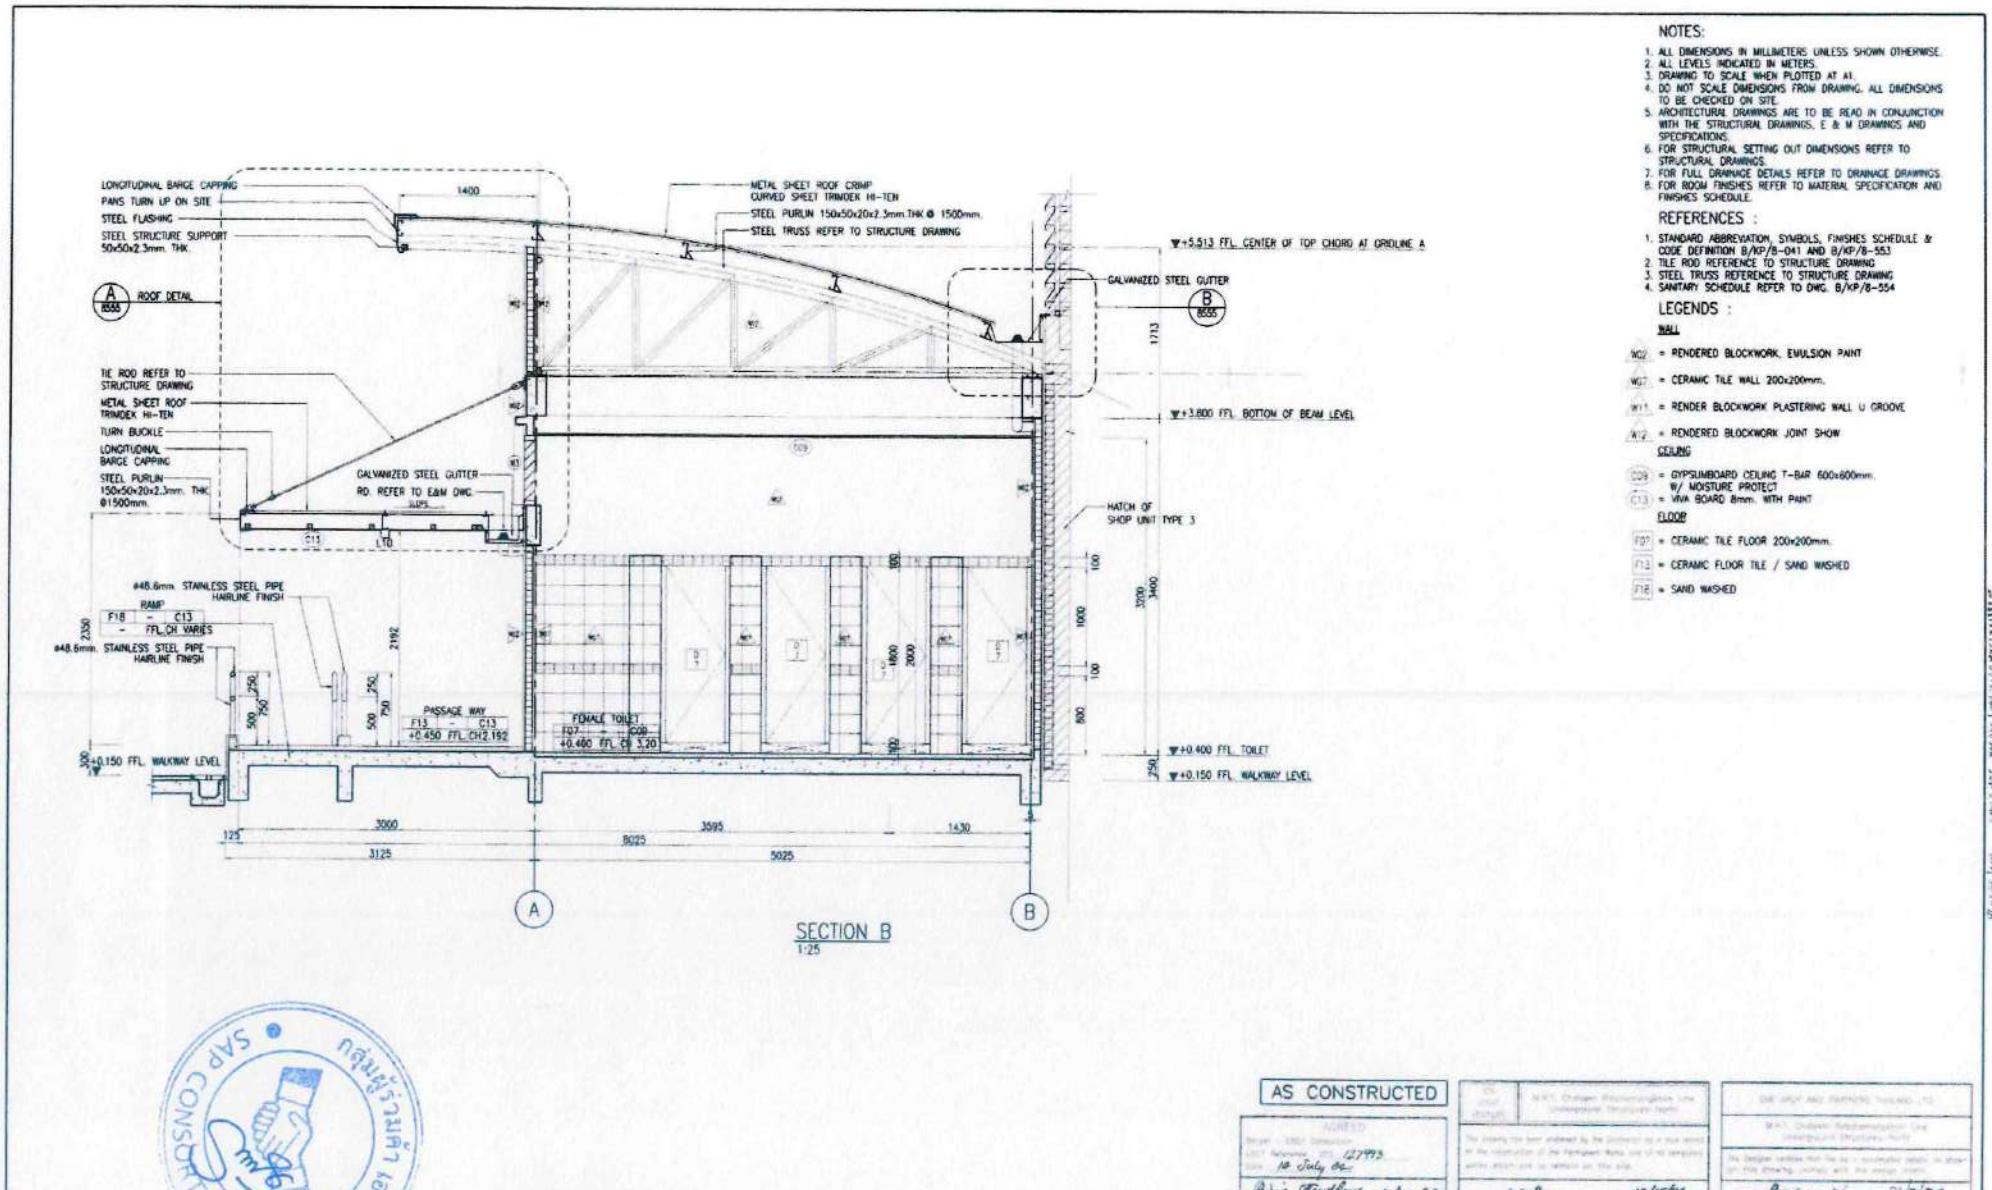

| | | | | | |
|---|--|---|--|--|--|
| | | AS CONSTRUCTED | | M.R.T. CHALOEM RATCHAMONGKHON LINE UNDERGROUND STRUCTURES - NORTH | |
| PROJECT MANAGEMENT CONSULTANT MPMC J.V. De Leve, Cather International Inc Thai Develco Limited Thai Dev Co Ltd Insys International Group Co Ltd Epsilon Co Ltd Environmental Engineering Consultant Co Ltd | | CONTRACTOR IOM JOINT VENTURE Iom-Thai Development Public Co., Ltd. Oriyosaki Corporation Nishimatsu Construction Co., Ltd. Design Consultants ARUP Ove Arup & Partners International Limited | | CONTRACTOR Iom-Thai Development Public Co., Ltd. Oriyosaki Corporation Nishimatsu Construction Co., Ltd. DESIGNER K.S. [Signature] DESIGN CHECKER CH. [Signature] PROJECT MANAGER V.N. [Signature] DATE 07/05/04 ISSUE FOR APPROVAL REV. DATE 07/05/04 REVISION 0000.CHR.APD | |
| | | | | M.R.T. CHALOEM RATCHAMONGKHON LINE UNDERGROUND STRUCTURES - NORTH MODIFICATION ABOVE KAMPHAENG PHET STATION PUBLIC TOILET 1 : SECTION B DATE 07/05/04 CONTRACT UDN DRAWING NO. B/XP/B-544 Revision A SHEET NO. | |

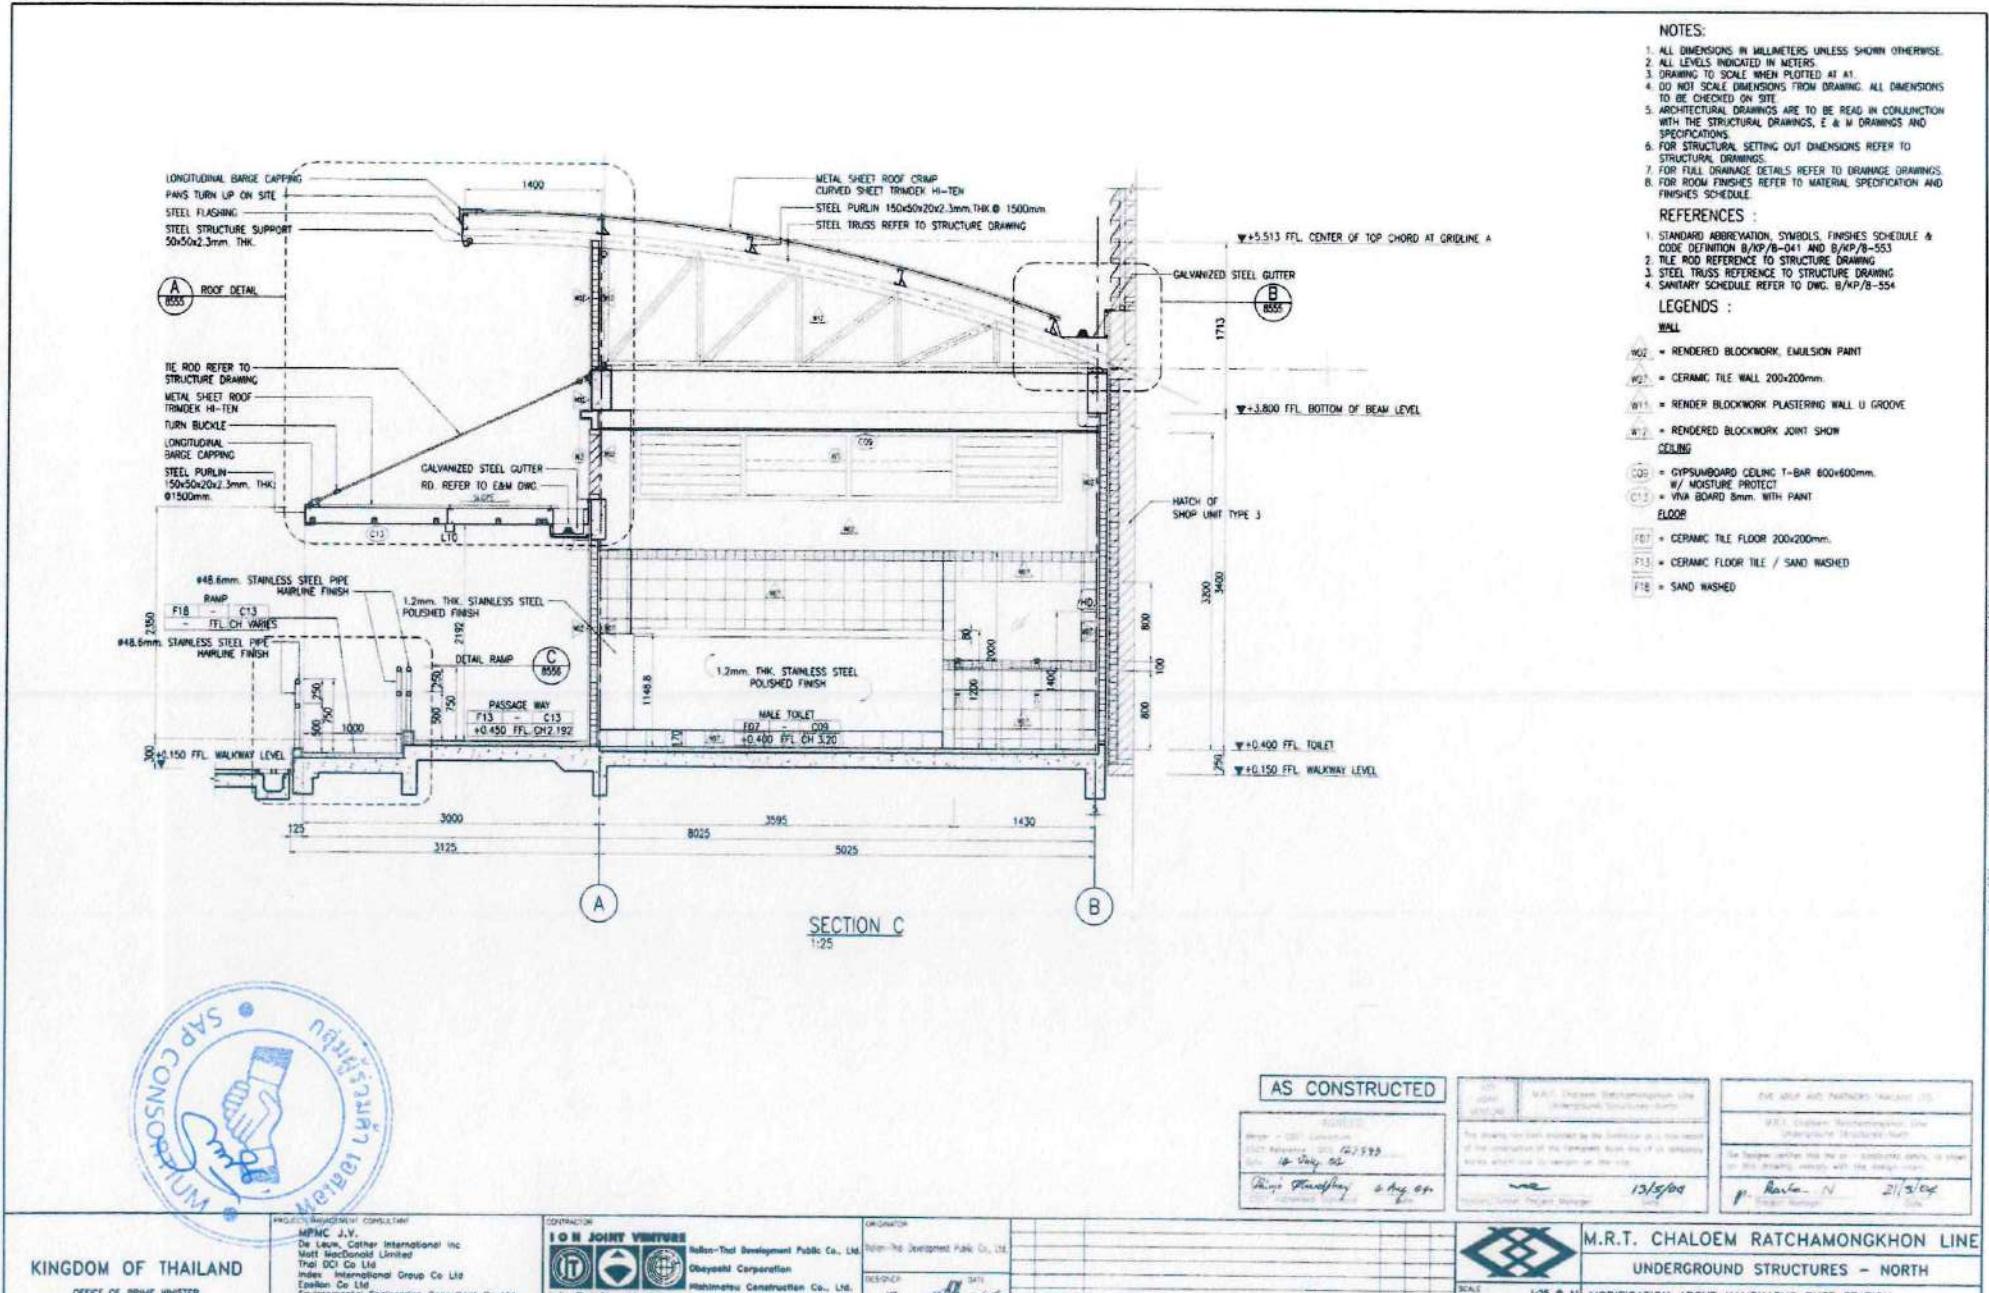

KINGDOM OF THAILAND
OFFICE OF PRIME MINISTER
MASS RAPID TRANSIT AUTHORITY OF THAILAND

BERGER - CSC 1 CONSORTIUM

PROJECT MANAGEMENT CONSULTANT:
MPMC J.V.
De Leuw Cather International Inc
Thail OCI Co Ltd
Indes International Group Co Ltd
Ecclestone Co Ltd
Environmental Engineering Consultant Co Ltd

DESIGN CONSULTANTS:
John Cullinan
Engineering Co Ltd
Linnit Engineers Inc
Project Services International Inc
Mitsubishi Co Ltd
Raoi Consultant Co Ltd
Shimizu College Associates Co Ltd

CONTRACTOR:
ION JOINT VENTURE
Balin-Tech Development Public Co. Ltd
Obayashi Corporation
Mahimaru Construction Co. Ltd.
Balin-Tech
Obayashi
Mahimaru

DESIGN CONSULTANT:
ARUP One Arup & Partners International Limited

OPERATOR:
Balin-Tech Development Public Co. Ltd.

DESIGNER:
KS
Furniture

DESIGN CHECKER:
CH
Furniture

PROJECT MANAGER:
VN
VH
13/5/04

DATE: 07/05/04
REV. DATE: 07/05/04
REVISION: 000
DRAWING NO.: B/KP/B-545


DATE: 07/05/04
CONTRACT: B/KP/B-545
DRAWING NO.: B/KP/B-545
REVISED: A
SHEET NO.: 1

Public Toilet 2

ห้องน้ำฝั่งตลาดนัดสวนจตุจักร



กานต์ พานิช
Nant Panich
นายกานต์ พานิช

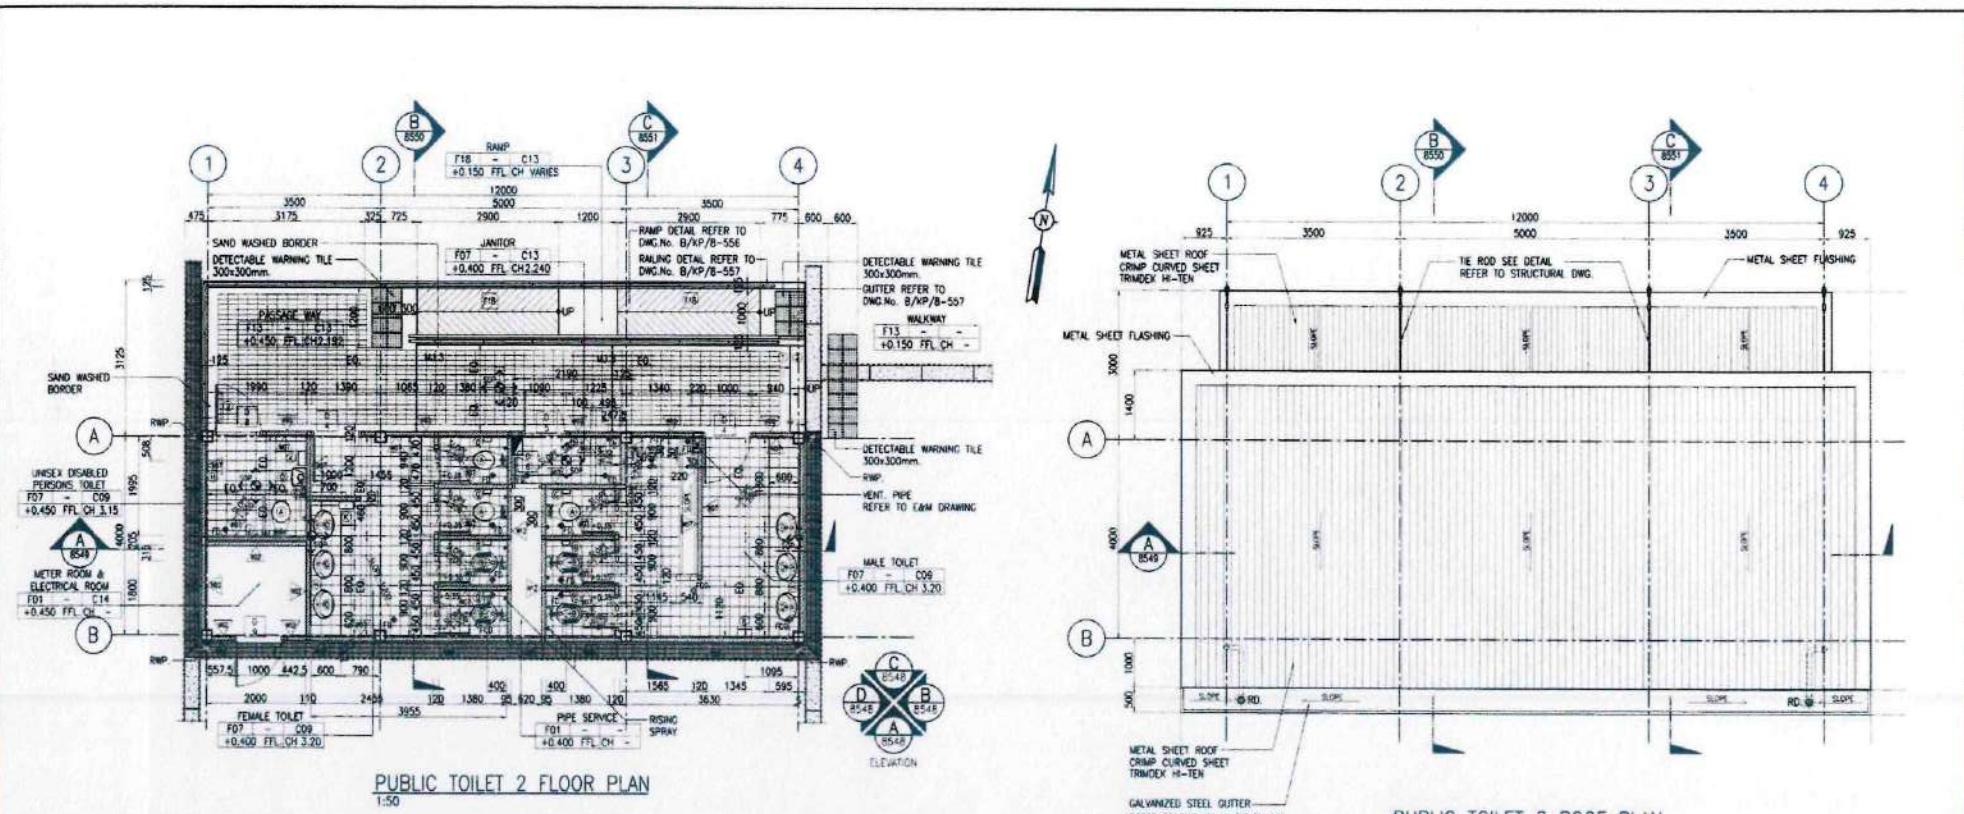

NOTES:

- ALL DIMENSIONS IN MILLIMETERS UNLESS SHOWN OTHERWISE.
- ALL LEVELS INDICATED IN METERS.
- DRAWINGS NOT TO SCALE.
- DO NOT SCALE DIMENSIONS FROM DRAWING. ALL DIMENSIONS TO BE CHECKED ON SITE.
- ARCHITECTURAL DRAWINGS ARE TO BE READ IN CONJUNCTION WITH THE STRUCTURAL DRAWINGS, E & M DRAWINGS AND SPECIFICATIONS.
- FOR STRUCTURAL SETTING OUT DIMENSIONS REFER TO STRUCTURAL DRAWINGS.
- FOR FLOOR FINISHES REFER TO DRAINAGE DRAWINGS.
- FOR ROOM FINISHES REFER TO MATERIAL SPECIFICATION AND FINISHES SCHEDULE.
- LEVEL +0.000 REFERENCE IS EQUAL TO +101.350 ON GENERAL LAYOUT DRAWINGS.

REFERENCES :

- STANDARD ABBREVIATION, SYMBOLS, FINISHES SCHEDULE & CODE DEFINITION B/KP/B-041 TO B/KP/B-043 & B/KP/B-553
- TILE ROD REFERENCE TO STRUCTURE DRAWING
- STEEL TRUSS REFERENCE TO STRUCTURE DRAWING
- RD AND TD REFERENCE TO E&M DRAWING
- SANITARY DRAWINGS REFER TO DWG. B/KP/B-554
- BUILDING LOCATION TO BE READ IN CONJUNCTION WITH GENERAL LAY OUT B/KP/B-044

LEGENDS :

- | | |
|------|--|
| F01 | = CONCRETE/SCREW STEEL TROWEL FINISH |
| F07 | = CERAMIC TILE FLOOR 200x200mm. NON SLIP |
| F13 | = CERAMIC FLOOR TILE / SAND WASHED |
| F17 | = CONCRETE BLOCK PAVEMENT |
| F18 | = SAND WASHED |
| WALL | |
| W01 | = RENDERED BLOCKWORK, EMULSION PAINT |
| W02 | = CERAMIC TILE WALL 200x200mm. |
| WALL | |
| W03 | = RENDERED BLOCKWORK JOINT SHOW |

- | | |
|---|--|
| Ceiling | |
| C08 | = GYPSUMBOARD CEILING T-BAR 600x600mm. |
| C09 | = GYPSUMBOARD CEILING T-BAR 600x600mm. W/ MOISTURE PROTECT |
| C11 | = EXPOSED CONCRETE CEILING |
| C13 | = PVC BOARD 8mm. THK. CEILING |
| C14 | = EXPOSED STRUCTURE |
| C15 | = GYPSUMBOARD, MOISTURE PROTECT, PLASTER W/ PAINT |
| - - - SEALANT TYPE MOVEMENT JOINT TO FLOOR FINISHES | |
| ELECTRICAL | |
| ■ = ELECTRICAL PANEL BOARD | |

AS CONSTRUCTED

| | |
|-----------------------------------|----------|
| ACRECO | 14/04/04 |
| Mr. Somchai Chaloemratchamongkhon | 14/04/04 |
| Project Manager | 14/04/04 |
| Mr. Phayungsingh | 14/04/04 |


KINGDOM OF THAILAND
OFFICE OF PRIME MINISTER
MASS RAPID TRANSIT AUTHORITY OF THAILAND

BERGER - CSC 1 CONSORTIUM
CONTRACTOR : IOM JOINT VENTURE
Hiller-Ther Development Public Co., Ltd.
Obayashi Corporation
Obayashi Corporation
Watanabe Construction Co., Ltd.
Environmental Engineering Consultant Co Ltd

DESIGN CONSULTANT : ARUP One Arup & Partners International Limited
Larsen & Toubro, India Private Limited
Project Management Services
BAA Consulting Engineers Ltd
RRI CONSULTANT CO LTD
Shimizu CORP, PCL
Nippon Steel

| CONTRACT | DRAWING NO. | SCALE | UNITS | DATE | CONTRACT | DRAWING NO. | SCALE | UNITS | DATE |
|-------------------|-------------|-----------|-------|----------|------------------------------------|-------------|------------|-------|----------|
| IOM JOINT VENTURE | B/KP/B-546 | 1:50 @ A1 | MTR | 07/05/04 | M.R.T. CHALOEM RATCHAMONGKHON LINE | B/KP/B-546 | 1:100 @ A1 | MTR | 07/05/04 |

- NOTES:**
- ALL DIMENSIONS IN MILLIMETERS UNLESS SHOWN OTHERWISE.
 - ALL LEVELS INDICATED IN METERS.
 - DRAWING TO SCALE WHEN PLOTTED AT A1.
 - DO NOT SCALE DIMENSIONS FROM DRAWING. ALL DIMENSIONS TO BE CHECKED ON SITE.
 - ARCHITECTURAL DRAWINGS ARE TO BE READ IN CONJUNCTION WITH THE STRUCTURAL DRAWINGS. E & M DRAWINGS AND SPECIFICATIONS.
 - FOR STRUCTURAL SETTING OUT DIMENSIONS REFER TO STRUCTURAL DRAWINGS.
 - FOR FULL DRAINAGE DETAILS REFER TO DRAINAGE DRAWINGS.
 - FOR ROOM FINISHES REFER TO MATERIAL SPECIFICATION AND FINISHED SCHEDULE.

REFERENCES :

- STANDARD ABBREVIATION SYMBOLS, FINISHES SCHEDULE & CODE DEFINITION B/XP/B-041 & B/XP/B-553
- RD. & RWP. REFER TO E & M DWG.

LEGENDS :

C09 = GYPSUMBOARD CEILING T-BAR 0.6x0.6 WITH MOISTURE PROTECT

C13 = VMA BOARD 8mm CEILING


C14 = EXPOSED STRUCTURE

LEGENDS - ELECTRICAL :

L5 = 2x18 x 300x600mm. RECESS MOUNTED FLUORESCENT LUMINAIRE W/PRISMATIC DIFFUSER

L10 = 120mm SURFACE MOUNTED CORROSION RESISTANT FLUORESCENT LUMINAIRE W/ ACRYLIC DIFFUSER

L13 = 600mm SURFACE MOUNTED CORROSION RESISTANT FLUORESCENT LUMINAIRE W/ ACRYLIC DIFFUSER.

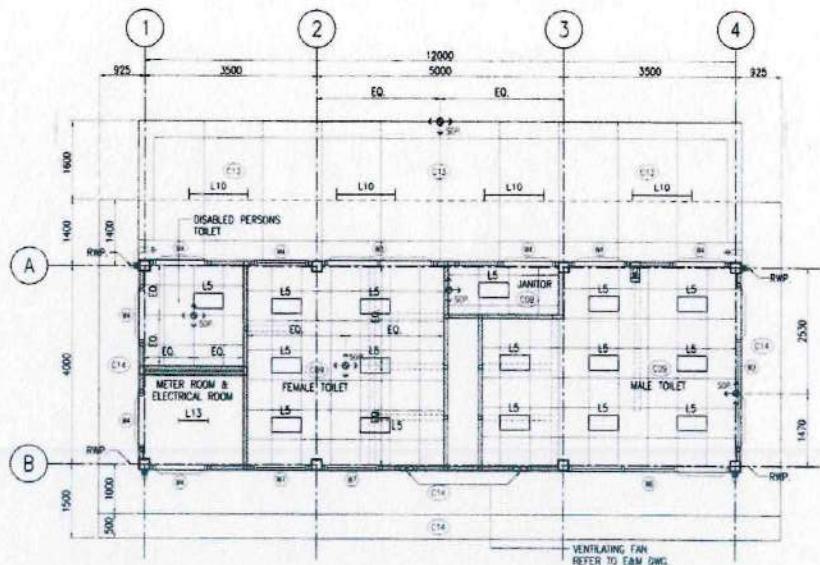

PUBLIC TOILET 2 FLOOR PLAN
1:50



PROJECT MANAGEMENT CONSULTANT
MPMC J.V.
De Levee, Cather International Inc
Index International Limited
Thai DCI Co Ltd
Index International Group Co Ltd
Easline Co Ltd
Environmental Engineering Consultant Co Ltd

COUNTRY OF THAILAND
OFFICE OF PRIME MINISTER
MASS RAPID TRANSIT AUTHORITY OF THAILAND

BERGER - CSC 1 CONSORTIUM
LAWRENCE BERGER CONSULTANT CO., LTD. PROJECT MANAGER
LAWRENCE BERGER CONSULTANT CO., LTD. DESIGN CONSULTANT
ARUP One Arup & Partners International Limited
ARUP Associates Co., Ltd.

CONTRACTOR
IOM JOINT VENTURE
Rakan-Thai Development Public Co., Ltd.
Obeyashi Corporation
Nishimatsu Construction Co., Ltd.
DESIGN CONSULTANT
ARUP One Arup & Partners International Limited
ARUP Associates Co., Ltd.

DESIGNER
IOM JOINT VENTURE
Rakan-Thai Development Public Co., Ltd.

DESIGN CHECKER
IOM JOINT VENTURE

DESIGN MANAGER
VN. date 13/5/04

DATE 27/05/04 ISSUE FOR APPROVAL
REV. DATE 07/05/04 PREVIOUS CHG. APP.

AS CONSTRUCTED


| | |
|----------------|----------------|
| DESIGNER | AS CONSTRUCTED |
| DESIGN CHECKER | 14 July 04 |
| DESIGN MANAGER | 14 July 04 |
| DATE | 14 July 04 |
| REV. DATE | 14 July 04 |
| PREVIOUS | CHG. APP. |


| | |
|----------------|---|
| DESIGNER | M.R.T. Chaloem Ratchamongkhon Line Underground Structures-North |
| DESIGN CHECKER | 14 July 04 |
| DESIGN MANAGER | 14 July 04 |
| DATE | 14 July 04 |
| REV. DATE | 14 July 04 |
| PREVIOUS | CHG. APP. |



M.R.T. CHALOEM RATCHAMONGKHON LINE
UNDERGROUND STRUCTURES - NORTH
MODIFICATION ABOVE KAMPHEANG PHET STATION
PUBLIC TOILET 2 : REFLECTED CEILING PLAN
SCALE 1:50 @ A1
1:100 @ AS
mm.
DATE 07/05/04
CONTRACT DRAWING NO. B/XP/B-547
REVISION A
SHEET NO.

Now held by [signature]

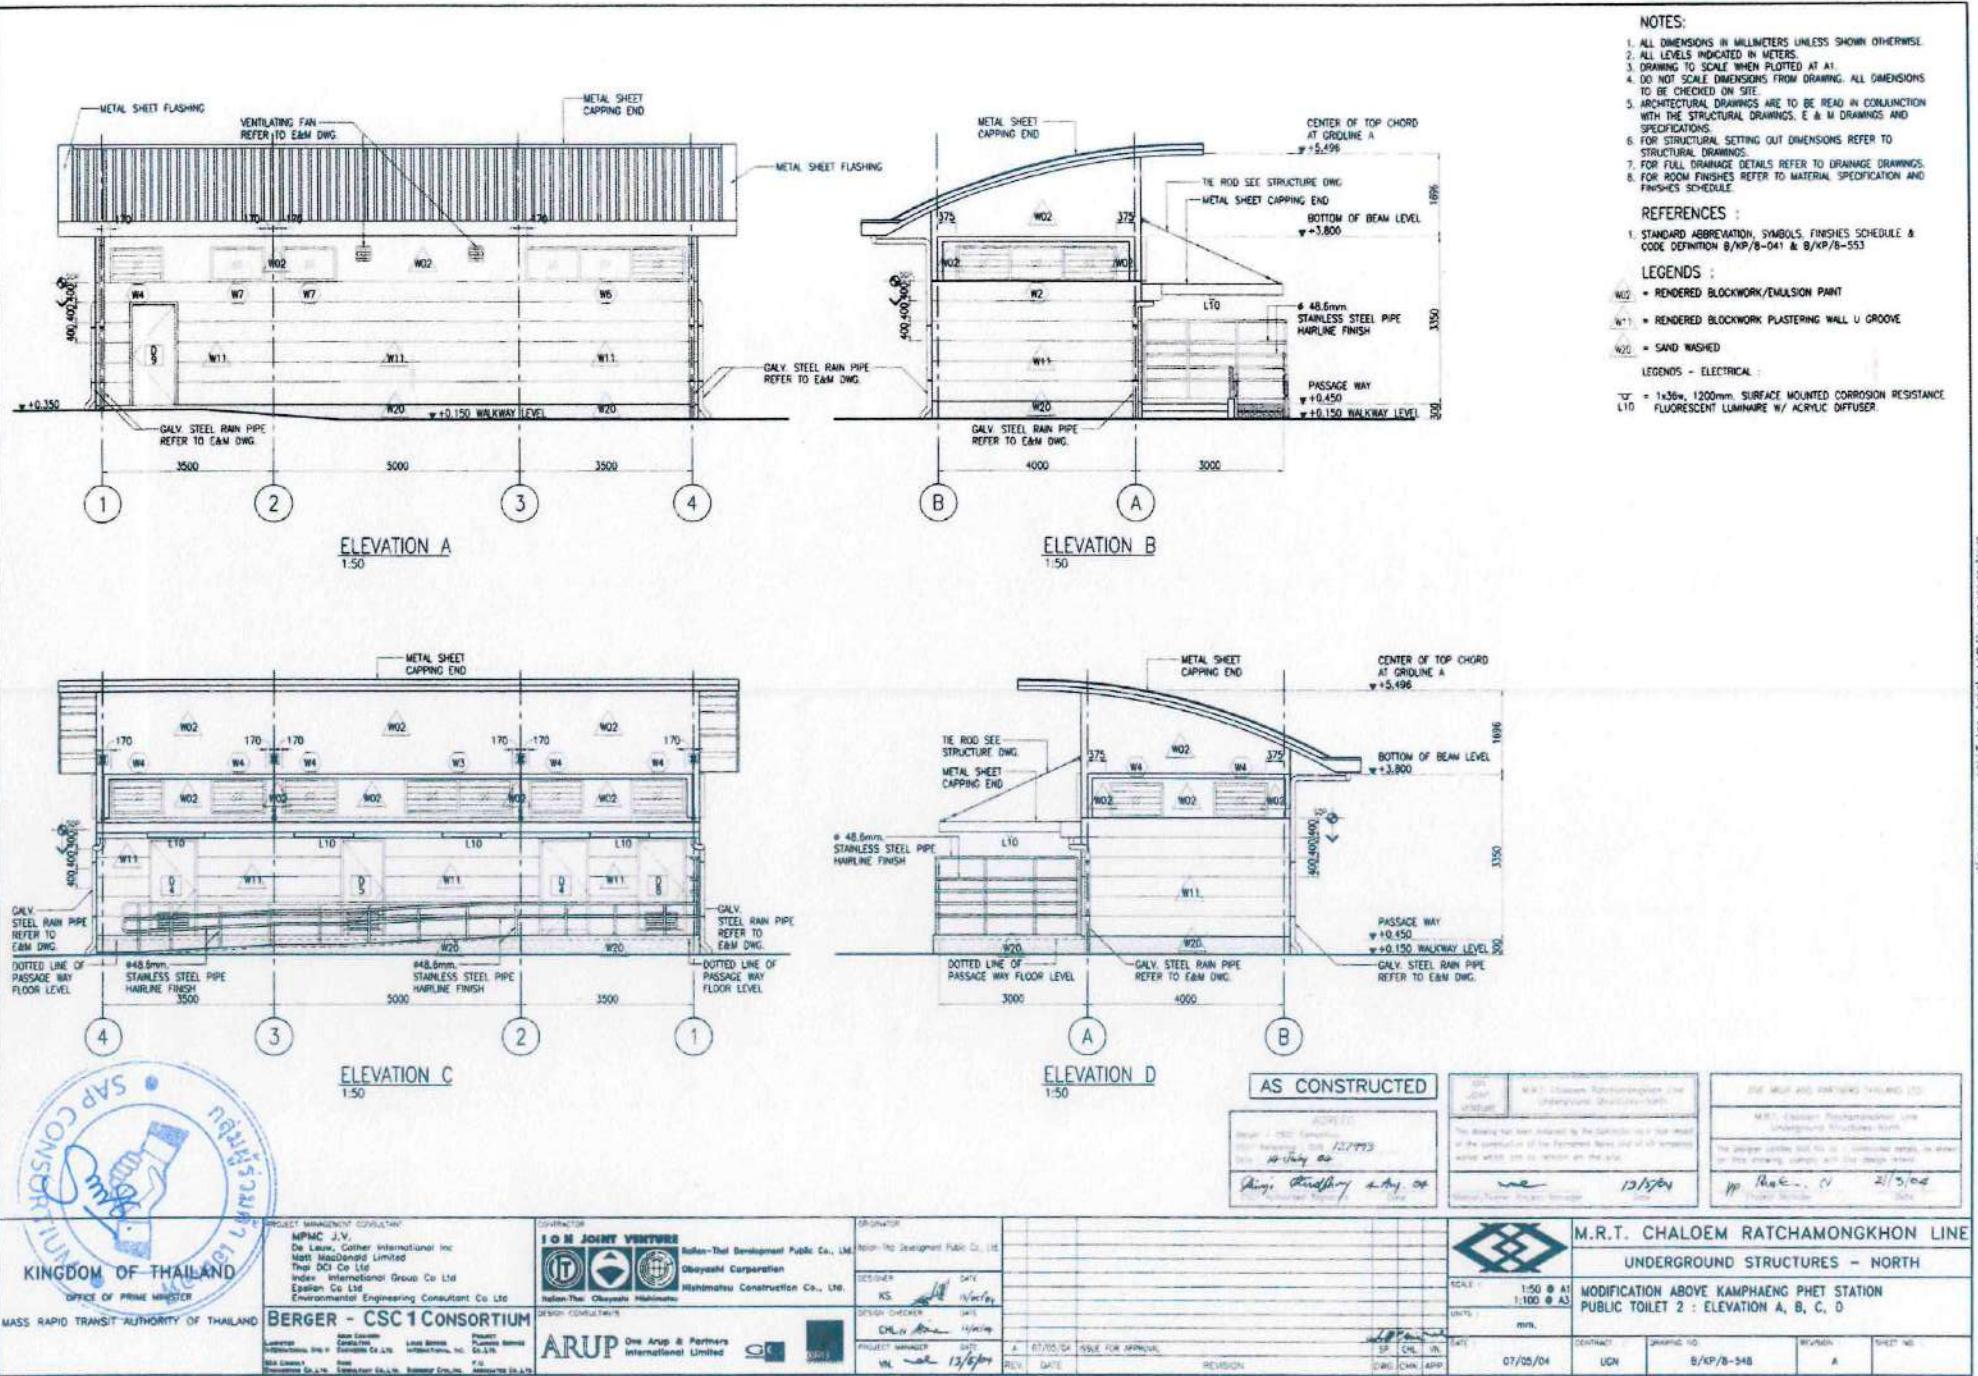

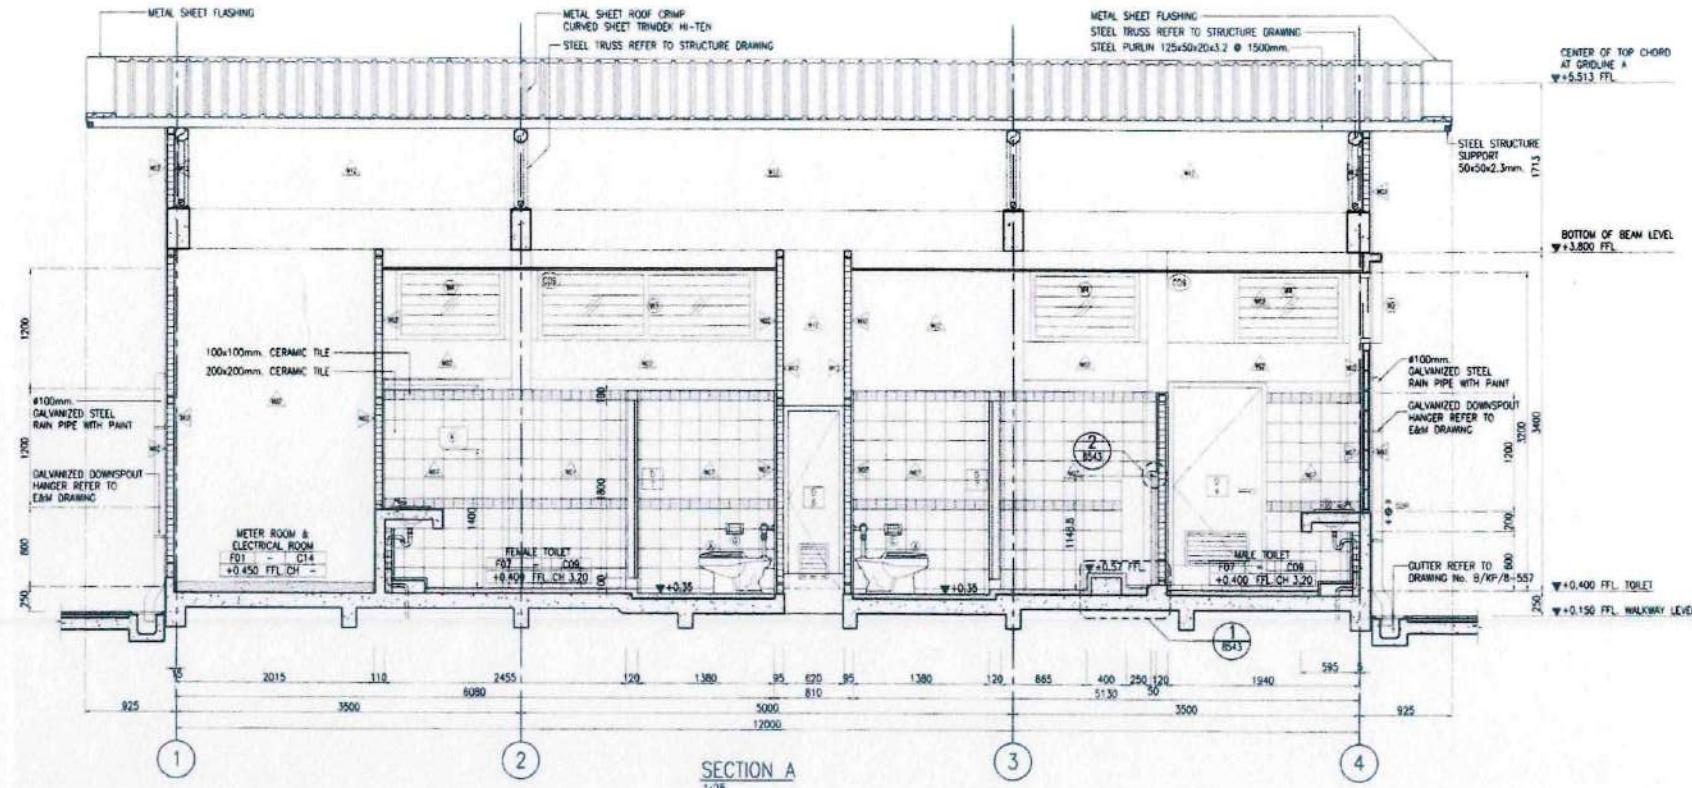

NOTES:

- ALL DIMENSIONS IN MILLIMETERS UNLESS SHOWN OTHERWISE.
- ALL LEVELS INDICATED IN METERS.
- DRAWING TO SCALE WHEN PLOTTED AT A1.
- DO NOT SCALE DIMENSIONS FROM DRAWING. ALL DIMENSIONS TO BE CHECKED ON SITE.
- ARCHITECTURAL DIMENSIONS ARE TO BE READ IN CONJUNCTION WITH THE STRUCTURAL DRAWINGS, E & M DRAWINGS AND SPECIFICATIONS.
- FOR STRUCTURAL SETTING OUT DIMENSIONS REFER TO STRUCTURAL DRAWINGS.
- FOR FULL DRAINAGE DETAILS REFER TO DRAINAGE DRAWINGS.
- FOR ROOM FINISHES REFER TO MATERIAL SPECIFICATION AND FINISHES SCHEDULE.

REFERENCES :

- STANDARD ABBREVIATION SYMBOLS, FINISHES SCHEDULE, CODE DEFINITION B/KP/B-041, B/KP/B-553 AND B/MR/B-554
- TILE ROD REFERENCE TO STRUCTURE DRAWING
- STEEL TRUSS REFERENCE TO STRUCTURE DRAWING
- SANITARY SCHEDULE REFER TO DING B/YP/B-554

LEGENDS :

- = CERAMIC TILE FLOOR 200x200mm.
 = RENDERED BLOCKWORK, EMULSION PAINT
 = CERAMIC TILE WALL 200x200mm.
 = RENDERED BLOCKWORK JOINT SHOW
 = SAND WASHED
 = GYPSUM BOARD CEILING - BAR 800x600mm.
 = MOISTURE PROTECT

AS CONSTRUCTED

Scale 1:25


M.R.T. Chaloem Ratchamongkhon Line
Underground Structures - North


KINGDOM OF THAILAND
OFFICE OF PRIME MINISTER
MASS RAPID TRANSIT AUTHORITY OF THAILAND

PROJECT MANAGER'S CONSULTANT
Environmental Engineering Consultant Co. Ltd

CONTRACTOR
ION JOINT VENTURE
Holon-Thai Development Public Co., Ltd
Obayashi Corporation
Wishmatra Construction Co., Ltd.
Design Consultants
ARUP One Arup & Partners International Limited

ORGANISATION
Holon-Thai Development Public Co., Ltd
DESIGNER

DATE 07/05/04 ISSUE FOR APPROVAL
REV. DATE 13/05/04
REVISION

SCALE 1:25 @ A1
1:50 @ A3
mm
DATE 07/05/04
UNIT mm
CONTRACT DRAWING NO. B/KP/B-549
REVISION A
SHEET NO. 1

NOTES:


- ALL DIMENSIONS IN MILLIMETERS UNLESS SHOWN OTHERWISE.
- ALL LEVELS INDICATED IN METERS.
- DRAWING TO SCALE WHEN PLOTTED AT A1.
- DO NOT SCALE DIMENSIONS FROM DRAWING. ALL DIMENSIONS TO BE CHECKED ON SITE.
- ARCHITECTURAL DRAWINGS ARE TO BE READ IN CONJUNCTION WITH THE STRUCTURAL DRAWINGS. E & M DRAWINGS AND SANITARY DRAWINGS REFER TO THE APPROPRIATE DRAWINGS.
- STRUCTURAL SETTING OUT DIMENSIONS REFER TO STRUCTURAL DRAWINGS.
- FULL DRAWDOWN DETAILS REFER TO DRAWDOWN DRAWINGS.
- FOR ROOM FINISHES REFER TO MATERIAL SPECIFICATION AND FINISHED SCHEDULE.

REFERENCES :

- STANDARD ABBREVIATION SYMBOLS, FINISHES SCHEDULE & CODE DEFINITION B/KP/B-041 AND B/KP/B-553
- TE ROD REFERENCE TO STRUCTURE DRAWING
- STEEL TRUSS REFERENCE TO STRUCTURE DRAWING
- SANITARY SCHEDULE REFER TO DRG. B/KP/B-554

LEGENDS :


- WALL**
 - W07 = RENDERED BLOCKWORK, EMULSION PAINT
 - W07 = CERAMIC TILE WALL 200x200mm
 - W15 = RENDER BLOCKWORK PLASTERING WALL U GROOVE
 - W15 = RENDERED BLOCKWORK JOINT SHOW
- CEILING**
 - C09 = GYPSUMBOARD CEILING T-BAR 600x600mm
 - C09 = W/ MOISTURE PROTECT
 - C13 = VVA BOARD 8mm. WITH PAINT
- FLOOR**
 - F07 = CERAMIC TILE FLOOR 200x200mm
 - F13 = CERAMIC FLOOR TILE / SAND WASHED
 - F18 = SAND WASHED

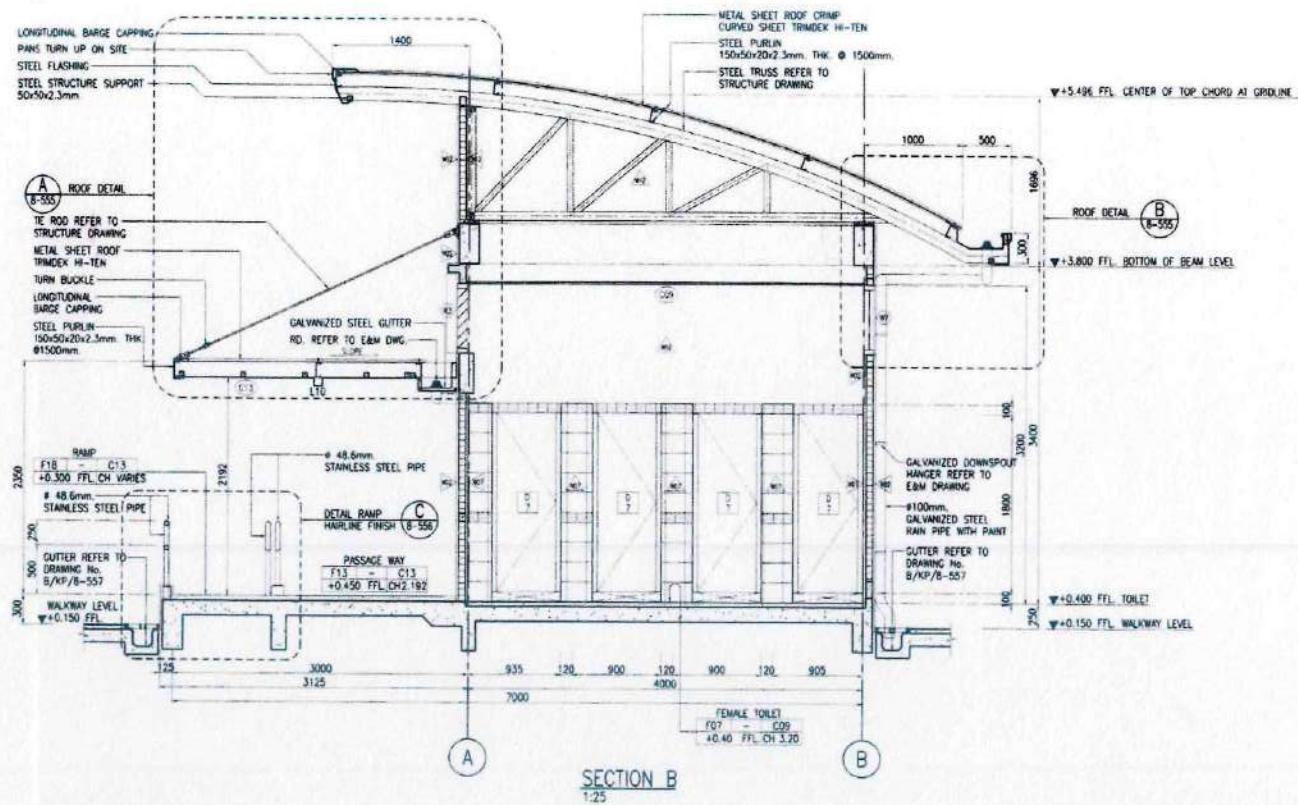

| | |
|--|--|
| AS CONSTRUCTED | |

| | | | | | |
|---|--|---|--|--|--|
| | | | | REVISION A | |
| | | | | DRAWING NO. B/KP/B-550 | |

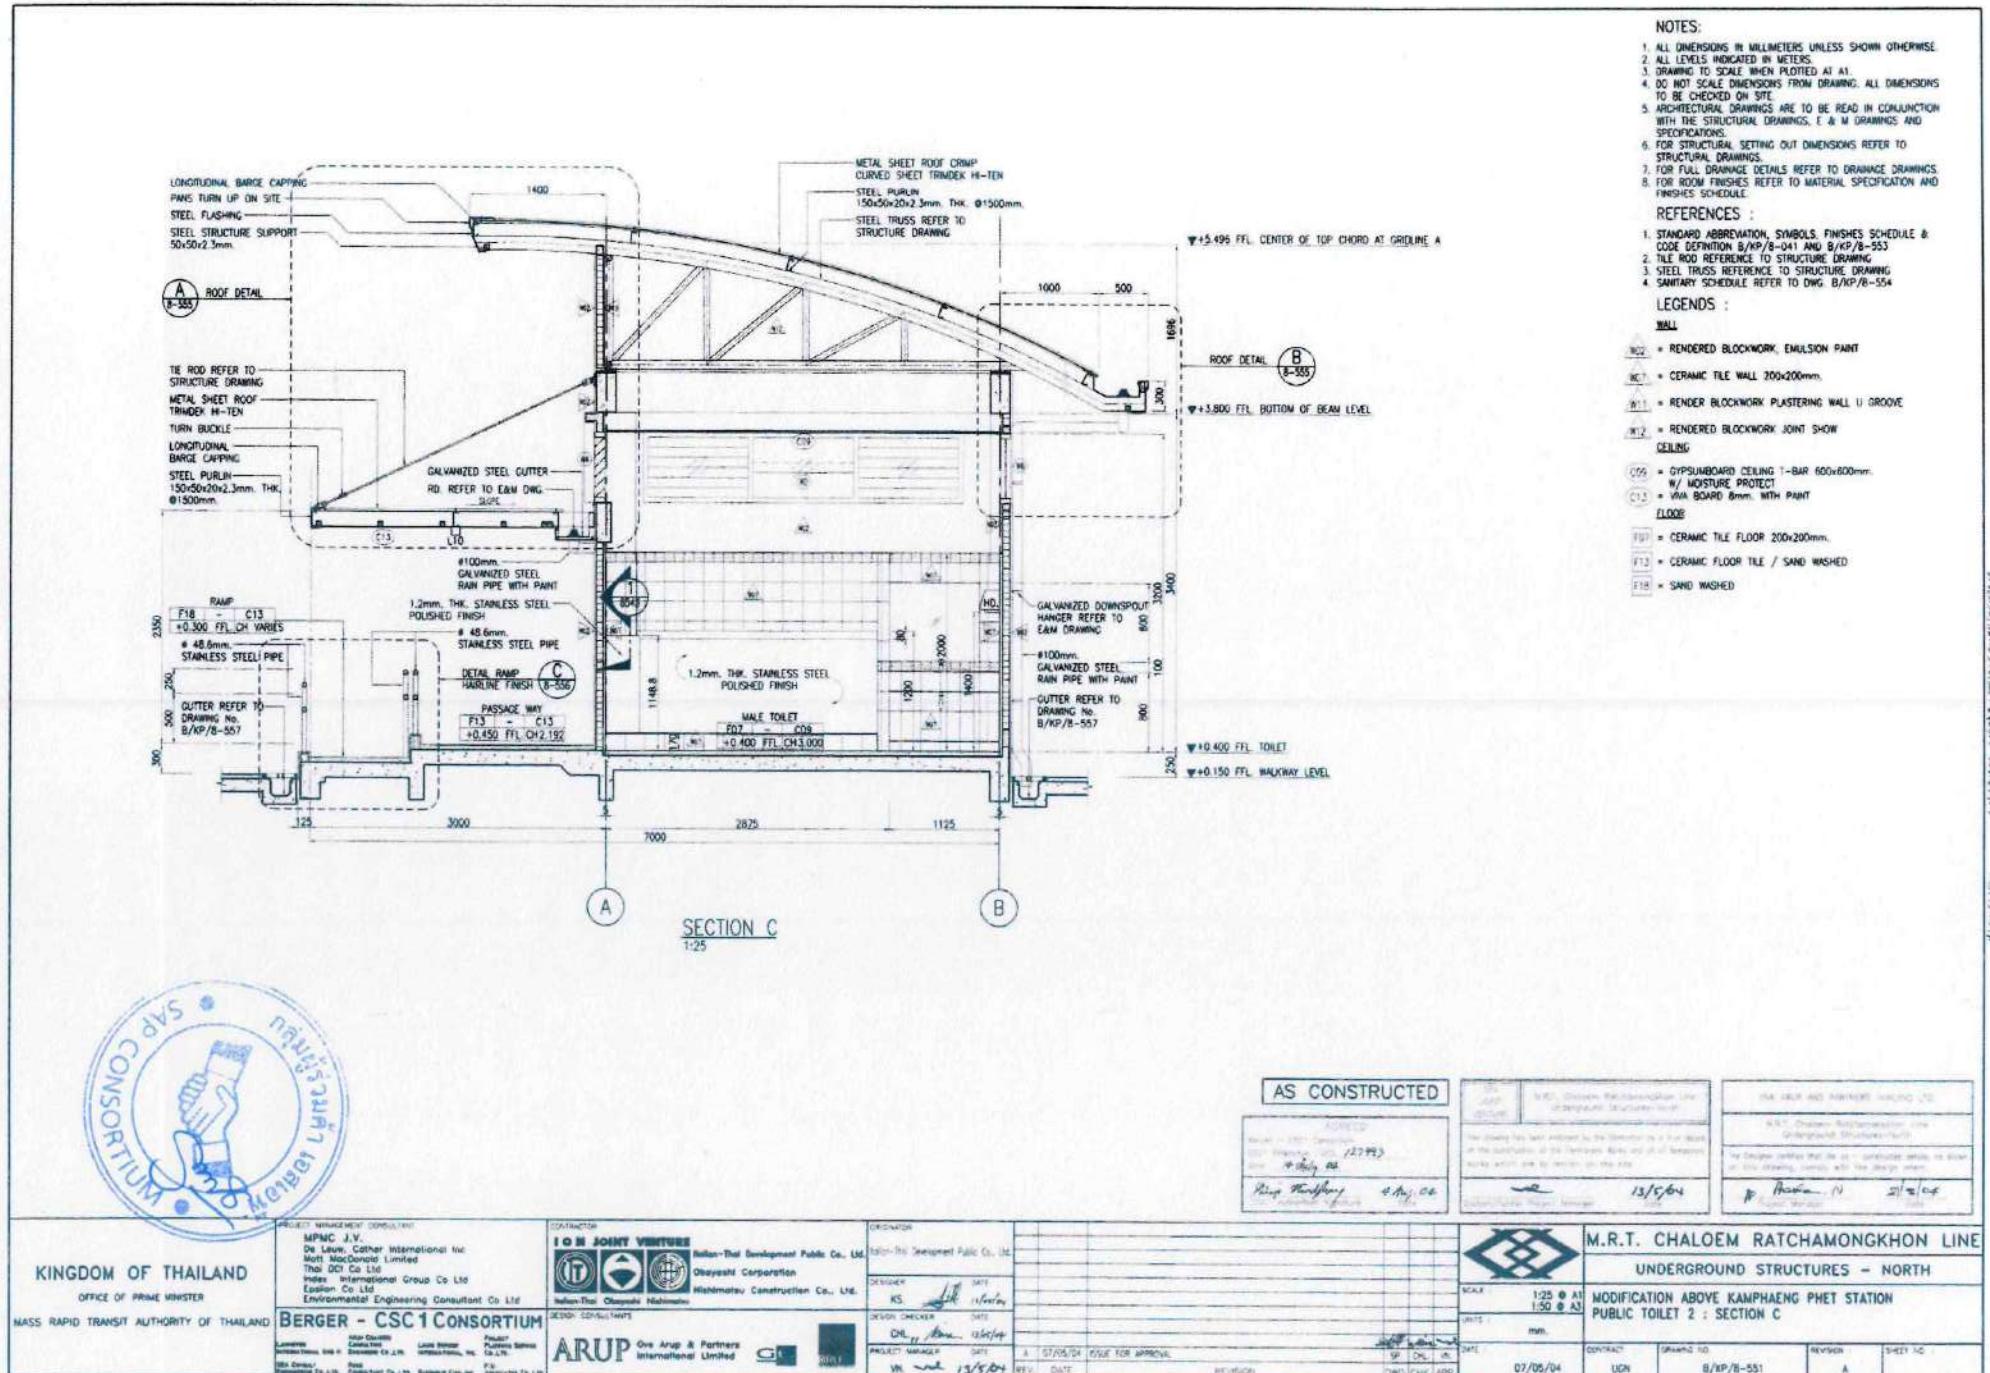

รายการประกอบแบบ
งานวิศวกรรมและงานสถาปัตยกรรม

งานจ้างปรับปรุงพื้นที่เข่าและห้องน้ำ บริเวณพื้นที่แengค์สถานีกำแพงเพชร

ประจำปีงบประมาณ 2566



N. M.
Nayrat *J. J.*

บทที่ 1
งานหลังคา
METAL ROOFING

1.1 ขอบเขตของงาน

แผ่นเหล็กมุงหลังคา (METAL ROOFING) ได้ระบุไว้ในแบบแปลนทั้งหมด ผู้รับจ้างต้องจัดเตรียมแบบที่ใช้ประกอบการปรับปรุงพื้นที่ (SHOP DRAWINGS) ซึ่งแสดงถึงรายละเอียดการติดตั้ง (INSTALLATION) การยึด (FIXING) การป้องกันการรั่วของน้ำ (WATERTIGHT) ค่าความคลาดเคลื่อน (TOLERANCE) และแสดงระยะต่างๆ โดยละเอียด ตลอดจนรายการคำนวนความแข็งแรง และตัวอย่างวัสดุที่ถูกต้องตามรายละเอียดวัสดุ เพื่อขออนุมัติและตรวจสอบตามความต้องการของคณะกรรมการตรวจรับพัสดุก่อนทำการติดตั้ง และดำเนินการติดตั้งแผ่นเหล็กมุงหลังคา จนแล้วเสร็จให้เป็นไปตามที่ระบุไว้ในแบบรูป และรายการประกอบแบบนี้

1.2 วัสดุ

- 1.2.1 วัสดุและอุปกรณ์ที่นำมาใช้ยังสถานที่ดังกล่าว จะต้องอยู่ในสภาพเรียบร้อย มีเครื่องถูกใช้งานมาก่อน มีเครื่องหมายแสดงบริษัทผู้ผลิต เช่น BLUESCOPE LYSAGHT, SCG, SP GROUP, LUCKY, STEEL & SOLAR ROOF, TSS หรือเทียบเท่า แผ่นเหล็กมุงหลังคาจะต้องมีรูปร่างขนาดตามที่ระบุในแบบ ถ้าไม่ระบุในแบบให้ใช้ดังนี้
- 1.2.2 วัสดุต้องเป็นแผ่นเหล็กเคลือบผสมระหว่าง อลูминีียม 55% สังกะสี 45% ผลิตจากแผ่นเหล็กกล้า แรงดึงสูง G550 ซึ่งมีค่า YIELD STRENGTIT ไม่ต่ำกว่า 5500 kg/cm² ซึ่งจะต้องมีปริมาณของสารชั้นเคลือบบนแผ่นเหล็กทั้งสองด้านรวมกันไม่น้อยกว่า 150 กรัม/ตารางเมตร (AZ 150) และ มีความแข็งแรง ณ จุดคราก (MINIMUM YIELD STRENGTH) ไม่น้อยกว่า 550 Mpa และให้ เป็นไปตามมาตรฐาน AS 1397-G550-AZ150 หรือ ASTM A 792 และอบสี ตามมาตรฐานการเคลือบสี AS/NZ S 2728:1997 หรือเคลือบสีชุบเพอร์โพลีเอสเตอร์เรซิ่น (KPN-JIS) ตาม มาตรฐาน มอง. 2131-2545 และ JISG-3312 โดยมีความหนาของแผ่นเหล็กที่ยังไม่รวมชั้นเคลือบ (BMT-BASE METAL THICKNESS) ไม่น้อยกว่า 0.42 มม. หรือมีความหนาเมื่อร่วมชั้นเคลือบเคลือบแล้ว (TCT-TOTAL COATED THICKNESS) ไม่น้อยกว่า 0.47 มม. และเมื่อร่วมชั้นเคลือบสีแล้วไม่น้อยกว่า 0.50 มม.
- 1.2.3 แผ่นเหล็กมุงหลังคา ต้องเป็นแผ่นเดียวยาวตลอดความยาวลาดของหลังคา สันลอนสูงตั้งแต่ 28-53 มม. การยึดโดยใช้วีซิบล็อก BOLTLSS

1.3 การติดตั้ง

- 1.3.1 วางตะแกรงลงบนแป๊ปโดยใช้สกรูเป็นตัวยึดหรือใช้วีซิการเขื่อม หันเข็มอยู่กับวัสดุที่เลือกใช้ ลาดตะแกรงจะต้องทำการดึงให้ตึง
- 1.3.2 วางตำแหน่งของคลิปตัวแรกรบบนแป๊ปโดยวางไว้บนแป๊ปที่อยู่ใกล้กับร่องน้ำมากที่สุด



- 1.3.3 เริ่มติดตั้งขาคลิปในແກຣມทุกๆແປ ทำการยึดสกรูให้แน่น
- 1.3.4 ยึดคลิปตัวตันແກຣມและท้ายແກຣມ ก่อน พร้อมใช้สายเอ็นชิ่งให้ได้แนว จากนั้นยึดคลิปทุกๆແປในແກຣມเสร็จเรียบร้อย
- 1.3.5 ขันสกรูทุกๆผ่านด้านบนของคลิปไปจนถึงແປ
- 1.3.6 วางแผ่นหลังคาแผ่นแรกบนคลิปແກຣມที่ยึดไว้แล้ว ให้ปลายแผ่นยื่นล้ำเข้าไปในแนวร่างน้ำในระยะที่พอเหมาะ
- 1.3.7 กดล็อกแผ่นกับขาคลิปโดยใช้เท้ากดที่สันลอน เพื่อล็อกหลังคา กับขาคลิปให้แน่นและแนบสนิท
- 1.3.8 ทำการยึดคลิปที่อยู่ในແກຣມตัวต่อไป ต้องแนวใจว่าคลิปจะทำมุม 90 องศา กับแผ่น
- 1.3.9 ติดตั้งแผ่นต่อไป ทำการตรวจสอบว่าแผ่นที่ติดตั้งไปแล้วนั้นได้แนวที่เหมาะสมกับโครงสร้าง
- 1.3.10 การเดินบนหลังคา สามารถเดินไปตามแนวยาวของแผ่นด้วยการเดินบนห้องลอนหรือเดินไปบนแบบตามแนววางของแผ่น
- 1.3.11 กรณีนำแผ่นเหล็กม้วนมาติดที่สถานที่ดังกล่าว เหล็กที่นำมารีดจะต้องอยู่ในทิบห่อเรียบร้อย และมีเครื่องหมายแสดงถึงบริษัทผู้ผลิต วัน-เดือน-ปีที่ผลิต ข้อมูลเฉพาะของวัสดุที่ตรงตามกำหนดไว้ซึ่งแสดงให้เห็นชัดเจนทั้งบนหีบห่อและผิวด้านล่างของแผ่นเหล็ก และเหล็กที่นำมารีดจะต้องเป็นเหล็กที่ถูกผลิตขึ้นในช่วงเวลาเดียวกันเพื่อป้องกันปัญหาของสีผิวที่แตกต่างกัน ซึ่งถือเป็นความรับผิดชอบของผู้รับจ้างโดยตรง ที่สีผิวจะต้องสม่ำเสมอเมื่ອอกันทั้งอาคาร
- 1.3.12 กรณีที่แผ่นเหล็กรีดล่อนมาแล้ว ต้องมีการจัดวางและกองเก็บที่ดี มีสิ่งปกคลุม เพื่อป้องกันความเปียกชื้นและสิ่งสกปรกต่างๆ
- 1.3.13 ห้ามมิให้ลากหรือเลื่อนแผ่นเหล็กกับผิวชuru หรือระหว่างแผ่นด้วยกันเองเพื่อป้องกันรอยขีดข่วน และควรสวมถุงมือที่แห้งและสะอาดในการทำงาน
- 1.3.14 ให้เก็บแผ่นเหล็กไว้ในสถานที่ปราศจากความเปียกชื้น และสิ่งสกปรกประเภทเปื้อนต่างๆ และการกองเก็บไม่ควรนานเกินกว่า 7 วัน
- 1.3.15 การตัดแผ่นเหล็ก ให้กระทำในแนวที่น้ำ และให้ทำการปิดผุ่นและเศษเหล็กออกจากพื้นผิวของแผ่นเหล็กทันทีภายหลังการตัด เครื่องมือที่ใช้ตัดแผ่นต้องเป็นอุปกรณ์ประเภท ที่มีใบตัดเป็นโลหะ และไม่ทำให้เกิดความเสียหายต่อผิวเคลือบและรอยตัดของแผ่นเหล็ก

1.4 การรับประกัน

ผู้รับจ้างต้องจัดหาหนังสือการยินยอมการรับประกันการติดตั้งเป็นระยะเวลาย่างน้อย 5 ปี และคณะกรรมการตรวจรับพัสดุอาจร้องขอหนังสือรับรองคุณภาพของแผ่นเหล็กจากผู้รับจ้าง โดยอ้างอิงผลิตภัณฑ์ที่ผู้รับจ้างสั่งซื้อจากผู้ผลิตเหล็ก โดยรับประกันคุณภาพสินค้า 20 ปี สำหรับแผ่นเหล็กมุงหลังคา (METAL SHEET ROOFING) และแผ่นเหล็กมุงผนังระบายอากาศ (METAL LOUVER) ประเภทไม่เคลือบสี หรืออลูซิงค์ (ALUZINC) หรือซิงค์ (ZINC) และ 25 ปีสำหรับแผ่นเหล็กมุงหลังคา (METAL SHEET ROOFING) และแผ่นเหล็กมุงผนังระบายอากาศ (METAL LOUVER) ประเภทเคลือบสี หรือเทียบเท่า



[Signature]

บทที่ 2
งานบานเกล็ดเหล็กระบบบายอากาศเคลือบสี
(METAL LOUVER)

2.1 ขอบเขตของงาน

บานเกล็ดเหล็กระบบบายอากาศ (METAL LOUVER) ได้ระบุไว้ในแบบแปลนทั้งหมด ผู้รับจ้างต้องจัดเตรียมแบบที่ใช้ประกอบการปรับปรุงพื้นที่ (SHOP DRAWINGS) ซึ่งแสดงถึงรายละเอียดการติดตั้ง (INSTALLATION) การยึด (FIXING) การป้องกันการรั่วของน้ำ (WATERTIGHT) ค่าความคลาดเคลื่อน (TOLERANCE) และแสดงระยะต่างๆ โดยละเอียด ตลอดจนรายการคำนวนความแข็งแรง และตัวอย่างวัสดุที่ถูกต้องตามรายละเอียดวัสดุ เพื่อขออนุมัติและตรวจสอบตามความต้องการของคณะกรรมการตรวจรับพัสดุก่อนทำการติดตั้ง และดำเนินการติดตั้งแผ่นเหล็กกรุผนังและแผ่นเหล็กมุงหลังคา จนแล้วเสร็จให้เป็นไปตามที่ระบุไว้ในแบบรูป และรายการประกอบแบบนี้

2.2 วัสดุ

- 2.2.1 วัสดุและอุปกรณ์ที่นำมาใช้ยังสถานที่ดังกล่าว จะต้องอยู่ในสภาพเรียบร้อย มีเศษส่วนมาก่อน มีเครื่องหมายแสดงบริษัทผู้ผลิต เช่น BLUESCOPE LYSAGHT, SCG, SP GROUP, LUCKY, TSS หรือเทียบเท่า แผ่นเหล็กกรุผนังจะต้องมีรูปร่างขนาดตามที่ระบุในแบบ ถ้าไม่ระบุในแบบให้ใช้ดังนี้
- 2.2.2 วัสดุต้องเป็นแผ่นเหล็กเคลือบผสมระหว่าง อลูมิเนียม 55% สังกะสี 45% ผลิตจากแผ่นเหล็กกล้าแรงดึงสูง G550 ซึ่งมีค่า YIELD STRENGTIT ไม่ต่ำกว่า 5500 kg/cm² ซึ่งจะต้องมีปริมาณของสารชั้นเคลือบบนแผ่นเหล็กทั้งสองด้านรวมกันไม่น้อยกว่า 150 กรัม/ตารางเมตร (AZ 150) และมีความแข็งแรง ณ จุดคราก (MINIMUM YIELD STRENGTH) ไม่น้อยกว่า 550 Mpa และให้เป็นไปตามมาตรฐาน AS 1397-G550-AZ150 หรือ ASTM A 792 และอบสี ตามมาตรฐานการเคลือบสี AS/NZ S 2728:1997 หรือเคลือบสีชุบเพอร์โพลีเอสเตอร์เรซิ่น (KPN-JIS) ตามมาตรฐาน มอก. 2131-2545 และ JISG-3312 โดยมีความหนาของแผ่นเหล็กที่ยังไม่รวมชั้นเคลือบ (BMT-BASE METAL THICKNESS) ไม่น้อยกว่า 0.42 มม. หรือมีความหนาเมื่อรวมชั้นเคลือบแล้ว (TCT-TOTAL COATED THICKNESS) ไม่น้อยกว่า 0.47 มม. และเมื่อรวมชั้นเคลือบสีแล้วไม่น้อยกว่า 0.50 มม.
- 2.2.3 แผ่นเหล็กกรุผนัง ต้องเป็นแผ่นเดียวยาวตลอดความยาวของผนัง สันลอนสูงตั้งแต่ 28-53 มม. การยึดโดยใช้สกรูยึดแผ่นเหล็ก

2.3 การติดตั้ง

- 2.3.1 ผู้รับจ้างจะต้องจัดหาช่างฝีมือที่ดี มีความชำนาญในการติดตั้งตามหลักวิชาที่ถูก morale ให้เป็นไปตามแบบ (SHOP DRAWINGS) ทั้งนี้การติดตั้งอุปกรณ์ที่เกี่ยวข้องกับงานหลังคาและผนัง ต้อง



ถูกต้องสมบูรณ์ตามกรมวิธี และคำแนะนำของบริษัทผู้ผลิตแผ่นเหล็กมุงหลังคา และได้รับอนุมัติ ความเห็นชอบจากคณะกรรมการตรวจรับพัสดุก่อนการติดตั้ง นอกจากนี้ให้ปฏิบัติตามข้อแนะนำ ต่อไปนี้

- 2.3.2 ผู้รับจ้างจะต้องกำหนดคราดับและจุดอ้างอิงทั้งแนวระนาบและแนวตั้งทั้งของโครงสร้างและบาน เกล็ดเหล็กระบายน้ำอากาศ (METAL LOUVER) ให้เท่ากันตลอดความยาวของอาคาร
- 2.3.3 กรณีนำแผ่นเหล็กม้วนมาติดที่สถานที่ดังกล่าว เหล็กที่นำมาติดต้องอยู่ในทิศท่อเรียบร้อย และมี เครื่องหมายแสดงถึงบริษัทผู้ผลิต วัน-เดือน-ปีที่ผลิต ข้อมูลเฉพาะของวัสดุที่ตรงตามกำหนดไว้ ซึ่ง แสดงให้เห็นชัดเจนทั้งทิศท่อและผิวด้านล่างของแผ่นเหล็กและ เหล็กที่จะนำมาติดจะต้องเป็น เหล็กที่ถูกผลิตขึ้นในช่วงเวลาเดียวกันเพื่อป้องกันปัญหาของสีผิวที่แตกต่างกัน ซึ่งถือเป็นความ รับผิดชอบของผู้รับจ้างโดยตรง ที่สีผิวจะต้องสม่ำเสมอเมื่อกันทั้งอาคาร
- 2.3.4 กรณีที่แผ่นเหล็กติดล่อนมาแล้ว ต้องมีการจัดวางและมีการกองเก็บที่ดีมีสิ่งปกคลุมเพื่อป้องกัน ความเปียกชื้นและสิ่งสกปรกต่างๆ
- 2.3.5 ห้ามมิให้ลากหรือเลื่อนแผ่นเหล็กกับผิวชุกระ หรือระหว่างแผ่นด้วยกันเองเพื่อป้องกันรอยขีด ข่วน และควรสวมถุงมือที่แห้งและสะอาดในการทำงาน
- 2.3.6 ให้เก็บแผ่นเหล็กไว้ในสถานที่ปราศจากการเปียกชื้น และสิ่งสกปรกประจำเปื้อนต่างๆ และการ กองเก็บไม่ควรนานเกินกว่า 7 วัน
- 2.3.7 การตัดแผ่นเหล็ก ให้กระทำในแนวพื้นราบ และให้ทำการปัดฝุ่นและเศษเหล็กออกจากพื้นผิวของ แผ่นเหล็กทันทีภายหลังการตัด เครื่องมือที่ใช้ตัดแผ่นต้องเป็นอุปกรณ์ประเภท ที่มีใบตัดเป็นโลหะ และไม่ทำให้เกิดความเสียหายต่อผิวเคลือบและรอยตัดของแผ่นเหล็ก
- 2.3.8 การเชื่อมต่อแผ่นให้ใช้สกรูหรือยึดด้วย RIVET แบบอุฐมิเนียม หรือใช้การซิลิโคน (SILICONE SEALANT) ประเภท NEUTRAL SILICONE โดยผู้ติดตั้งต้องส่งแบบแสดงรายละเอียดเพื่ออนุมัติ ก่อนติดตั้ง

2.4 การรับประกัน

ผู้รับจ้างต้องจัดหาหนังสือการยินยอมการรับประกันการติดตั้งเป็นระยะเวลายาวนานอย่างน้อย 5 ปี และ คณะกรรมการตรวจรับพัสดุอาจร้องขอหนังสือรับรองคุณภาพของแผ่นเหล็กจากผู้รับจ้าง โดยอ้างอิง ผลิตภัณฑ์ที่ผู้รับจ้างสั่งซื้อจากผู้ผลิตเหล็ก โดยรับประกันคุณภาพสินค้า 20 ปี สำหรับบานเกล็ดเหล็ก ระบายน้ำอากาศ (METAL LOUVER) ประเภทไม่เคลือบสี หรืออลูซิงค์ (ALUZINC) หรือซิงค์ (ZINC) และ 25 ปีสำหรับบานเกล็ดเหล็กระบายน้ำอากาศ (METAL LOUVER) ประเภทเคลือบสี หรือเทียบเท่า



**บทที่ 3
งานพื้น
FLOOR FINISHING**

3.1 ขอบเขตทั่วไป

- 3.1.1 งานที่ต้องทำ ได้แก่ งานโครงสร้างพื้นและงานปูผิวพื้นและงานที่เกี่ยวข้อง เพื่อให้ได้พื้นอาคาร สำเร็จเรียบร้อยตามแบบและรายการ สำหรับรายละเอียดของงานโครงสร้างพื้นให้ดูในรายละเอียดประกอบแบบวิศวกรรมโครงสร้าง
- 3.1.2 ผู้รับจ้างต้องจัดส่งตัวอย่างวัสดุที่จะใช้ปูผิวให้คณะกรรมการตรวจสอบพัสดุตรวจสอบหรือคัดเลือกตัวอย่างก่อนใช้งาน ไม่น้อยกว่า 15 วัน ตัวอย่างทุกชิ้นต้องมีแผ่นป้ายแสดงรายละเอียดวัสดุ ผู้ผลิตและตำแหน่งที่จะใช้งาน
- 3.1.3 การทำงานพื้นผิวใดที่ไม่ได้ผ่านการตรวจสอบตัวอย่างวัสดุ หรือยังไม่ได้รับอนุมัติจากคณะกรรมการตรวจสอบพัสดุ คณะกรรมการตรวจสอบพัสดุมีสิทธิ์สั่งให้รื้อกลับออกได้ โดยผู้รับจ้าง จะต้องรับผิดชอบในค่าใช้จ่ายส่วนนี้

3.2 งานพื้นและผนังกระเบื้องเคลือบ (CERAMIC TILE)

3.2.1 ขอบเขตของงาน

ผู้รับจ้างจะต้องจัดเตรียมทำแบบ SHOP DRAWINGS รายละเอียดต่างๆ ในการติดตั้งตามแบบ และวัตถุประสงค์ของคณะกรรมการตรวจสอบพัสดุ การปูกระเบื้องเคลือบให้ใช้การซีเมนต์ (DRY SET MORTAR) และการยาแนวให้ใช้การยาแนว (DRY SET GROUT) ตราจะระเข้ ตราตุ๊กแก ตราเสือคู่ หรือเทียนเท่า และในการใช้งานให้ปฏิบัติ ให้ถูกต้องตามกรรมวิธีของบริษัทผู้ผลิต

3.2.2 วัสดุ

วัสดุที่นำมาใช้งานต้องเป็นวัสดุใหม่ได้มาตรฐานของผู้ผลิต ปราศจากรอยร้าวหรือดำเนินได้ ชนิดขนาดความหนา ลวดลาย สี และแบบตามที่ผู้ออกแบบกำหนดให้แผ่นกระเบื้องเคลือบต้องมี ส่วนประกอบของดินเหนียว ดินขาว หรือหินฟินม้า (FELDSPAR) และทรายในอัตราส่วนซึ่ง ควบคุมน้ำหนัก และปริมาณโดยบริษัทผู้ผลิต นอกจากระบุไว้เป็นอย่างอื่นแล้ว กระเบื้องที่จะ นำมาใช้งานต้องผลิตโดยบริษัท

COTTO ของบริษัท เซรามิคอุตสาหกรรมไทย จำกัด

RCI ของบริษัท โรแยลซีรามิคอุตสาหกรรม จำกัด

DURAGRES ของบริษัท สมโภเศอุตสาหกรรม จำกัด

หรือคุณภาพเทียบเท่า ทั้งนี้กระเบื้องเคลือบทุกชนิดต้องได้รับอนุมัติตามความต้องการจาก คณะกรรมการตรวจสอบพัสดุก่อนนำไปใช้งาน



3.2.2.1 กระเบื้องเคลือบปูพื้นภายในอาคาร นอกจากระบุไว้เป็นอย่างอื่น กระเบื้องแต่ละแผ่นต้องมีคุณสมบัติดังนี้

- 1) แผ่นกระเบื้อง ต้องมีการรับน้ำหนักได้อย่างน้อย 500 กก./ตร.ซม.
- 2) ผ่านการเผาด้วยอุณหภูมิอย่างน้อย 1,180 องศาเซลเซียส
- 3) กระเบื้องที่ใช้ปูพื้นในห้องน้ำ และพื้นที่มีความชื้นสูง เป็นกระเบื้องที่มีผิวขันทนท์ต่อความลื่นและต้องไม่ลื่น (NON-SLIP) และอัตราการดูดซึมน้ำน้อยมาก หรือมีอัตราการดูดซึมน้ำน้อยกว่า 1% แต่ไม่จำเป็นจะต้องเป็นชนิดเนื้อดีเยิกันทั้งแผ่น (HOMOGENOUS)

3.2.2.2 กระเบื้องเคลือบปูผนังภายในอาคาร

- 1) ต้องผ่านการเผาด้วยอุณหภูมิอย่างน้อย 1,120 องศาเซลเซียส
- 2) กระเบื้องใช้ปูผนังในห้องน้ำและพื้นที่มีความชื้นสูงต้องเป็นกระเบื้องที่มีผิวขันทนท์ต่อการลื่นหรือไม่ลื่น มีอัตราการดูดซึมน้ำน้อยมาก (น้อยกว่า 1%) แต่ไม่จำเป็นจะต้องเป็นชนิดเนื้อดีเยิกันทั้งแผ่น (HOMOGENOUS)

3.2.2.3 กาวซีเมนต์ (MORTAR)

- 1) สำหรับงานปูกระเบื้องเซรามิกพื้นและผนังทั่วไป นอกจากระบุไว้เป็นอย่างอื่น ให้ใช้ กาวซีเมนต์สำเร็จรูป ตราจระเข้เขียว DRY SET MORTAR (GREEN CROCODILE) หรือตราตุ๊กแก หรือเทียบเท่า
- 2) สำหรับงานปูกระเบื้องเซรามิกพื้นและผนังที่มีขนาดใหญ่ บุหินอ่อน ปูแกรนิต ให้ใช้ กาวซีเมนต์ประจำเงิน MEDIUM BED PORTLAND CEMENT MORTAR (SILVER CROCODILE) หรือเทียบเท่า

3.2.2.4 การยาแนว (DRY SET GROUT)

นอกจากระบุไว้เป็นอย่างอื่น ถ้ากระเบื้องเว้นร่องไม่เกิน 3 มม. ให้ใช้กาวยาแนวประจำเงิน (SILVER CROCODILE GROUT) ตราตุ๊กแก ตราเสือคู่ หรือเทียบเท่า ซึ่งเป็นกาวยาแนวชนิดธรรมดานีโอลล์สีเหลืองดำสำหรับกระเบื้องที่ต้องการเว้นร่องเกิน 3 มม. ขึ้นไป ให้ใช้ กาวยาแนวประจำทอง (GOLD CROCODILE GROUT) ตราตุ๊กแก ตราเสือคู่ หรือเทียบเท่า ซึ่งเป็นกาวยาแนวชนิดพิเศษเนื้อยานบ ที่ช่วยในการยึดเกาะได้ดีกว่าและไม่เกิดการแตกร้าว

3.2.2.5 การปูกระเบื้องแบบธรรมชาติ (ปูน ทราย)

- 1) ใช้ปูนซีเมนต์ผสมซึ่งมีคุณสมบัติครบถ้วนตามมาตรฐานผลิตภัณฑ์อุตสาหกรรมไทย มอก. 80-2517 เช่น ปูนซีเมนต์ตราเสือของบริษัท ปูนซีเมนต์ไทย จำกัด หรือตราสูญแท้ ของบริษัท ชลประทานซีเมนต์ จำกัด หรือตรา ranquin thery ของบริษัท ปูนซีเมนต์ทันครุสูล จำกัด หรือเทียบเท่า ต้องเป็นปูนใหม่ไม่ร่วนตัวจับเป็นก้อนแข็ง
- 2) ซีเมนต์ขาว (WHITE CEMENT) ของบริษัท ปูนซีเมนต์ไทย จำกัด หรือเทียบเท่า



- 3) ปูนขาว (LIME) เป็นปูนขาวประเภท HYDRATED LIME โดยมีส่วนผสมโดยรวมของ UNHYDRATED CALCIUM OXIDE (CaO) และ MAGNESIUM OXIDE (MgO) ไม่เกินกว่า 8% โดยน้ำหนัก
- 4) ทราย สำหรับผสมซีเมนต์ในการปรับและเตรียมพื้นผิว ใช้มาตรฐานทรายน้ำจืดสะอาดปราศจากสิ่งเจือปนในปริมาณที่จะทำปูนฉาบเสียความแข็งแรง มีขนาดคละกัน ดังต่อไปนี้

| เบอร์ตระแกรงมาตรฐาน | เปอร์เซ็นต์ผ่านโดยน้ำหนัก |
|---------------------|---------------------------|
| 8 | 100 |
| 16 | 60-90 |
| 30 | 35-70 |
| 50 | 10-30 |
| 100 | 0-5 |

3.3 การติดตั้ง

ผู้รับจ้างจะต้องจัดหาช่างฝีมือดี มีความชำนาญในการปู โดยปูตามแนวราบ แนวตั้งและแนวนอน จะต้องได้จากแนวระดับเท่ากันสม่ำเสมอ หรือลวดลายตามที่ผู้ออกแบบกำหนดให้ ด้วยความประณีตเรียบร้อย ทั้งนี้ จะมีความคลาดเคลื่อนได้ไม่เกิน 1.5 มม.

การปูกระเบื้องแบบ (ปูน, ทราย) ควรนำกระเบื้องที่ใช้ปูไปแข็งให้อิ่มตัวประมาณ 10-15 นาที เพื่อมิให้กระเบื้องดูดซึมน้ำจากปูนซีเมนต์ขาว ซึ่งจะช่วยป้องกันปัญหาการหลุดล่อน ทั้งนี้ต้องปฏิบัติตามกรรมวิธีของบริษัทผู้ผลิตกระเบื้อง

3.3.1 การเตรียมพื้นผิว และการติดตั้ง โดยใช้กาวซีเมนต์ (DRY SET MORTAR)

- 1) ปรับพื้น ผนังให้เรียบร้อย และได้ระดับที่ต้องการ ทำความสะอาดพื้นและผนังแล้วทิ้งไว้ให้แห้ง ปราศจากคราบน้ำมัน ฝุ่น การกรด ด่าง และสิ่งสกปรกต่างๆ
- 2) ผสมกากับน้ำ อัตราส่วนกากาให้ปฏิบัติตามข้อบังคับของบริษัทผู้ผลิตอย่างเคร่งครัด
- 3) ใช้เกรียง หรือฉบับกาวซีเมนต์แล้วขูดให้เป็นรอยทางบนพื้นที่ ที่ระบุ
- 4) กดกระเบื้องลงบนรอยทางที่ทำไว้ให้แน่นภายในเวลาที่กำหนดของการแต่ละชนิด เสร็จแล้ว แต่งแนวกระเบื้องและวัดระดับ
- 5) ห้ามเคลื่อนย้ายกระเบื้อง หรือปรับแต่งแนว จัดระดับ หลังจากติดตั้งแล้ว 10-15 นาที
- 6) ห้ามผสมกาวใหม่กับส่วนผสมเก่าที่ใช้แล้วเป็นอันขาด

3.3.2 การเตรียมพื้นผิวแบบธรรมชาติ (ปูนทราย)

การเตรียมพื้นผิวคอนกรีตที่จะปูกระเบื้อง จะต้องปรับระดับพื้นเพื่อให้ได้ระดับสม่ำเสมอ หรือ เอียงลาดตามแบบที่กำหนดให้ และต้องทำพื้นให้ขุ่นร่องก่อนแล้วจึงทำการสะอาดให้เรียบร้อย ก่อนที่จะเทปูนทรายรองรับ กระเบื้องจะต้องกดน้ำให้คอนกรีตอิ่มตัวเสียก่อน การเทปูนทราย



รองรับพื้นที่ต้องใช้ปูนทรายที่ไม่เหลวจนเกินไป การเทบุนทรายรองรับพื้น ต้องเทไม่มากเกินที่จะปูกระเบื้องได้ทันภายใน 1 ชั่วโมง การปูต้องได้แนวได้ระดับกับอาคารระยะสัมภานโดยตลอด รวมทั้งต้องกดกระเบื้องให้ติดแน่นกับปูนทรายรองรับพื้น เมื่อปูเรียบร้อยแล้วจะต้องอุดรอยต่างๆ ด้วยปูนซีเมนต์ขาวหรือสี สีง้อออกแบบจะเป็นผู้กำหนด การอุดต้องให้แน่นจริงๆ

3.3.3 การเตรียมกระเบื้อง

จะต้องตรวจสอบคุณภาพเบื้องมาจากการลายและรุ่นเดียวกัน ตรวจสอบสีและลายให้ถูกต้องสำหรับกระเบื้องที่มีลวดลายเป็นลายชุดต่างๆ ก่อนนำไปปู

3.3.4 การตัดแต่งกระเบื้อง

การตัดแต่งกระเบื้องในแนวตรง แนวโค้ง กระเบื้องที่ตัดต้องไม่บิดเบี้ยว แตกบิ่น ต้องมีขนาดตามความต้องการ โดยใช้เครื่องมือในการตัดกระเบื้องที่ได้มาตรฐาน และต้องตกแต่งขอบกระเบื้องให้เรียบร้อยก่อนนำกระเบื้องไปปู

3.3.5 การเจาะกระเบื้อง

การเจาะกระเบื้องเพื่อใส่อุปกรณ์ต่างๆ รอยเจาะต้องมีขนาดตามความต้องการ และไม่บิดเบี้ยว แตกบิ่น ต้องตกแต่งรอยเจาะให้เรียบร้อยก่อนนำกระเบื้องไปปู

3.3.6 การเจียรขอบกระเบื้อง

การเจียรขอบตรง และขอบเอียง หลังจากการเจียรกระเบื้องขอบต้องเรียบตรง และได้ขนาดที่ถูกต้อง ไม่แตกบิ่น ขอบกระเบื้องด้านในให้ได้มุมรับกัน เพื่อความสวยงามในการเข้ามุมก่อนนำกระเบื้องไปปู

3.3.7 แนวขยายตัว (CONTROL JOINT)

การปูกระเบื้องชนิดสำหรับงานภายใน ให้มี CONTROL JOINT ทุกรายห่างกันประมาณ 4-6 ม.

การปูกระเบื้องห่างสำหรับงานภายนอก ให้มี CONTROL JOINT ทุกรายห่างกันประมาณ 6-10 ม.

การปูกระเบื้องชิดสำหรับงานภายนอก ให้มี CONTROL JOINT ทุกรายห่างประมาณ 2-3 ม.

การปูกระเบื้องห่างสำหรับงานภายนอก ให้มี CONTROL JOINT ทุกรายห่างประมาณ 4-5 ม.

ตำแหน่งของ CONTROL JOINT ควรอยู่ในแนวโครงสร้าง เช่น แนวคาน เสา เป็นต้น

3.3.8 การยาแนว

การยาแนว ขนาดความกว้างต้องให้ได้ขนาดเดียวกันโดยไม่เกิน 3 มม. และสม่ำเสมอ กันตลอดแนว มีความประณีตเรียบร้อย

3.3.9 การปูกระเบื้อง

- 1) ทำการหาแนวกระเบื้อง กำหนดจำนวนแผ่น และเศษแผ่นตามความเห็นชอบของผู้ควบคุมงาน แนวกระเบื้องทั่วไปให้ห่างกันประมาณ 2 มม. หรือตามที่ระบุไว้ในแบบ
- 2) ทำความสะอาดผิวปูนทรายรองพื้นให้สะอาด ปราศจากคราบไขมัน และเศษบุนทรายหรือสิ่งสกปรกอื่นใด แล้วพรมน้ำให้เปียกโดยทั่วทั้งพื้นเริ่มปูกระเบื้องตามแนวที่แบ่งไว้ โดยใช้กาวซีเมนต์เป็นตัวยึด



- 3) จัดแต่งแนวให้ตรงกันทุกด้านทั้งพื้นและผนัง การเข้ามุงกระเบื้องต้องใช้วิธีเจียรขอบ 45 องศาประกอบเข้ามุงเว้นแต่จะระบุไว้เป็นอย่างอื่น
- 4) กดเคาะแผ่นกระเบื้องให้แน่นไม่เป็นโพรง ในกรณีที่เป็นโพรงจะต้องรื้อออกและทำการบูรณะ
- 5) ขอบมุงกระเบื้องโดยทั่วไป ให้ใช้เส้น PVC สำเร็จรูปติดตั้งตามลักษณะของแต่ละมุนส่วนสี เป็นไปตามที่ระบุ
- 6) ไม่อนุญาตให้ปูกระเบื้องทับขอบวงกบใดๆ ทุกรณี
- 7) หลังจากปูกระเบื้องแล้วเสร็จ ทึ้งให้กระเบื้องแห้งแข็งตัวโดยไม่ถูกกระทบกระเทือนเป็น ระยะเวลา อย่างน้อย 2 วัน ยาแนวรออยต่อด้วยการซีเมนต์สำหรับยาแนวโดยเฉพาะ โดยใช้สี ตามที่กำหนดให้
- 8) ผิวกระเบื้องทั้งหมดเมื่อปูเสร็จเรียบร้อยแล้วจะต้องได้ดีง ได้แน่ ได้ระดับ เรียบสม่ำเสมอ ความไม่เรียบร้อยใดๆ ที่เกิดขึ้นตามความเห็นของคณะกรรมการตรวจสอบพัสดุ ผู้รับจ้าง จะต้องดำเนินการแก้ไขโดยเป็นค่าใช้จ่ายของผู้รับจ้างทั้งหมด
- 9) ทึ้งไว้จนปูยาแนวแห้งหมดๆ จึงเริ่มเช็ดทำความสะอาดราบน้ำปูนที่ติดอยู่บนแผ่น กระเบื้องออกให้เรียบร้อย
- 10) ทำความสะอาดผิวกระเบื้อง แล้วลง Wax ขัดให้ทั่วอย่างน้อย 1 ครั้ง

3.4 การทำความสะอาด

ผู้รับจ้างจะต้องทำความสะอาดให้เรียบร้อยทุกแห่งหลังจากการติดตั้ง ผิวของกระเบื้องต้องปราศจากรอย ร้าว แตกบิน หลุดล่อน หากเกิดความเสียหายดังกล่าว จะต้องแก้ไขหรือเปลี่ยนแปลงให้ใหม่โดยไม่คิด มูลค่าใดๆ ทั้งสิ้น ก่อนขออนุมัติการตรวจสอบจากคณะกรรมการตรวจสอบพัสดุ ส่วนของงานทำความสะอาด สะอาดครบถ้วนต่างๆ ให้ปฏิบัติตามนี้

| | |
|---------------------------------|---|
| 3.4.1 คราบหินปู หรือ ชีเมนต์ | ให้ใช้น้ำยาทำความสะอาดชนิดมีกรดผสม (ACID) |
| 3.4.2 คราบสนิมโลหะ | ให้ใช้เกลือผสม หรือน้ำส้มสายชู (SULPHURIC ACID) |
| 3.4.3 คราบหมึก | ให้ใช้ (HYDROCHLORIC ACID) |
| 3.4.4 คราบเบียร์ เหล้า ไวน์ | ให้ใช้ (HYDROCHLORIC ACID) |
| 3.4.5 ไอศกรีม | ให้ใช้ (HYDROCHLORIC ACID) |
| 3.4.6 คราบไขมันพื้น หรือสัตว์ | ให้ใช้น้ำยาทำความสะอาดชนิดมีด่างผสม (ALKALI) |
| 3.4.7 คราบกาแฟ บุหรี่ | ใช้โซดาไฟ (CAUSTIC SODA) หรือโซเดียม |
| 3.4.8 คราบเบียร์ เหล้า ไวน์ | ใช้ไฮดรอกไซด์ (SODIUM HYDROXIED) |
| 3.4.9 ไอศกรีม | ใช้ไฮดรอกไซด์ (SODIUM HYDROXIED) |
| 3.4.10 คราบน้ำมันจากเครื่องจักร | ให้ใช้ตัวทำลาย (SOLVENT) เช่น น้ำมันสน ทินเนอร์ |
| 3.4.11 คราบหมึก ยาง สี | ให้ใช้แอลกอฮอล์ อะซีโตน ฯลฯ (TURPENTINE) |
| 3.4.12 คราบบุหรี่ | ให้ใช้ (THINNER, ACETONE) |



บทที่ 4
งานฝ้าเพดาน
CEILING

4.1 ขอบเขตทั่วไป

- 4.1.1 ผู้รับจ้างจะต้องจัดหาวัสดุ แรงงานและอุปกรณ์ที่จำเป็นการทำฝ้าเพดาน ตามระบุในแบบรูป และรายการ ติดตั้งตามคำแนะนำของบริษัทผู้ผลิตทุกประการ
- 4.1.2 งานติดตั้งฝ้าเพดานทั้งหมดนี้ ผู้รับจ้างจะต้องตรวจสอบแบบงานระบบต่างๆ ทุกระบบที่ต้องติดตั้ง เกี่ยวข้องกับงานฝ้าเพดานให้ละเอียดรอบคอบ เพื่อการเตรียมการประสานงานและการเตรียมโครงสร้างสำหรับการยึดโครงฝ้าเพดานต่างๆ เป็นไปโดยราบรื่นและเรียบร้อยทุกระบบงาน สำหรับความสูงของฝ้าเพดาน ให้ถือตามระดับที่กำหนดในแบบ
- 4.1.3 ผู้รับจ้างต้องจัดส่งตัวอย่างวัสดุที่จะใช้ให้คณะกรรมการตรวจสอบพัสดุตรวจสอบ หรือคัดเลือกตัวอย่างก่อนใช้งาน ไม่น้อยกว่า 30 วัน ตัวอย่างทุกชิ้นต้องมีแผ่นป้ายแสดงรายละเอียดวัสดุ ผู้ผลิตและตำแหน่งที่จะใช้งาน
- 4.1.4 การทำงานผนังใดที่ไม่ได้ผ่านการตรวจสอบตัวอย่างวัสดุ หรือยังไม่ได้รับอนุมัติจากผู้ควบคุมงาน ผู้ควบคุมงานมีสิทธิ์สั่งให้รื้อถอนออกได้ โดยผู้รับจ้างจะต้องรับผิดชอบในค่าใช้จ่ายส่วนนี้

4.2 งานฝ้าเพดานยิปซัมบอร์ด (GYPSUM BOARD CEILING)**4.2.1 ขอบเขตของงาน**

- 4.2.1.1 ผู้รับจ้างจะต้องจัดหาวัสดุ อุปกรณ์ แรงงาน และเครื่องมือต่างๆ เพื่อทำการติดตั้งฝ้าเพดานภายในอาคาร ตามแบบแปลน และรายการประกอบแบบให้เสร็จสมบูรณ์ เรียบร้อย
- 4.2.1.2 งานติดตั้งเพดานทั้งหมดนี้ ผู้รับจ้างจะต้องตรวจสอบแบบงานระบบทุกระบบ ที่ต้องติดตั้งเกี่ยวกับงานฝ้าเพดาน ให้ละเอียดและรอบคอบ เพื่อเตรียมโครงสร้างสำหรับการยึดโครงสร้างฝ้าเพดานต่างๆ เป็นไปโดยราบรื่น และเรียบร้อยทุกๆ ระบบงาน สำหรับความสูงของฝ้าเพดานให้ถือตามที่กำหนดในแบบฝ้าเพดาน โดยให้ผู้รับจ้างจัดทำซ่อง เปิดขนาดและจำนวนตามความเหมาะสม ซึ่งกำหนดให้ขณะทำการปรับปรุงพื้นที่ โดยค่าใช้จ่ายเป็นภาระของผู้รับจ้างตามรายละเอียดที่ระบุไว้ในแบบรูปรายการ และถ้าแบบรูปรายการไม่ระบุให้ดำเนินการดังนี้
 - 1) ซ่องเข้าตรวจ ฝ้าเพดานส่วนใดที่มีซ่องว่างกว้างพอที่คนจะเข้าไปได้ ต้องจัดทำซ่องฝ้าเพดานให้ปิดเปิดได้อย่างน้อย 1 แห่ง โดยมีขนาดที่เหมาะสม ติดบานพับมือจับ และกลอน ส่วนตำแหน่งให้ถือตามที่กำหนดไว้ หรือที่คณะกรรมการตรวจสอบพัสดุ กำหนดให้ขณะทำการปรับปรุงพื้นที่ ทั้งนี้ยกเว้นฝ้าเพดานชนิดที่ถอดเข้าออกได้อยู่แล้ว
 - 2) เพดานที่มีท่อต่างๆ ซ่อนอยู่ภายใต้ ให้มีซ่องเข้าตรวจเช่นเดียวกับข้อ 1) แต่ถ้าไม่มีซ่องว่างกว้างพอให้คนเข้าตรวจได้ ให้ยึดแผ่นฝ้าเพดานด้วยตะปูลเกลียวเพื่อสามารถ



ถอดฝ้าเพดานตรวจสอบท่อเหล่านี้ได้ในภายหลัง ทั้งนี้ให้ปฏิบัติเช่นเดียวกับฝ้าเพดานแผ่นที่ต้องกับรอยต่อหรืออยู่เนื่องท่อเท่านั้น และเมื่อขันยึดด้วยตะปูเกลียวแล้ว รอยต่อจะต้องเรียบสนิทเสมอ กัน หรือจะใช้แผ่นเปิดปิดสำเร็จรูป ซึ่งขอบของแผ่นฝ้าสำเร็จรูปชนิดเปิดปิดได้จะทำการเข้ากรอบแผ่นด้วยเส้น ALUMINIUM ป้องกันการแตกกร้าว บินต่างๆ

- 4.2.1.3 ฝ้าเพดานตามระบุไว้ในแบบแปลนทั้งหมด ผู้รับจ้างจะต้องจัดเตรียมทำแบบ SHOP DRAWINGS รายละเอียดในส่วนต่างๆ ใน การติดตั้งตามแบบและวัสดุประสงค์ของคณะกรรมการตรวจรับพัสดุ เพื่อขออนุมัติและตรวจสอบตามความต้องการของคณะกรรมการตรวจรับพัสดุ

4.2.2 วัสดุ

วัสดุแผ่นฝ้าเพดานที่จะนำไปยังสถานที่ตั้งกล่าว จะต้องอยู่ในสภาพเรียบร้อยจากบริษัทผู้ผลิตโดยมีฉลากแสดงชื่อผู้ผลิตและรุ่นอย่างชัดเจน แผ่นยึปชั่มต้องมีคุณสมบัติถูกต้องตามกำหนดมาตรฐานผลิตภัณฑ์อุตสาหกรรม มอก. 219-2524 หรือมาตรฐานอเมริกา ASTM C36 และมีคุณสมบัติในการป้องกันไฟ กันความร้อน และกันเสียง แผ่นฝ้ายึปชั่มแบ่งเป็น

4.2.2.1 แผ่นฝ้ายึปชั่มธรรมดา (REGULAR BOARD)

ใช้กับงานฝ้าเพดานทั่วไป มีผิวเรียบ สม่ำเสมอ ขนาดมาตรฐาน 1.20×2.40 ม. ความหนา 9 มม. หรือตามระบุในแบบ แบ่งออกเป็น 2 แบบ คือ

- 1) แบบขอบเรียบ / SE (SQUARE EDGE)
- 2) แบบขอบลาด / RE (RECESSED EDGE)

4.2.2.2 แผ่นยึปชั่มกันชื้น (MOISTURE RESISTANT BOARD)

เนื้อยึปชั่มผลิตจากการดาษเหนียวพิเศษผสมแวร์กซ์ และภายใต้มีสารลดการดูดซึมน้ำ ความชื้น (SILICONE) จึงมีคุณสมบัติในการทนความชื้นได้สูง บริเวณที่ใช้ ได้แก่ ฝ้าเพดานภายในห้องน้ำ หรือฝ้าเพดานที่อยู่ภายนอกอาคาร เช่น ฝ้าใต้ชายคา หรือระเบียง เป็นต้น ขนาดแผ่นมาตรฐาน 1.20×2.40 ม. หนา 9 มม. หรือตามระบุในแบบ

- 4.2.2.3 โครงคร่าวฝ้าเพดานขอบเรียบชุบสังกะสี ตราข้าง ของบริษัท สยามอุตสาหกรรมยึปชั่ม จำกัด หรือเทียบเท่า สูงกว่า ได้คุณสมบัติตามมาตรฐาน มอก. 863-2532 และ JIS G 3302-1987 ประกอบด้วย

- 1) โครง C-Line ขนาด $37 \times 14 \times 3$ มม. หนา 0.55 มม. เบอร์ 24 ยาว 4 เมตร
- 2) รางระดับ
- 3) ขอ ป.ปลา
- 4) ข้อต่อร่อง
- 5) ลวดเบอร์ 8
- 6) ขอยืดโครง
- 7) พุกเหล็ก



8) ฉากทิวพุก

9) สปริงปรับระดับตราช้าง หรือ สปริงฝีเสือ CMC

4.2.2.4 ปูนฉาบรอยต่อypชั้ม Easy Plus และ ผ้าเทปปิดรอยต่อตราช้าง ของบริษัท สยาม อุตสาหกรรมยิปชั้ม จำกัด หรือเทียบเท่า สูงกว่า

4.2.2.5 ผู้รับจ้างจะต้องส่งตัวอย่าง พร้อมรายละเอียดในการติดตั้ง เพื่อขออนุมัติจาก คณะกรรมการตรวจรับพัสดุก่อนการติดตั้ง

4.2.3 การติดตั้ง

4.2.3.1 ผ้าpedานยิปชั้มบอร์ดฉาบรอยต่อเรียบ

1) หาระดับรอบห้อง แล้วยึดร่างระดับโดยรอบ

2) ยึดปลายด้านหนึ่งของชุดปรับระดับกับแนวโครงสร้างหลักของอาคารด้วยพุก เหล็กให้แน่น ในกรณีเป็นโครงหลังคาเหล็กให้ยึดกับแนวจันทันหลักของโครงสร้าง เป็นหลัก โดยให้ยึดเป็นตาราง 1.00×1.00 ม.

3) ปลายอีกด้านหนึ่งของชุดปรับระดับยึดกับคร่าววนให้แน่น และให้ได้ระดับตามที่ ต้องการ

4) ยึดโครงคร่าวล่างให้ติดกับคร่าววนด้วยขอยืดโครง ให้ได้แนวตั้งจากกับโครงคร่าว วน โครงคร่าวล่างจะห่างกันทุกรยะ 40 ซม. สำหรับแผ่นยิปชั้มหนา 9 มม. โดย จะเป็นลักษณะตาราง 40×100 ซม. และ 60 ซม. สำหรับแผ่นยิปชั้มหนา 12 มม. โดยจะเป็นลักษณะตาราง 60×100 ซม.

5) ปรับระดับโครงผ้าpedานที่ชุดปรับระดับจนรอบห้อง แล้วจึงนำแผ่นยิปชั้มชนิด ขอบลาดยึดติดเข้ากับคร่าวล่างด้วยสกรู โดยยึดทุกรยะ 30 ซม.

6) ฉาบรอยต่อระหว่างแผ่นยิปชั้มด้วยผ้าเทปและปูนฉาบ

4.2.3.2 วิธีฉาบแผ่นรอยต่อypชั้ม

1) ครั้งที่ 1 (รอยฉาบกว้างประมาณ 6 นิ้ว)

ใช้เกรียงโป้าตักปูนฉาบ ปาดทับรอยต่อ ปิดทับด้วยผ้าเทปตามแนวตั้งกล่าว โดย ให้เก็บกลางเทปอยู่ตรงแนวรอยต่อรีดเทปให้เรียบเป็นเนื้อเดียวกันกับแนวปูนฉาบ

2) ครั้งที่ 2 (รอยฉาบกว้างประมาณ 6 นิ้ว ทับแนวเดิม)

ใช้เกรียงโป้าตักปูนฉาบ ฉาบทับผ้าเทปอีกครั้ง โดยให้เรียบเสมือนพิวน้ำแผ่น ทึ้ง ไว้ประมาณ 2-3 ชั่วโมง

3) ครั้งที่ 3 (รอยฉาบกว้าง 12 นิ้ว)

ใช้สันเกรียงฉาบชุดหน้ารอยต่อให้เรียบฉาบทับแนวฉาบเดิมด้วยเกรียงฉาบทึ้งไว้ ประมาณ 24 ชั่วโมง

4) ใช้กระดาษทรายละเอียดขัดแต่งรอยฉาบให้เรียบร้อย

5)

4.2.4 การทำความสะอาด



ผู้รับจ้างจะต้องทำความสะอาดทุกแห่งหลังจากการติดตั้ง ผิวของวัสดุต้องปราศจากรอยร้าว ด่าง รอยขูดขีดหรือมีตำหนิ และต้องไม่เปรอะเปื้อน หากเกิดความเสียหายดังกล่าวจะต้องแก้ไขหรือเปลี่ยนแปลงให้ใหม่โดยไม่คิดมูลค่าใดๆ ทั้งสิ้นก่อนขออนุมัติการตรวจสอบจากคณะกรรมการ ตรวจสอบพัสดุก่อนส่งมอบงาน



บทที่ 5
งานสีและการทำผิว
PAINTING

5.1 ขอบเขตทั่วไป

- 5.1.1 งานสีและการทำผิว หมายถึง การพ่น การทา การลงชี้ฟิ้ง การทาเชลแล็ก การย้อมสี การทา น้ำมันต่างๆ ตลอดจนงานตกแต่งอื่นๆ ที่มีลักษณะคล้ายคลึงกัน ยกเว้นส่วนที่กำหนดให้เป็นวัสดุ อื่น
- 5.1.2 ผู้รับจ้างจะต้องจัดหาวัสดุ อุปกรณ์ แรงงาน และเครื่องมือต่างๆ เพื่อทำการติดตั้งฝ้าเพดาน ภายในอาคาร ตามแบบแปลน และรายการประกอบแบบให้เสร็จสมบูรณ์เรียบร้อย
- 5.1.3 สีทับหน้าและสีรองพื้นที่ใช้ จะต้องปฏิบัติตามคำแนะนำของบริษัทผู้ผลิตโดยเคร่งครัด หรือให้ ดำเนินการโดยบริษัทผู้ผลิต หรือภายใต้การแนะนำ การตรวจสอบและควบคุมในทุกขั้นตอนของผู้ ชำนาญงานจากบริษัทผู้ผลิต และให้แจ้งปริมาณการใช้ผลิตภัณฑ์ พร้อมทั้งใบรับประกันคุณภาพสี ต่อความเสียหายที่เกิดจากความบกพร่องผลิตภัณฑ์ และการติดตั้ง ไม่ต่ำกว่า 10 ปี
- 5.1.3.1 ซ่างทาสี ต้องเป็นซ่างทาสีที่มีความชำนาญ และห้ามการทาสีขณะที่ฝนตกอากาศชื้นจัด หรือบนพื้นผิวที่ยังไม่แห้งสนิท
- 5.1.3.2 งานทาสีทึ้งหมด จะต้องเรียบร้อยสม่ำเสมอ ไม่มีรอยแปรง รอยหยดสี และข้อบกพร่อง อื่นใด ต้องทำความสะอาดรอยเบื้องสีบนกระจาด พื้น ฯลฯ งานทาสีจะต้องได้รับการ ตรวจตรา และรับความเห็นชอบจากคณะกรรมการตรวจรับพัสดุ
- 5.1.3.3 งานผิวมือ สีที่จะทาต้องทำด้วยความประณีตตามกรรมวิธีการของผลิตภัณฑ์ การผสมสี และเก็บรักษาจะต้องรักภูมิโน้มไว้ในวัสดุอื่นปน หรือชิ้น สีที่ค้างจากการทา จะต้องนำไป ทำลายทันที นอกพื้นที่ดังกล่าว

5.2 งานสี**5.2.1 ขอบเขตของงาน**

- 5.2.1.1 ส่วนที่เป็นโครงสร้างเหล็ก รวมส่วนประกอบทึ้งหมด ภายนอกและภายในที่มองเห็น ด้วยตา รวมทั้งส่วนอื่นๆ ตามที่ระบุไว้ในแบบรายละเอียด หอต่างๆ ที่มองเห็นด้วยตา ประตุหน้าต่าง ช่องแสงสว่างที่มีได้เป็นกระจกทึ้งหมดและมีได้เป็น ALUMINIUM
- 5.2.1.2 พื้นที่ไม่ต้องทาสี โดยทั่วไปสีที่ทาห้องภายนอก และภายใน จะพาดังกำแพงผิวคอนกรีต ผิวห่อโลหะโครงต่างๆ หรือที่กำหนดไว้ในแบบ สำหรับสิ่งที่ไม่ต้องการทาสีนั้น มี ข้อกำหนด ดังนี้
- 1) พื้นผิวคอนกรีตขัดมัน
 - 2) ผิวกระเบื้องที่มีสีในตัว Acoustic Material กระเบื้องมุงหลังคา
 - 3) ผิววัสดุที่ผ่านวิธีกันสนิม



- 4) สแตนเลสสตีล
- 5) ผิวภายในร่องน้ำ
- 6) โคมไฟ
- 7) อุปกรณ์สำเร็จรูป
- 8) ส่วนของอาคาร หรือโครงสร้าง ซึ่งข่อนอยู่ภายใต้ ไม่สามารถมองเห็นได้

5.2.2 วัสดุ

5.2.2.1 สีชนิดทาภายนอกอาคาร หมายถึง สีที่จะทาส่วนภายนอกอาคาร ผลิตภัณฑ์สีประเภท Acrylic Emulsion ให้ใช้ผลิตภัณฑ์ตามรายการต่อไปนี้ หรือ ผลิตภัณฑ์ เทียบเท่า หรือ สูงกว่า

สีรองพื้น : ตามมาตรฐานของแต่ละผู้ผลิต เพื่อการรับประทาน
ระบบสีภายนอกให้ได้ระยะเวลา 10 ปี

สีทับหน้า

| | | |
|-------|---|----------------------------|
| TOA | : | TOA Supershield Titanium |
| JOTUN | : | Jotashield Antifade |
| ICI | : | Dulux Weathershield Ultima |

5.2.2.2 สีชนิดทาภายในอาคาร หมายถึง สีที่จะทาส่วนภายในของอาคารต้องมีคุณสมบัติลักษณะความสะอาดได้ง่าย และสามารถยับยั้งการเติบโตของแบคทีเรียและเชื้อร้าได้ ผลิตภัณฑ์สีประเภท Acrylic Emulsion ให้ใช้ผลิตภัณฑ์ตามรายการต่อไปนี้ หรือ ผลิตภัณฑ์ เทียบเท่า หรือสูงกว่า

สีรองพื้น : ตามมาตรฐานของแต่ละผู้ผลิต เพื่อการรับประทาน
ระบบสีภายในให้ได้ระยะเวลา 10 ปี

สีทับหน้า

| | | |
|-------|---|-----------------------|
| TOA | : | Supershield Duraclean |
| JOTUN | : | Majestic True Beauty |
| ICI | : | Dulux Easycare |

5.2.2.3 สีชนิดทาฝ้าเพดานใช้ทาภายนอกอาคาร ผลิตภัณฑ์สีประเภท Acrylic Emulsion ให้ใช้ ผลิตภัณฑ์ตามรายการต่อไปนี้ หรือ ผลิตภัณฑ์ เทียบเท่า หรือสูงกว่า

สีรองพื้น

| | | |
|-------|---|-----------------------------|
| TOA | : | TOA 4 Seasons Superprimer |
| JOTUN | : | Essence Old Concrete Primer |
| ICI | : | Dulux Supercote Mafix |

สีทับหน้า

| | | |
|-----|---|-----------------------|
| TOA | : | TOA 4 Seasons Ceiling |
|-----|---|-----------------------|



JOTUN : Ceiling Paint

ICI : Dulux Supercote Ceiling

- 5.2.2.4 สีน้ำมันสำหรับงานไม้ (Wood Surface Paint) ผลิตภัณฑ์ให้ใช้ตามรายการต่อไปนี้ หรือ ผลิตภัณฑ์ เทียบเท่า หรือสูงกว่า
สีรองพื้น

TOA : Aluminium Wood Primer G-1601

Beger : Delight (Wood Primer)

ICI : Dulux Aluminium Wood Primer Sealer No. A 519-3697

สีทับหน้า

TOA : Glipton High Gloss Enamel

Beger : Delight Alkali Enamel

ICI : Dulux Gloss Finish

ในกรณีที่ต้องการพื้นผิวเป็น Matt Finish

สีรองพื้น : TOA Aluminium Wood Primer G-1601

สีทับหน้า : TOA Timbershield

- 5.2.2.5 สีน้ำมันอะครีลิก (Acrylic Enamel Paint) สำหรับโครงเหล็กภายนอกและภายในอาคาร ผลิตภัณฑ์ให้ใช้ตามรายการต่อไปนี้ หรือ ผลิตภัณฑ์ เทียบเท่า หรือสูงกว่า
สีรองพื้น

TOA : Red Oxide Primer G1024

JOTUN : Gardex Primer

ICI : Dulux Weathershield S/B Primer A172-3501

สีทับหน้า

TOA : TOA Glipton

JOTUN : Gardex Premium Enamel

ICI : Dulux Gloss Finish

- 5.2.2.6 น้ำยางานเคลือบผนัง ป้องกันคราบตะไคร่และก้นซีด ใช้บริเวณพื้นผิวธรรมชาติ เช่น อิฐชิ้วแนว หินกาบ หินล้าง ทรายล้าง ปูนฉาบผนังและผิวโครงสร้าง หินแกรนิต ฯลฯ ผลิตภัณฑ์ให้ใช้ตามรายการต่อไปนี้ หรือ ผลิตภัณฑ์ เทียบเท่า หรือสูงกว่า

TOA : TOA 100 Water Repellent

Beger : Beger Water Repellent W-006

ICI : Dulux Silicone Water Repellent R221

- 5.2.2.7 สีรองพื้น ให้ใช้ของบริษัทผู้ผลิตเดียวกันกับสีทาทับหน้า ตามกรรมวิธีของบริษัทผู้ผลิตนั้นๆ

5.2.3 การติดตั้ง



N.mw

กาน

กาน

กาน

กาน

Shop Unit Type 4


5.2.3.1 การทาสีสำหรับอาคารคอนกรีต

- 1) การเตรียมพื้นผิว และการรองพื้นปูนฉาบ อิฐ และคอนกรีต การเตรียมพื้นผิวก่อนทาสี จะต้องสะอาด ปราศจากฝุ่น หรือสิ่งสกปรก
- 2) กรณีผิวใหม่ ทึ้งให้พื้นผิวแห้งสนิทประมาณ 4-5 สัปดาห์ แบะขัดผุ่นโดยใช้ผ้าแห้งเนื้อหยาบๆ เช็ด แล้วเช็ดด้วยผ้าชี้นอกรังนึง ก่อนทาสีรองพื้น ต้องให้แน่ใจว่าได้ขัดผุ่นครบไซมัน, คราบปูนจนหมด รองพื้นผิวแห้งสนิทจริงๆ จึงทาด้วยสีรองพื้นคอนกรีต หรือสีรองพื้นชนิดคัลคลาไอล์ด
- 3) กรณีผิวใหม่ ทึ้งให้พื้นผิวแห้งสนิทประมาณ 4-5 สัปดาห์ และขัดผุ่นโดยใช้ผ้าแห้งเนื้อหยาบๆ เช็ด แล้วเช็ดด้วยผ้าชี้นอกรังนึง ก่อนทาสีรองพื้น ต้องให้แน่ใจว่าได้ขัดผุ่นครบไซมัน, คราบปูนจนหมด รองพื้นผิวแห้งสนิทจริงๆ จึงทาด้วยสีรองพื้นคอนกรีต หรือสีรองพื้นชนิดคัลคลาไอล์ด
- 4) ชิ้นงาน GRC จะต้องทาด้วยสารกันน้ำ เช่น COAL Tar Epoxy ทาด้านในหรือด้านตรงข้ามที่จะทาสี ก่อนการติดตั้ง
- 5) รู หรือ รอยแตกบนผิวคอนกรีตที่มีขนาดใหญ่ เกิน 1 mm. ให้ทำการอุดและยาแนว ด้วย TOA Acrylic Sealant และขัดให้มีความหยาบกลมกลืนกับผิวปกติ ก่อนการทาสี
- 6) ผนังหรือฝ้าที่ทำด้วย ยิบชั่มบอร์ด หากมีการฉาบด้วยยิบชั่ม หรือ รอยยาแนวยิบชั่ม ให้ทาด้วยสีรองพื้นปูนเก่า TOA Contact Primer ก่อน 1 รอบ ก่อนการทาสี ปกติ
- 7) สีรองพื้นปูน การทา ทาด้วยแปรง ระยะเวลาแห้ง หรือการทาทับ จำนวน 1 เที่ยว ทึ้งระยะเวลาไว้ 2 ชั่วโมง
- 8) สีพลาสติก การทา ทาด้วยแปรง หรือลูกกลิ้ง การทาทับ จำนวน 2 เที่ยว ทึ้งระยะเวลาไว้ 2 ชั่วโมง

5.2.3.2 การทาสีสำหรับผิวโลหะ

พื้นผิวโลหะ ที่ไม่เคยทาสีมาก่อน

- 1) ขัดคราบน้ำมันด้วยทินเนอร์ หรือน้ำมันกัด
 - 2) ขัดสนิม หรือเศษผงออก ด้วยการขัดกระดาษทราย หรือแปรลงลาด
 - 3) ทำความสะอาดด้วยน้ำยา แล้วล้างให้สะอาดด้วยน้ำ
 - 4) เช็ดด้วยเศษผ้า แล้วทิ้งไว้ให้แห้งสนิท (ไม่ควรเกิน 3 ชั่วโมง)
 - 5) รองพื้นด้วย สีรองพื้นกันสนิมตามที่ระบุในรายการประกอบแบบ จำนวน 2 รอบ
 - 6) ทาทับ ช้าๆ แรกด้วย สีน้ำมัน ตามที่ระบุ ทิ้งไว้ให้แห้ง
 - 7) ทาทับ ช้าๆ ท้ายด้วย สีน้ำมัน ตามที่ระบุ
- พื้นผิวเหล็กซึ่งเคยทาสีมาก่อนแล้ว



- 1) ทำความสะอาด กำจัดคราบน้ำมัน และผุน
- 2) ขัดสีที่ลอกออก หรือสีเสียออกให้หมด
- 3) ขัดสนิมด้วยการขูด หรือขัดด้วยแปร์กลาจั่นหมุด ด้วยวิธีการใดๆ ดังต่อไปนี้
 - 4) Sand Blast ตามมาตรฐาน SB 2.5 หรือ สูงกว่าในงานที่ต้องการ มาตรฐานการทำงานสูง
 - 5) หรือ Wet Blast (Ultra High Pressure Water Jet) ในกรณี ที่ต้องการใช้ Sand Blast ที่มาตรฐานเดียวกัน
 - 6) หรือ Mechanical Tool Cleaning ในกรณีที่สนิมมาก
 - 7) หรือ Hand Tool Cleaning เอพะงานโครงสร้างเหล็กหลังคา
 - 8) หรือ ใช้สีรองพื้นพิเศษ TOA Rustech 1 ชั้น หลังจากทำการขัดถูสนิม ด้วยวิธี Hand Tool Cleaning ซึ่งกรณีนี้ไม่จำเป็นต้องทาสีรองพื้นอีกทับ
 - 9) ทาสีรองพื้น 2 ชั้น ตามรายการสีที่ระบุ ทึ่งไว้ให้แห้ง
 - 10) ทาสีทับหน้า 2 ชั้น ตามรายการสีที่ระบุ

พื้นผิวโลหะที่ไม่มีส่วนผสมของเหล็กอุล米เนียม ในสภาพการใช้ปกติ

 - 1) ทำความสะอาดพื้นผิวด้วยกระดาษทรายกราบแก้วเบอร์ 360 ใช้น้ำมันก้าดเป็นตัวหล่อลื่น
 - 2) แล้วเช็ดออกด้วยน้ำมัน
 - 3) ทำความสะอาดด้วยน้ำยา และล้างให้สะอาดด้วยน้ำ
 - 4) เช็ดด้วยเศษผ้า และทึ่งไว้ให้แห้ง (ไม่เกิน 3 ชั่วโมง)
 - 5) ทาทับด้วยสีรองพื้น Grey Green Chromate หนึ่งครั้ง

พื้นผิวเหล็ก และเหล็กที่เคลือบสังกะสี

 - 1) ขัดด้วยกระดาษทรายเบอร์ 280 หรือ เบอร์ 330
 - 2) เช็ดผุนออกด้วยผ้าชุบน้ำมันก้าด
 - 3) ทำความสะอาดด้วยน้ำยา และล้างให้สะอาดด้วยน้ำ
 - 4) ทาสีทับหน้าได้เลย ไม่ต้องใช้สีรองพื้น

5.2.3.3 สีรองพื้นโลหะกันสนิม

- 1) ทาพื้นผิวโลหะที่มีเหล็กปน หรือโลหะอื่นๆ การทา ใช้แปร์ หรือลูกกลิ้ง หากจะพ่น ให้ผสมด้วยทินเนอร์ 1 ส่วน ต่อสี 8 ส่วนทาทับเว้นระยะ 6 ชั่วโมง
- 2) การเตรียมพื้นผิว พื้นผิวเหล็ก ควรทำความสะอาดด้วยวิธีใช้ทรายก่อน เพื่อขัด สนิมออกให้หมด หรือใช้แปร์กลาจั่นไฟฟ้า ขัดสะอาด หากไม่มีเครื่องมือดังกล่าว อาจ ใช้แปร์กลาจั่นขัดสนิมออกก็ได้ และควรทาสีรองพื้นทันทีที่ทำความสะอาดส่วนที่ต้องการ 6 ชั่วโมง
- 3) วิธีทาใช้แปร์หรือใช้พ่นโดยไม่ต้องผสม ไม่ควรใช้วิธีพ่น การทาทับเว้นระยะห่าง 6 ชั่วโมง

5.2.3.4 น้ำยาทาเคลือบผนังป้องกันคราบตะไคร่และกันซึม

- 1) ใช้สำหรับงานผนังก่ออิฐ, กระเบื้องดินเผา, กระดังงา, ทรายล้าง, หินล้าง และหินกาบ
- 2) การเตรียมพื้นผิว ซ่อมแซมรอยแตกร้าวต่างๆ ปัดฝุ่นเช็ดละอองให้หมด
- 3) วิธีทา ใช้พ่นหรือทา (แปรงหรือลูกกลิ้ง) ถ้าพ่นควรใช้เครื่องพ่นแบบมีแรงดันต่ำ เนื่องจากทำให้ได้ประสิทธิภาพการทำงานที่ดีกว่า ทิ้งให้แห้งประมาณ 1-2 ชั่วโมง ทำการทาซ้ำอีกรอบหนึ่ง แล้วทิ้งไว้ให้แห้ง

5.2.3.5 การทาแลกเกอร์ วนิช ฯลฯ

- 1) ทาพื้นผิวไม้ภายในอาคาร ส่วนที่ต้องการเห็นความงามตามธรรมชาติของเนื้อไม้ เช่น วงกลม ขั้น และราบบันได, หน้าต่างด้านใน, เพอร์นิเจอร์ เป็นต้น
- 2) น้ำมันวนิชชนิดเงา และด้าน และอื่นๆ การเตรียมพื้นผิวครุยละเอียดจากการเตรียมไม้ การทابนพื้นผิวไม้ใหม่ เพื่อความคงทนให้ทาน้ำมันวนิช 3 ครั้ง ครั้งแรก ผสมทินเนอร์ร้อยละ 10 ครั้งต่อไปไม่จำเป็น การทابนพื้นที่มีวนิชเก่าทาแล้ว สำหรับพื้นเก่าที่อยู่ในสภาพเรียบร้อย ให้ทาน้ำมันวนิชที่ไม่ผสมทินเนอร์ 2 ครั้ง
- 3) ข้อพึงระวัง ระยะเวลาสีแห้ง
 - แห้งทาทับได้ 4-6 ชั่วโมง
 - แห้งสนิทอย่างน้อย 16 ชั่วโมง
- 4) ถ้าจะใช้น้ำมันวนิชนี้ทาพื้นเก่าที่มีน้ำมันวนิชอยู่แล้ว ให้ล้างด้วยน้ำยาซักฟอก อาย่างอ่อนก่อน จากนั้น ใช้กระดาษทรายขัดเรียบ แล้วจึงทาด้วยน้ำมันวนิช ถ้า น้ำมันวนิชเก่าอยู่ในสภาพไม่ดี ให้ขูดน้ำมันวนิชเก่าออกให้หมด

5.2.3.6 น้ำมันทีค ออยล์

ผิวพื้นที่จะทา ให้ทابนไม้เฉพาะในกรณีที่ระบุให้ใช้เท่านั้น

- 1) การเตรียมพื้นผิว ซ่อมแซมส่วนที่ชำรุด โดยประดับวัสดุชนิดเดียวกัน ให้มีลายไม้ กลมกลืน และสนิทเรียบร้อย ขัดเรียบด้วยกระดาษทราย ขัดผุ่งผงต่างๆ ออกให้หมดด้วยทีค/oil
- 2) การทาทีค ออยล์ ขัดด้วยผ้าสะอาดที่ชุบด้วยทีค ออย เวลาขัดอย่าให้ผ้าแห้ง หรือ ชุ่มเกินไป ปล่อยให้แห้ง 4-6 ชั่วโมง แล้วทาซ้ำอีก รวมแล้วต้องทาไม่น้อยกว่า 2 ครั้ง ครั้งสุดท้ายเมื่อทาแห้งสนิทดีแล้ว จะต้องขัดให้ทั่วด้วยผ้าแห้งสะอาดอีกครั้ง
- 3) ข้อพึงระวัง น้ำมันชนิดนี้ไม่ควรทาทับกับผนังภายนอกอาคาร หรือสถานที่ที่ต้องการความต้านทานของ น้ำยาเคมีต่างๆ

5.2.4 การทำความสะอาด

ผู้รับจ้างจะต้องทำความสะอาดทุกแห่งหลังจากการติดตั้ง ผิวของวัสดุต้องปราศจากการอยร้าว ด่าง รอยขูดขีดหรือมีตำหนิ และต้องไม่เปรอะเปื้อน หากเกิดความเสียหายดังกล่าวจะต้องแก้ไขหรือเปลี่ยนแปลงให้ใหม่โดยไม่คิดมูลค่าใดๆ ทั้งสิ้นก่อนขออนุมัติการตรวจสอบจากคณะกรรมการ
ตรวจสอบพัสดุก่อนส่งมอบงาน



5.3 งานสีเคลือบป้องกันไฟชนิดบวมตัว (INTUMESCENT FIRE RESISTANCE COATING)

5.3.1 ขอบเขตของงาน

งานติดตั้งสีเคลือบป้องกันไฟตามระบุ ให้ครอบคลุมถึงการติดตั้งบนงานโครงสร้างเหล็กหรือโลหะ ที่ต้องการแสดง/ใช้ลักษณะรูปร่างของโครงสร้าง หรืองานโครงสร้างเหล็กหรือโลหะที่ม่องเห็นได้ ด้วยตาเปล่า หรือที่ระบุในแบบรูป

5.3.2 วัสดุ

5.3.2.1 สีเคลือบป้องกันไฟชนิดบวมตัว (INTUMESCENT FIRE RESISTANCE COATING) เป็น สีที่ใช้ทาหรือพ่น บนผิวโครงสร้างเหล็กหรือโลหะ หรือส่วนประกอบของอาคารที่เป็น โลหะที่กำหนด เพื่อป้องกันไฟ ซึ่งเมื่อถูกความร้อนหรือเพลาไฟ สีที่เคลือบผิวนี้จะบวม ตัวหนาขึ้น (INTUMESCENT) และเปลี่ยนสภาพเป็นฉนวนป้องกันความร้อนสู่ผิวเหล็ก หรือโลหะ

5.3.2.2 โดยสีเคลือบป้องกันไฟชนิดบวมตัว ต้องผ่านการทดสอบตามมาตรฐานสากล เช่น UL FIRE RESISTANCE DIRECTORY และมาตรฐานการทดสอบของ ASTM E-119 หรือ BS476 Part 21 หรือเทียบเท่า หากมิได้ระบุให้เป็นอย่างอื่นในแบบรูป ให้เป็น ผลิตภัณฑ์ : SK TIGHCA COAT ของบริษัท SK KAKEN (THAILAND) CO., LTD , ตรา Protherm Steel ของบริษัท ลากวาร์เดค จำกัด หรือ คุณภาพเทียบเท่า โดยมี คุณสมบัติทั่วไปดังนี้

ระยะเวลาในการป้องกันไฟ : ไม่ต่ำกว่า 3 ชั่วโมง

IMPACT RESISTANCE ความต้านทานแรงกระแทก : >56 inch-lb. (0.65 kg-m) ตาม มาตรฐาน ASTM D2794

BOND STRENGTH แรงยึดเกาะ : >280 psi (1931 k Pa) ตามมาตรฐาน ASTM D4541

DUROMETER HARDNESS มาตรฐานวัดความแข็งแรง : >84 minimum Shore D ตามมาตรฐาน ASTM D2240

ABRASION RESISTANCE ความต้านทานการขัดถู : >0.6505 g/1000 cycles ตาม มาตรฐาน ASTM D4060

SURFACE BURNING คุณสมบัติเมื่อเผาไหม้ : มาตรฐาน ASTM E84

FRAME SPREAD การแพร่ขยายของเพลาไฟ 0-10

SMOKE DEVELOPMENT ควันเพิ่มขึ้น 0-50

5.3.2.3 ตัวอย่างวัสดุพร้อมหนังสือรับรอง

ผู้รับจ้างจะต้องจัดหารายละเอียดวัสดุของ FIREPROOFING (MANUFACTURE'S SPECIFICATION) โดยแสดงถึงการทดสอบคุณภาพของวัสดุ และตัวอย่างที่จะใช้



รวมทั้งมีหนังสือรับรองมาตรฐานการป้องกันไฟตามที่กำหนดในเทศบัญญัติ เพื่อการขออนุญาตและตรวจสอบที่จะนำไปติดตั้ง

5.3.3 การติดตั้ง

- 5.3.3.1 ผู้รับจ้างจะต้องจัดหาช่างฝีมือที่มีความชำนาญในการติดตั้ง โดยทุกส่วนที่ติดตั้งแล้ว จะต้องได้ความเห็นชอบสีตามตารางคำนวน และตามมาตรฐานของบริษัทผู้ผลิตอย่างเคร่งครัด
- 5.3.3.2 ผู้รับจ้างต้องตรวจสอบสถานที่ที่จะติดตั้งวัสดุป้องกันไฟให้ถูกต้องเรียบร้อยก่อนการติดตั้ง ถ้าหากพบข้อบกพร่องต่างๆ ให้แก้ไขให้เรียบร้อย และให้ได้มาตรฐานของบริษัทผู้ผลิต
- 5.3.3.3 สถานที่ที่จะติดตั้งจะต้องมีการระบายน้ำอากาศที่ดี
- 5.3.3.4 วัสดุที่ใช้ในการปรับปรุงพื้นที่ทั้งหมดต้องมีชื่อบริษัทผู้ผลิต เครื่องหมายการค้า และเลขหมายต่างๆ ติดอยู่ครบถ้วนสมบูรณ์
- 5.3.3.5 วัสดุต้องเก็บไว้ในสถานที่ที่มีสิ่งปลดล็อก โดยปราศจากความชื้น หากวัสดุมีความเปียกชื้นห้ามน้ำมายใช้ติดตั้งเป็นอันขาด
- 5.3.3.6 เตรียมพื้นผิวที่ต้องการติดตั้ง ผู้รับจ้างต้องตรวจสอบสถานที่ ที่จะติดตั้งให้ถูกต้อง เรียบร้อยก่อนการติดตั้ง ถ้าหากพบข้อบกพร่องต่างๆ ให้แก้ไขให้เรียบร้อยก่อนการติดตั้งและพื้นผิวเหล่านั้นต้องปราศจากน้ำมัน สารบี เกรดสนิม เหล็กและสิร่องพื้น ซึ่งเป็นอุปสรรคในการยึดเกาะของฉนวนป้องกันไฟ และหากมีความจำเป็นผู้รับจ้างจะต้องทำความสะอาดพื้นผิวนั้นๆ ก่อนทำการติดตั้งสีป้องกันไฟ
- 5.3.3.7 ช่วงอุณหภูมิในการทำงาน 5-50°C ห้ามทำสีกันไฟในขณะที่ฝนตก หรือเมื่อความชื้นเกิน 80%
- 5.3.3.8 อัตราการทาและความหนาต่อชั้น 0.3 ลิตร/ตรม. ที่ความหนาแห้งประมาณ 200-250 ไมครอน
- 5.3.3.9 ผู้รับจ้างจะต้องทำความสะอาดหลังจากการติดตั้งในส่วนที่เกี่ยวข้องให้สมบูรณ์สะอาด เรียบร้อย โดยปราศจากสิ่งสกปรกประะเปื้อน และรอยต่างต่างๆ ถ้าหากมีข้อบกพร่อง ดังกล่าวเกิดขึ้น ผู้รับจ้างจะต้องแก้ไขให้สมบูรณ์เรียบร้อย ก่อนการขอความเห็นชอบในการตรวจสอบจากคณะกรรมการตรวจรับพัสดุ

5.4 การรับประกัน

ผู้รับจ้างจะต้องมีการรับประกันวัสดุป้องกันไฟเป็นระยะเวลา 5 ปี โดยเป็นไปตามมาตรฐานของบริษัทผู้ผลิต



บทที่ 6
งานห้องน้ำ
TOILET AND ACCESSORIES

6.1 ขอบเขตทั่วไป

ผู้รับจ้างจะต้องจัดหาวัสดุ แรงงาน และอุปกรณ์ในการติดตั้งสุขภัณฑ์และอุปกรณ์ประกอบทั้งหมด ที่ระบุไว้ในแบบและรายการประกอบแบบ มาดำเนินการติดตั้งตามตารางรายการสุขภัณฑ์และอุปกรณ์ประกอบ

6.2 งานสุขภัณฑ์และอุปกรณ์ประกอบ

6.2.1 ขอบเขตของงาน

ผู้รับจ้างจะต้องส่งอุปกรณ์และแค็ตตาล็อกให้คณะกรรมการตรวจรับพัสดุพิจารณาอนุมัติก่อนการสั่งซื้อเพื่อทำการติดตั้งเครื่องสุขภัณฑ์ อุปกรณ์ห้องน้ำและงานอื่นๆ ที่เกี่ยวข้องกับเครื่องสุขภัณฑ์ และอุปกรณ์ทั้งหมด โดยก่อนการติดตั้งผู้รับจ้างจะต้องตรวจสอบ ขนาด ตำแหน่ง ระดับ ในงานที่เกี่ยวข้องทั้งหมด ตั้งแต่งานโครงสร้างจนถึงขั้นติดตั้งเครื่องสุขภัณฑ์ ผู้รับจ้างจะต้องรับผิดชอบต่อผลเสียหายที่เกี่ยวข้อง หากมีความผิดพลาดคลาดเคลื่อนทำให้ติดตั้งเครื่องสุขภัณฑ์เป็นไปโดยไม่เรียบร้อย หรือมีปัญหาหรือคาดว่าจะมีปัญหา ผู้รับจ้างจะแจ้งให้คณะกรรมการตรวจรับพัสดุทราบทันที ห้ามกระทำโดยพลการ

6.2.2 วัสดุ

รายละเอียดวัสดุ ตามที่ระบุไว้ดังนี้

- 6.2.2.1 พื้นห้องสุขา ทุกห้องเป็นพื้น ค.ส.ล. ผสมเนื้ายากันซึ่ง เป็นพื้น WC โดยทั่วไปบุด้วยกระเบื้องแกรนิตเนื้อดีเยา เป็นผลิตภัณฑ์ภายใต้มาตรฐานอุตสาหกรรม
- 6.2.2.2 ผนังภายในห้องน้ำให้บุกระเบื้องแกรนิตเนื้อดีเยา และเป็นผลิตภัณฑ์ที่ทำในประเทศไทยและเครื่องหมายมาตรฐานเท่านั้น
- 6.2.2.3 โถส้วมนั่งรำบ ใช้ของ AMERICAN STANDARD หรือ COTTO หรือ TOTO หรือเทียบเท่า
- 6.2.2.4 โถปัสสาวะชาย ใช้ของ COTTO หรือ KARAT หรือ AMERICAN STANDARD หรือเทียบเท่า
- 6.2.2.5 อ่างล้างหน้า ใช้ของ AMERICAN STANDARD หรือ COTTO หรือ TOTO หรือเทียบเท่า
- 6.2.2.6 ก๊อกน้ำ อ่างล้างหน้า ใช้ของ COTTO หรือ AMERICAN STANDARD หรือ TOTO หรือเทียบเท่า
- 6.2.2.7 สายฉีดชำระ ใช้ของ COTTO หรือ AMERICAN STANDARD หรือ TOTO หรือเทียบเท่า
- 6.2.2.8 ตะแกรงระบายน้ำกันกลิ่น ใช้ของ COTTO หรือ AMERICAN STANDARD หรือ TOTO หรือเทียบเท่า
- 6.2.2.9 พัดลมระบายอากาศ ใช้ของ MITSUBISHI หรือ PANASONIC หรือ HATARI หรือเทียบเท่า
- 6.2.2.10 ก๊อกน้ำล้างพื้น ใช้ของ COTTO หรือ AMERICAN STANDARD หรือ TOTO หรือเทียบเท่า



N.W.
N.W.
N.W.

6.2.2.11 วาร์ล์เปิด-ปิดน้ำ ใช้ของ COTTO หรือ AMERICAN STANDARD หรือ TOTO หรือเทียบเท่า

6.2.2.12 ท่อน้ำทึ้งแบบกระปุก ใช้ของ COTTO หรือ AMERICAN STANDARD หรือ TOTO หรือเทียบเท่า

6.2.2.13 กระจกเงา ใช้ของ ไทย-อาชาชี หรือ การเดียน หรือ TGSG หรือเทียบเท่า

1) ทำจาก FLOAT GLASS หนา 6 มม. ตามแบบ ขอบทุกด้าน ต้องเจียรปั๊

2) การฉาบปูนทรายทั่วทั้งผิวนอกและในส่วนที่ต้องรับน้ำ

3) การติดตั้งสำหรับผู้ผลิตเป็นผู้ดำเนินการติดตั้งตามมาตรฐานของผู้ผลิต โดยยึด
หมุดสแตนเลสให้เรียบร้อย

6.2.3 การติดตั้ง

ก่อนการติดตั้ง ผู้รับจ้างจะต้องตรวจสอบขนาด ตำแหน่ง ระดับในงานที่เกี่ยวข้องทั้งหมด ตั้งแต่
ขั้นตอนงานโครงสร้าง จนถึงขั้นติดตั้งเครื่องสุขภัณฑ์ โดยผู้รับจ้างจะต้องรับผิดชอบต่อผลเสียหาย
ที่เกิดขึ้นทั้งหมด หากเกิดความผิดพลาด คลาดเคลื่อน ทำให้งานติดตั้งสุขภัณฑ์เป็นไปโดยไม่
เรียบร้อย เมื่อพบปัญหาหรือคาดว่าจะมีปัญหา ผู้รับจ้างจะต้องแจ้งให้คณะกรรมการตรวจสอบรับ
พัสดุทราบและพิจารณาแก้ไขทันที ห้ามกระทำการใดๆ ไปโดยพลการ

6.2.3.1 ผู้รับจ้างจะต้องจัดหาช่างฝีมือที่ดี มีความชำนาญในการติดตั้ง ทุกๆ ส่วนที่ติดตั้งแล้ว
จะต้องได้ระดับและมีความประณีตเรียบร้อย

6.2.3.2 ผู้รับจ้างจะต้องมีการประสานงานร่วมกับผู้รับจ้างหลัก เพื่อกำหนดตำแหน่งที่
เกี่ยวข้องในการติดตั้งทั้งหมด และตรวจสอบสถานที่ทุกแห่งในส่วนที่เกี่ยวข้องที่จะมี
การติดตั้งให้สมบูรณ์เรียบร้อยก่อนจะมีการติดตั้ง

6.2.3.3 วิธีการติดตั้ง ตลอดจนรายละเอียดในการติดตั้ง จะต้องปฏิบัติงานตามแบบรูปและ
มาตรฐานกรรมวิธีการติดตั้งของบริษัทผู้ผลิต และได้รับความเห็นชอบจาก
คณะกรรมการตรวจสอบพัสดุ

6.2.3.4 การวางท่อต่างๆ ผู้รับจ้างต้องจัดการวางแผนท่อ ตำแหน่งของท่อ และเตรียมการวางท่อ ให้
ได้ตามตำแหน่งก่อนที่จะทำการปรับปรุงพื้นและผนัง ห้ามสกัดพื้นและผนังภายหลัง
ยกเว้นแต่กรณีที่มีลักษณะของงานจำเป็นเท่านั้น และที่ซ่องว่างท่อทุกแห่งกำหนดให้ยก
ขอบ ค.ส.ล. กันน้ำจากพื้นห้องสูง 30 ซม. รอบซ่องวางท่อทุกช่อง

1) กำหนดให้มีสต็อปวาร์ล์สำหรับสุขภัณฑ์ทุกชุดฯ ละ 1 วาร์ล์ ชนิดลูกปืนสแตนเลส
ส่วนตัววาร์ล์เป็นสแตนเลสหรือทองเหลือง ผลิตภัณฑ์ภายใต้มาตรฐาน
อุตสาหกรรมเทียบเท่า

2) กำหนดให้มีสต็อปวาร์ล์สำหรับห้องสุขาทุกห้อง

3) กำหนดให้มี FD (Floor drain) ทุกตำแหน่งของห้องน้ำอย่างเพื่อระบายน้ำในส่วน
แต่ละห้องน้ำอย่างในห้องน้ำรวมชาบะและหูงี่ให้ครบถ้วน และสามารถดักกลิ้นได้
อย่างมีประสิทธิภาพ



- 6.2.3.5 สุขกันท์จะต้องยึดแน่นกับพื้นและผนัง ได้ระยะและขนาดที่ถูกต้องและปราศจากการชำรุดเสียหายในบริเวณและส่วนที่เกี่ยวข้อง
- 6.2.3.6 พื้นห้องสุขาต้องมีความลาดเอียง 1 : 200 ไปรวมยังจุดที่เป็นท่อระบายน้ำทิ้งของพื้นห้อง (ยกเว้นความลาดจากพื้นซึ่งวิศวกรรมสุขาภิบาลกำหนดเป็นอย่างอื่น) รวมทั้งพื้นห้องน้ำทุกห้องต้องลดระดับพื้นห้องทั่วไป 10 ซม.
- 6.2.3.7 การทดสอบเครื่องสุขกันท์ เมื่อทำการติดตั้งเครื่องสุขกันท์เรียบร้อยแล้ว ให้ผู้รับจ้างทำการทดสอบการใช้งานของเครื่องสุขกันท์ทั้งหมดให้อยู่ในสภาพการใช้งานที่ดี ในกรณีที่ใช้งานขัดข้องให้ผู้รับจ้างดำเนินการแก้ไขให้เป็นที่เรียบร้อยก่อนส่งมอบงาน ในกรณีเช่นนี้ผู้รับจ้างจะคิดค่าใช้จ่ายเพิ่มเติมไม่ได้
- 6.2.3.8 หลังจากการติดตั้งเครื่องสุขกันท์และส่วนประกอบต่างๆ ให้อุดรอยต่อตลอดแนวทั้งหมดด้วย SEALANT ชนิดใช้กับเครื่องสุขกันท์และห้องน้ำ ห้องครัว ของ GE หรือ DOWN CORNING หรือคุณภาพเทียบเท่า ต้องส่งรายละเอียดของ SEALANT ให้คณะกรรมการตรวจรับพัสดุพิจารณา ก่อนการติดตั้ง

6.2.4 การทำความสะอาดและการป้องกัน

หลังจากการติดตั้งงานสุขกันท์และอุปกรณ์เสริมเรียบร้อย วัสดุทุกชิ้นจะต้องทำความสะอาดให้เรียบร้อย ปราศจากการอยร้าว แตกบิน รอยชุดขีด รอยด่างหรือมีตำหนินลุดร่อนและต้องไม่เปรอะเปื้อน มีความเงางาม พร้อมทั้งป้องกันให้อยู่ในสภาพดีตลอดเวลาจนกว่าจะส่งมอบงาน หากมีส่วนใดส่วนหนึ่งเสียหายหรือแตกร้าว ผู้รับจ้างจะต้องเปลี่ยนใหม่ให้ดึงสภาพเดิมโดยไม่คิดมูลค่าใดๆ ทั้งสิ้น ก่อนขออนุมัติตรวจสอบจากคณะกรรมการตรวจรับพัสดุ ก่อนส่งมอบงาน

6.3 งานเคน์เตอร์หินแกรนิต

6.3.1 ขอบเขตงาน

งานในส่วนนี้จะกล่าวถึงเคน์เตอร์หินแกรนิต ที่อยู่ภายในห้องน้ำตามที่ระบุไว้ในแบบรูปทั้งหมด ผู้รับจ้างจะต้องจัดเตรียมแบบประกอบการติดตั้ง (SHOP DRAWINGS) รวมถึงส่วนต่างๆ ที่เกี่ยวข้อง ให้เป็นไปตามขนาดและระยะที่กำหนดในแบบขยายห้องน้ำ

6.3.2 วัสดุ

วัสดุที่นำมาใช้ ให้ใช้หินแกรนิตที่ผลิตในประเทศไทย ต้องเป็นวัสดุใหม่ได้มาตรฐานของผู้ผลิต ขนาด สี ตามที่ระบุไว้ในแบบ ทุกแผ่นจะต้องไม่มีโพรงหรือมุมแตกบิน หรือข่องพร่องอื่นๆ ผู้รับจ้างจะต้องทำตัวอย่างแผ่นทินให้คณะกรรมการตรวจรับพัสดุคัดเลือกก่อนดำเนินการ

6.3.3 การติดตั้ง

6.3.3.1 แผ่นหินแกรนิตที่จะนำมาติดตั้งในบริเวณใด จะต้องจัดเรียงแผ่นหินไว้ในบริเวณนั้น เพื่อคณะกรรมการตรวจรับพัสดุ พิจารณาตรวจสอบก่อนจึงจะดำเนินการบูรณา



- 6.3.3.2 รอยต่อระหว่างหินแกรนิต จะต้องซิดกันให้มากที่สุดเท่าที่จะทำได้ และแนวรอยต่อ จะต้องตรงกัน มุ่งจะต้องได้จากหรือตามที่ได้ระบุไว้ หรือแสดงไว้เป็นอย่างอื่นผิวน้ำ ของแผ่นแกรนิตเมื่อปูเต็มพื้นที่แล้วจะต้องได้ระดับเรียบเทา กันทั้งหมด จะต้องไม่มีแผ่น หนึ่งแผ่นใดสูงขึ้นมาหรือ凹ลงไป
- 6.3.3.3 การปูให้ใช้ปูนซีเมนต์ผสมทราย หรือใช้กาวซีเมนต์จะระเข้เงิน หรือกาวซีเมนต์ตราเสือคู่ (ถุงสีชมพู) พื้นผิวที่จะทำการปูต้องปรับให้ได้ระดับ และทำความสะอาดพื้นผิวให้ เรียบร้อยก่อนปู กรรมวิธีการปูให้ปฏิบัติตามมาตรฐานของผู้ผลิต ส่วนรอยต่อและการ ยาแนวระหว่างแผ่นให้ใช้กาวยาแนวตราเสือคู่ หรือเทียบเท่า ที่มีสีใกล้เคียงกับแผ่น หินแกรนิต ใน การอุดรอยต่อ โดยผู้รับจ้างจะต้องทำการตัวอย่างสีของกาวยาแนวมาให้ คณะกรรมการตรวจสอบพัสดุ พิจารณาตรวจเลือกก่อนที่จะดำเนินการ
- 6.3.3.4 ก่อนปูจะต้องนำแผ่นหินแกรนิตไปชุบน้ำยา กันซึมของ D-70 หรือคุณภาพเทียบเท่า ไว้ ประมาณ 5 นาที จึงยกมาฝึกให้แห้งก่อนนำไปปูต่อไป
- 6.3.4 การทำความสะอาด
ผู้รับจ้างจะต้องทำการตัวอย่างสี เครื่องหมายต่างๆ รอยต่อต้องอุดให้เรียบร้อยแล้วลง WAX ขัดพื้นให้ทั่ว 2 ชั้น หากเกิดความเสียหาย ผู้รับจ้างจะต้องแก้ไขหรือเปลี่ยนแปลงให้ใหม่โดยไม่คิดมูลค่าใดๆ ทั้งสิ้น ก่อนขออนุมัติตรวจสอบจากคณะกรรมการตรวจสอบพัสดุ ก่อนส่งมอบงาน



รายการประกอบแบบ
งานระบบไฟฟ้าและงานระบบสุขาภิบาล

งานจ้างปรับปรุงพื้นที่เช่าและห้องน้ำ บริเวณพื้นที่แฝงค้าสถานีกำแพงเพชร

ประจำปีงบประมาณ 2566



✓ N.MR
N.LT J.S.

ระบบไฟฟ้าทั่วไป

General Power System Requirements

1. ระบบไฟฟ้า

- 1.1 ระบบไฟฟ้าทั้งภายนอกและภายในอาคารทั้งหมด ต้องสอดคล้องกับระบบของการไฟฟ้าฯ (มาตรฐานฉบับล่าสุด)
- 1.2 ผู้รับจ้างต้องติดตั้งระบบไฟฟ้าทั้งหมดที่แสดงอยู่ในแบบที่กำหนดอยู่ในรายละเอียดในข้อนี้
- 1.3 ระบบไฟฟ้า
 - 1) ระบบไฟฟ้าแรงสูงตามระบบจำหน่ายของการไฟฟ้าฯ
 - 2) ระบบไฟฟ้าแรงต่ำเป็น 3 Phase 4 Wires 380/220 V 50 Hz.
Y Connection System Solid Ground
 - 3) ระบบไฟฟ้าควบคุมให้เป็นไปตามที่แสดงไว้
- 1.4 ระบบสีของสายไฟฟ้า และ BUSBAR ให้เป็นดังนี้

| | |
|-------------------|---------------------------|
| 1) Phase A | สีน้ำตาล |
| 2) Phase B | สีดำ |
| 3) Phase C | สีเทา |
| 4) Neutral N | สีฟ้า |
| 5) Ground GR (GC) | สีเขียวหรือเขียวคาดเหลือง |

สายไฟขนาดตั้งแต่ 10 SQ. MM. ขึ้นไปที่ผู้ผลิต ผลิตแต่เพียงสีเดียวให้ทาสีหรือพันเทปทั้งสองข้างของปลายสายด้วยสีที่กำหนดให้

2. สายไฟฟ้าแรงสูง

- 2.1 อุปกรณ์สายไฟฟ้าแรงสูงและการติดตั้ง ให้เป็นไปตามกฎและระเบียบการไฟฟ้าฯ
- 2.2 ขอบเขต
 - 1) ในกรณีที่การไฟฟ้าฯ จ่ายไฟฟ้าแรงสูงใต้ดิน (Underground) ผู้รับจ้างต้องเป็นผู้ดำเนินการจัดหาและติดตั้งป้องกันสายแรงสูง, วางห่อแรงสูงสายเคเบิลไฟฟ้าแรงสูงตามมาตรฐานของการไฟฟ้าฯ ตั้งแต่ป้องกันสายแรงสูงหน้าอาคารจนถึงสวิทช์แรงสูงและหม้อแปลงทั้งหมด
 - 2) ในกรณีที่การไฟฟ้าฯ จ่ายไฟฟ้าแรงสูงทางสายอากาศ (Overhead) แต่โครงการอยู่ในเขตการจ่ายไฟใต้ดิน ผู้รับจ้างต้องดำเนินการจัดหา และติดตั้งตามขอบเขตงานที่กล่าวในข้อ 2.1 (ก) แต่ผู้รับจ้างต้องจัดหา และติดตั้งเสาไฟฟ้าแรงสูงอย่างน้อย 1 ต้น หรือตามที่การไฟฟ้าฯ กำหนดในเขตที่ของโครงการ เพื่อเป็นจุดรับไฟจากการไฟฟ้าฯ



- 3) ในกรณีที่การไฟฟ้าฯ จ่ายไฟฟ้าแรงสูงทางสายอากาศ (Overhead) และโครงการอยู่ในเขตการจ่ายไฟทางสายอากาศ ผู้รับจ้างต้องทำการปักเสาต้นโดยเริ่มจากเสาต้นแรกที่รับไฟจากการไฟฟ้าฯ ไปจนถึงหม้อแปลง หรือสวิตซ์แรงสูงในโครงการ โดยสายแรงสูงที่ใช้ต้องเป็นสายหุ้มฉนวนสองชั้น และอุปกรณ์แรงสูงทุกชนิดต้องเป็นไปตามมาตรฐานการไฟฟ้าฯ
 - 4) ผู้รับจ้างต้องเป็นผู้ดำเนินการติดต่อการไฟฟ้าฯ มาทำการทดสอบสายแรงสูงดังกล่าวในข้อ 2.1 โดยคำใช้จ่ายในการดำเนินการอยู่ในความรับผิดชอบของผู้รับจ้างทั้งหมด
 - 5) ค่าติดตั้งเครื่องวัดไฟฟ้าแรงสูง, เครื่องวัดไฟฟ้าแรงต่ำ รวมทั้งค่าธรรมเนียมทุกชนิด และการติดต่ออำนวยการ ผู้รับจ้างจะเป็นผู้รับผิดชอบทั้งหมด
- 2.3 อุปกรณ์ต่าง ๆ ให้เป็นไปตามกฎและมาตรฐานของการไฟฟ้าฯ

3. การต่อลงดิน

- 3.1 การต่อลงดินของระบบไฟฟ้าและการต่อลงดินของอุปกรณ์ไฟฟ้า ต้องเป็นไปตามมาตรฐานการติดตั้งระบบไฟฟ้าสำหรับประเทศไทย, วสท. และ IEC
- 3.2 ผู้รับจ้างต้องจัดหาและติดตั้งระบบต่อลงดินของระบบไฟฟ้า (Grounding System) และของอุปกรณ์ไฟฟ้า (Grounding Equipment) ให้สมบูรณ์ตามที่แสดงไว้ในแบบและข้อกำหนดนี้ทุกประการ
- 3.3 อุปกรณ์และขนาดระบบต่อลงดินประกอบด้วยอุปกรณ์ 2 อย่าง คือ สายดินและหลักสายดิน (Ground Rod)
 - 1) สายดิน ต้องเป็นทองแดงเปลือยมีขนาดตามที่ระบุไว้ในแบบหรืออย่างน้อยที่สุด ต้องมีขนาดไม่ต่ำกว่าที่ระบุไว้ในมาตรฐาน ยกเว้นจะกำหนดไว้ในแบบหรือข้อกำหนดเป็นอย่างอื่น
 - 2) ถ้าไม่ได้กำหนดเป็นอย่างอื่นในแบบ หลักสายดินต้องเป็น Copper Clad Steel มีขนาดเส้นผ่าศูนย์กลาง 5/8" ยาว 10 ฟุต จำนวน 3 ตัน ทำเป็นรูปสามเหลี่ยมด้านเท่าห่างกันตันละ 2 เมตร และต้องผึ้งห่างจากโลหะอื่นที่ต่อลงดินไม่น้อยกว่า 3 เมตร ค่าความต้านทานของดิน (Earth Resistances) ต้องมีค่าไม่เกิน 1 โอห์ม ถ้ามีความต้านทานมากกว่าที่กำหนด ให้ผึ้งหลักสายดินเพิ่มขึ้นและต่อเข้ากับหลักสายดินชุดที่ผึ้งไว้แล้ว หรือตามที่มีกำหนดไว้ในมาตรฐาน
- 3.4 ถ้าไม่กำหนดเป็นอย่างอื่นในแบบ การต่อเขื่อมจุดทุกจุดของสายดินกับหลักสายดินและสายดินกับระบบ หรืออุปกรณ์ไฟฟ้าและการต่อเขื่อมระหว่างหลักสายดินให้ต่อเขื่อมด้วย Exothermic เท่านั้น และให้เป็นไปตามมาตรฐาน ซึ่งการต่อต้องกล่าวต้องไม่ทำให้เกิดความด้านหานสูงกว่าที่กำหนด
- 3.5 การติดตั้ง
 - 3.5.1 การต่อสาย neutral ลงดินของระบบไฟฟ้า ต้องลงดินใกล้ๆ กับหม้อแปลงไฟฟ้า เครื่องกำเนิดไฟฟ้าแต่ละเครื่องนั้นๆ
 - 3.5.2 การต่อลงดินของอุปกรณ์ไฟฟ้ามีดังต่อไปนี้
 - 1) อุปกรณ์, เครื่องมือ, เครื่องใช้ไฟฟ้าที่เป็นโลหะ



ก.๒๖
N.W.
ก.๒๖
N.W.

- 2) แผงสวิทซ์ที่เป็นแผงโลหะ
- 3) โครงเหล็กหรือสิ่งที่เกี่ยวข้องเป็นโลหะ อันอาจมีกระแสไฟฟ้า
- 3.5.3 ห้าม มิให้ใช้สาย Neutral เป็นสายดินหรือสายดินเป็นสาย Neutral
- 3.5.4 สายดินที่ติดตั้งในบริเวณที่อาจทำให้เสียหายชำรุดได้ ให้ร้อยในห่อโลหะ
- 3.5.5 ผู้รับจ้างต้องทำการต่อลงดินของระบบและอุปกรณ์ต่างๆ เพื่อขออนุมัติจาก
คณะกรรมการตรวจรับพัสดุ
- 3.5.6 ผู้รับจ้าง ต้องทดสอบวัดค่าความด้านทานของงานสายดินและความด้านทานของดินต่อ
คณะกรรมการตรวจรับพัสดุ ถ้าความด้านทานสูงกว่าที่กำหนดไว้ให้ผู้รับจ้างทำการแก้ไข
โดยทันที
- 3.5.7 การต่อลงดินของระบบล่อฟ้า ดูจากบท "ระบบป้องกันฟ้าผ่า"
- 3.5.8 ขนาดของสายดินสำหรับอุปกรณ์ไฟฟ้าดูจากตาราง

ตารางขนาดของสายดินสำหรับอุปกรณ์ไฟฟ้า

| Rating of Setting of Automatic Overcurrent Device in Circuit Ahead of Equipment, Conduit Etc. Not Exceed (Amperes) | Copper Wire (sq.mm.) |
|---|-------------------------|
| 15 | 2.5 |
| 20 | 4 |
| 30 | 6 |
| 40 | 6 |
| 60 | 6 |
| 100 | 10 |
| 200 | 16 |
| 300 | 25 |
| 400 | 35 |
| 500 | 35 |
| 600 | 50 |
| 800 | 50 |
| 1000 | 70 |
| 1200 | 95 |
| 1600 | 95 |
| 2000 | 120 |
| 2500 | 185 |
| 3000 | 240 |
| 4000 | 300 |



4. การติดตั้งวัสดุและการจับยึด

- 4.1 ท่อสาย, รางเดินสาย, รางเคเบิล, เคเบิล, กล่อง ตู้และเครื่องประกอบการเดินท่อ ต้องยึดกับที่ให้มั่นคง
- 4.2 ท่อสาย, เกราะหุ้มและเปลือกของเคเบิล ทั้งที่เป็นโลหะและอลูминัล ต้องต่อเนื่องระหว่างตู้, กล่อง, เครื่องประกอบการเดินท่อ, เครื่องห่อหุ้มอย่างอื่น หรือจุดต่อไฟฟ้า
- 4.3 การเดินสายในท่อสาย
- 4.4 สำหรับแต่ละจุดที่มีการต่อสาย, ปลายท่อ, จุดต่อไฟฟ้า, จุดต่อสายแยก, จุดติดสวิทช์ หรือจุดดึงสาย ต้องติดตั้งกล่องหรือเครื่องประกอบการเดินท่อ ยกเว้น การต่อสายในเครื่องห่อหุ้มสายที่มีฝาเปิดออกได้ และเข้าถึงได้ภายหลังการติดตั้ง
- 4.5 สายไฟในท่อสายแนวตั้งต้องมีการจับยึดที่ปลายบนของท่อสาย และต้องมีการจับยึดเป็นช่วง ๆ ซึ่งห่างกันไม่เกินตามที่กำหนดในตาราง ยกเว้นถ้าระยะตามแนวตั้ง น้อยกว่าร้อยละ 25 ของระยะที่กำหนดในตารางที่กำหนดไม่ต้องใช้ที่จับยึด

ระยะห่างสำหรับการจับยึดสายไฟในแนวตั้ง

| ขนาดของสายไฟ (ตารางมิลลิเมตร) | ระยะจับยึดต่ำสุด (เมตร) |
|----------------------------------|----------------------------|
| < 50 | 30 |
| 70 – 120 | 24 |
| 150 – 185 | 18 |
| 240 | 15 |
| 300 | 12 |
| > 300 | 10 |

5. สายไฟฟ้าแรงต่ำ

ขอบเขตงาน (Product Summary)

- 1) ผู้รับจ้างเป็นผู้จัดหา ติดตั้ง และทำการทดสอบวัสดุและอุปกรณ์อื่น ๆ อย่างสมบูรณ์ตามรายละเอียดที่ระบุไว้ในแบบและข้อกำหนดที่จะได้ก่อสร้างต่อไปนี้แล้วเสร็จ เพื่อให้สามารถใช้งานได้ดี ส่งมอบตามสัญญา และเป็นไปตามมาตรฐานที่กำหนดไว้
- 2) ผู้รับจ้างต้องรับผิดชอบในการปรับ หรือเสริมโครงสร้างเพิ่มเติมให้สามารถติดตั้ง วัสดุและอุปกรณ์ในห้องและพื้นที่ที่เตรียมไว้ให้ใช้งานได้อย่างสมบูรณ์โดยไม่คิดราคาเพิ่ม
- 3) ผู้รับจ้างต้องรับผิดชอบความเสียหายเกี่ยวกับโครงสร้างตัวอาคาร ที่อาจเกิดขึ้นจากความไม่รอบคอบ หรือพลั้งเหลืองในการติดตั้งวัสดุและอุปกรณ์
- 4) ผู้รับจ้างต้องจัดทำหนังสือคู่มือการใช้งานและบำรุงรักษา ให้เป็นไปตามมาตรฐานของผู้ผลิต



มาตรฐานอ้างอิง (Reference)

- 1) "ข้อกำหนดทั่วไป" หรือ "เงื่อนไขทั่วไป" ของรายละเอียดประกอบแบบถือว่าครอบคลุมถึงงานในสัญญาด้วย
- 2) กรณีมิได้กำหนดไว้เป็นอย่างอื่นข้อกำหนดและมาตรฐานทั่วไปของระบบไฟฟ้าและสื่อสารจะต้องได้รับการออกแบบการประกอบการทดสอบและวิธีการติดตั้งตามมาตรฐานดังต่อไปนี้
 - MEA - Metropolitan Electricity Authority (ปี 2545)
 - NFPA - National Fire Protection Association
 - IEC - International Electrotechnical Commission
 - อก. - สำนักงานมาตรฐานผลิตภัณฑ์อุตสาหกรรม
 - วสท. - มาตรฐานการติดตั้งทางไฟฟ้าสำหรับประเทศไทย ฉบับปรับปรุงล่าสุด
- 3) กรณีที่ต้องทดสอบคุณภาพวัสดุอุปกรณ์ที่ใช้งานตามสัญญานี้ให้ทดสอบในสถาบันดังต่อไปนี้
 - กรมวิทยาศาสตร์กระทรวงวิทยาศาสตร์และเทคโนโลยี
 - คณะกรรมการมาตรฐานจุฬาลงกรณ์มหาวิทยาลัย
 - มหาวิทยาลัยเทคโนโลยีพระจอมเกล้าธนบุรี
 - สถาบันอื่นๆ ที่เป็นที่ยอมรับโดยทั่วไปและได้รับความเห็นชอบจากคณะกรรมการตรวจรับพัสดุ

ความต้องการทั่วไป (System Description)

ผู้รับจ้างเป็นผู้จัดหา ติดตั้ง และตรวจสอบด้านนำและสายไฟฟ้าแรงต่ำ พร้อมวัสดุและอุปกรณ์อื่น ๆ อย่างสมบูรณ์ตามรายละเอียดที่ระบุไว้ในแบบและข้อกำหนดที่จะได้กล่าวถึงต่อไป ให้สามารถใช้งานได้ดีและเป็นไปตามมาตรฐานที่กำหนดไว้

การอนุมัติ (Submittals)

1) วัสดุและอุปกรณ์ (Materials and Equipment)

- วัสดุและอุปกรณ์ต่างๆ ที่ใช้ในการติดตั้งงานนี้จะต้องได้มาตรฐานตามที่ได้ระบุไว้ในรายละเอียดข้อกำหนดนี้และผลิตจากโรงงานที่มีข้อเสียงเป็นที่ยอมรับ
- วัสดุและอุปกรณ์ที่ใช้ในงานติดตั้งนี้จะต้องมีคุณภาพดีประสิทธิภาพการทำงานและอายุใช้งานสูงวัสดุที่ใช้ทั้งหมดจะต้องเป็นของใหม่ไม่เคยใช้งานหรือถูกรังับการใช้จากหน่วยงานอื่นมาก่อนและไม่มีการชำรุดบกพร่องใดๆ โดยเฉพาะอย่างยิ่งจะต้องไม่มีคุณภาพต่ำกว่าที่ได้กำหนดไว้กรณีที่วัสดุและอุปกรณ์ชำรุดหรือเสียหายซึ่งเป็นผลเนื่องมาจากการติดตั้งหรือทดสอบ จะต้องได้รับการซ่อมแซมหรือเปลี่ยนใหม่ให้อยู่ในสภาพที่ใช้งานได้



- ในการเสนอราคาวัสดุและอุปกรณ์ต่างๆ ที่กำหนดไว้ในรายการเสนอราคาจะต้องระบุชื่อผู้ผลิตประเทศที่ผลิต ชื่อทางการค้าและแคตตาล็อกอ้างอิงโดยระบุรุ่น, ขนาดและข้อกำหนดทางเทคนิคให้ชัดเจน
- วัสดุและอุปกรณ์ที่ระบุไว้ในแบบ และในรายละเอียดข้อกำหนดที่ผู้รับจ้างจะนำมาใช้ จะต้องส่งตัวอย่างวัสดุและอุปกรณ์หรือแคตตาล็อก พร้อมทั้งรายละเอียดคุณสมบัติที่สมบูรณ์ให้คณะกรรมการตรวจรับพัสดุพิจารณาอนุมัติเป็นลายลักษณ์อักษร ก่อนนำไปส่งซื้อหรือใช้งานถ้าผู้รับจ้างส่งซื้อและ/หรือนำวัสดุหรืออุปกรณ์ไปใช้งานโดยมิได้รับความเห็นชอบจากคณะกรรมการตรวจรับพัสดุแล้ว ผู้รับจ้างจะต้องรือถอนวัสดุหรืออุปกรณ์นั้นโดยทันที และเป็นค่าใช้จ่ายของผู้รับจ้างเอง และทั้งนี้ตัวอย่างวัสดุอุปกรณ์ทั้งหมดที่ผ่านการอนุมัติจากคณะกรรมการตรวจรับพัสดุแล้ว จะใช้เป็นมาตรฐานสำหรับเปรียบเทียบกับวัสดุและอุปกรณ์ที่จะติดตั้งต่อไป
- ข้อกำหนดรายละเอียด หรือแบบที่เขียนไว้สำหรับงานที่ไม่ได้แสดงรายละเอียดของวัสดุและอุปกรณ์ทุกชนิด หรือแสดงการติดตั้งแต่อย่างใดเป็นหน้าที่ของผู้รับจ้างจะต้องคำนึงถึงวัสดุและอุปกรณ์ต่างๆ ที่จำเป็นสำหรับงานติดตั้งแต่ละชิ้นนั้นให้เสร็จสมบูรณ์วัสดุ และอุปกรณ์ใดๆ ก็ตาม ที่แสดงไว้ในแบบແຕไม่ได้กำหนดหรือชี้บ่งไว้ในรายละเอียด ถ้าจำเป็นที่จะต้องใช้เพื่อให้งานแล้วเสร็จสมบูรณ์ถูกต้องตามมาตรฐานการออกแบบ ผู้รับจ้างจะต้องจัดหามาให้โดยไม่มีค่าใช้จ่าย
- เครื่องมือเครื่องใช้และเครื่องซ่อมบำรุงที่ผู้รับจ้างนำมาใช้ในงานนี้ต้องมีประสิทธิภาพความปลอดภัยและเป็นชนิดที่เหมาะสมสมรรถหั้งทั้งต้องมีจำนวนเพียงพอ กับปริมาณงาน ทั้งนี้คณะกรรมการตรวจรับพัสดุมีสิทธิ์ที่จะขอให้ผู้รับจ้างเปลี่ยนแปลงหรือเพิ่มจำนวนให้เหมาะสมกับการใช้งาน

2) การแก้ไขเปลี่ยนแปลงแบบรายละเอียดข้อกำหนดและวัสดุอุปกรณ์

- ในกรณีที่มีการแก้ไขหรือเปลี่ยนแปลงแบบจากคณะกรรมการตรวจรับพัสดุ หรือผู้รับจ้างเอง เพื่อให้งานติดตั้งเหมาะสมสมกับสภาพหรือสถานที่ และ/หรือเป็นการแก้ไขในรายละเอียดปลีกย่อย ให้ผู้รับจ้างสามารถจัดทำเป็นแบบ Shop Drawing เสนอเพื่อการอนุมัติและติดตั้งต่อไปได้
- ค่าใช้จ่ายที่เพิ่มขึ้นในกรณีดังกล่าวข้างต้นผู้รับจ้างจะต้องเป็นผู้รับผิดชอบเองทั้งสิ้น

วัสดุ (Products)

รายละเอียดวัสดุ (Materials)

สายไฟฟ้า (Electric Cable System)



ต้องมีคุณสมบัติเป็นไปตาม มอก. ฉบับล่าสุด หรือมาตรฐานที่การไฟฟ้าฯ ยอมรับได้ เช่น มาตรฐาน IEC, BS, ANSI, NEMA, DIN, VDE, UL โดยมีรายละเอียดดังนี้

- ก) สายทองแดงเปลือย (Bare Copper) เป็นสายทองแดงรีดแข็ง เป็นไปตามมาตรฐาน มอก.64-2517
- ข) สายไฟฟ้าหุ้มฉนวนแกนเดียว (IEC 01)
 - สายตัวนำทองแดง แบบกลมเดียว หุ้มฉนวน PVC เป็นไปตามมาตรฐาน มอก.11-2553
 - แรงดันใช้งานไม่เกิน 750 โวลต์ มีอุณหภูมิใช้งานที่ 70°C
 - จำนวนสูงสุดของสายไฟฟ้าขนาดเดียวกัน ในห่อโลหะ เป็นไปตามมาตรฐานการติดตั้งทางไฟฟ้า สำหรับประเทศไทย ฉบับปรับปรุงล่าสุด ของ วสท.
 - ขนาดกระแส ของสายไฟฟ้า เป็นไปตามมาตรฐานการติดตั้งทางไฟฟ้าสำหรับประเทศไทย ฉบับปรับปรุงล่าสุด ของ วสท.
- ค) สายไฟฟ้าหุ้มฉนวนมีเปลือกนอก แกนเดียว และ หลายแกน (NYY) (ตามมาตรฐาน IEC 60502-1)
 - สายตัวนำทองแดง หุ้มฉนวน PVC 2 ชั้น เป็นไปตามมาตรฐาน มอก.11-2553 ดังนี้
 - ตารางที่ 6 เป็นชนิดตัวนำ 1 แกน มีเปลือกชั้นเดียว
 - ตารางที่ 7 และ 14 เป็นชนิด 2-4 แกน มีเปลือก 2 ชั้น
 - ตารางที่ 14 จะเพิ่มสายดิน อีก 1 เส้น
 - ตารางที่ 8 เป็นชนิดตัวนำ 3 แกน มีสาย Neutral
 - แรงดันใช้งานไม่เกิน 750 โวลต์ มีอุณหภูมิใช้งานที่ 70°C
 - จำนวนสูงสุดของสายไฟฟ้าขนาดเดียวกัน ในห่อโลหะ เป็นไปตามตารางที่ 6 ในมาตรฐานการติดตั้งทางไฟฟ้าสำหรับประเทศไทย ฉบับปรับปรุงล่าสุด ของ วสท.
 - ขนาดกระแส ของสายไฟฟ้า เป็นไปตามมาตรฐานการติดตั้งทางไฟฟ้าสำหรับประเทศไทย ฉบับปรับปรุงล่าสุด ของ วสท.

การติดตั้ง (Execution)

1) การตรวจสอบสถานที่ติดตั้ง (Examination)

- ก) ผู้รับจ้างต้องตรวจสอบบริเวณและแนวทางการที่จะทำการติดตั้ง รวมทั้งแนวทางการติดตั้งสายไฟ ในการเขื่อมต่อ เข้ากับระบบบัสเวย์ และตำแหน่งที่ติดตั้ง หากบริเวณนั้นมีข้อบกพร่อง ซึ่งไม่ตรง กับรายละเอียดที่ได้รับการอนุมัติให้ใช้ ผู้รับจ้างต้องตั้งแจ้งแก่ รฟม. ก่อนการติดตั้ง และดำเนินการติดตั้งให้เป็นไปตามข้อกำหนด
- ข) ผู้รับจ้างต้องตรวจสอบช่องว่างที่ติดตั้งอุปกรณ์แล้ว ต้องทำการอุดปิดด้วย Sealant ตลอดแนว ด้วยวัสดุอุดป้องกันไฟ
- ค) ผู้รับจ้างต้องตรวจสอบให้มั่นใจว่าสภาพแวดล้อมมีความปลอดภัยและเหมาะสม กับการติดตั้ง และส่วนประกอบอื่นๆ



2) การเตรียมพื้นที่ (Preparation)

- ก) ผู้รับจ้างต้องทำความสะอาดและซ่อมแซมพื้นผิวงานและงานสถาปัตย์ให้ดีเมื่อนำสภาพปกติ
- ข) ปกป้องพื้นผิววัสดุบริเวณใกล้เคียงด้วยการติดเทปหรือคลุมด้วยผ้าหรือผ้าสติก

3) การติดตั้ง (Erection)

- ก) สายไฟต้องเป็นสายทองแดง และต้องมีส่วนผสมที่มีทองแดงที่มีความบริสุทธิ์ไม่ต่ำกว่า 98%
- ข) สายไฟต้องผ่านมาตรฐานและมีเอกสารรับรอง จาก ม.อ.ก.
- ค) สายไฟต้องเป็นแบบสายเดี่ยว (Single Conductor) มีจำนวนหุ้มตามที่กำหนดชนิดไว้ใน Load Schedule จำนวนต้องทนแรงดันไฟฟ้าไม่ต่ำกว่า 750 V.
- ง) ห้ามใช้สายไฟเล็กกว่าขนาด 2.5 ตร.มม. ยกเว้นสาย Control ให้ใช้ตามความเหมาะสม
- จ) ค่า Voltage Drop จาก Main MDB ไปยังแผง Main แต่ละชั้น จะต้องมีค่า Voltage Drop ไม่เกิน 3% กรณีที่ค่าเกินจะต้องเปลี่ยนขนาด Feeder ให้ใหญ่ขึ้น และผู้รับจ้างจะต้องเป็นผู้รับผิดชอบใน ค่าใช้จ่ายทั้งสิ้น เนื่องจากได้ตรวจสอบความสอดคล้องของแบบ ตั้งแต่ก่อนเสนอราคา
- ฉ) โดยทั่วไปให้สายไฟฟ้าแรงต่ำมีตัวนำเป็นทองแดงหุ้มด้วยฉนวน Polyvinyl Chloride (PVC) สามารถทนแรงดันไฟฟ้าได้ 750 โวลท์ และทนอุณหภูมิได้ไม่น้อยกว่า 70°C มอก. 11-2553
- ช) สายไฟฟ้าที่มีขนาดใหญ่กว่า 6 ตารางมิลลิเมตร ต้องเป็นชนิดลวดทองแดงชนิดตีเกลียว (Stranded Wire)
- ช) สายไฟฟ้าที่ใช้ร้อยในห่อโลหะ หรือ Wire Way หรือ Cable Tray (เฉพาะขนาดสายตั้งแต่ 50 ตร.มม ขึ้นไป) โดยทั่วไปกำหนดให้เป็นสายไฟฟ้าตัวนำแกนเดี่ยว (Single-Core) ตาม มอก. 11-2553
- ฉ) ถ้าไม่ได้ระบุไว้ในแบบ สายไฟฟ้าที่กำหนดให้ใช้ผังดินโดยตรง หรือเดินในราง Cable Tray ได้พื้น Access Floor ทั้งแบบตัวนำแกนเดี่ยว และตัวนำหลายแกน (Multi-Core) ต้องเป็นสายไฟฟ้าที่หุ้นด้วยฉนวน PVC อย่างน้อย 2 ชั้น ตาม มอก. 11-2553, NYY NYY-N หรือ NYY-GRD แล้วแต่กรณี
- ญ) สายไฟฟ้าที่ใช้กับเครื่องจักรภาครที่มีการเคลื่อนที่เป็นประจำ เช่น รอกไฟฟ้า เครื่องจักรที่มีการสั่นสะเทือน หรือกรณีที่ผู้คุ้มงานเห็นชอบให้ใช้สายไฟฟ้าชนิด Flexible Cable หุ้นฉนวน PVC ส่องชั้นตาม มอก. 11-2553
- ญ) สำหรับสายไฟฟ้าภายใต้โคมที่มีความร้อนเกิดขึ้นสูง เช่น โคมที่ใช้หลอดไส้ (Incandescent Lamp), High Intensity Discharge Lamp เป็นต้น ให้ใช้สายชนิดทนความร้อนสูง
- ญ) สายไฟจะต้องเป็นเส้นเดียวตลอด โดยไม่มีการตัดต่อระหว่างแผงไฟ (Panel board) จนถึง Outlet หรือระหว่าง Outlet หรือ Switch Board ถึงแผงไฟ
- ญ) การตัดต่อสาย (Splicing) สำหรับ Branch Circuit ให้กระทำได้ต่อเมื่อจำเป็นจริง ๆ และต้องตัดต่อเฉพาะใน Junction หรือ Outlet Box ซึ่งอยู่ในที่ที่สามารถเข้าไปตรวจสอบ และ/หรือซ่อมบำรุงได้
- ท) การต่อสาย ให้ใช้เฉพาะที่ต่อสายแบบ Compression, Bolt หรือ Screw Type หรือ Wire Nut เท่านั้นข้อต่อสายที่ไม่มีฉนวน เมื่อต่อสายแล้วต้องพันด้วยเทปฉนวนทับกันโดยมีความหนาไม่น้อย



N
N
N
N

กว่า 3 เท่า ของอัตราส่วนไฟฟ้านั้นเทปที่ใช้พันสายต้องเป็น VINYL เทปทนอุณหภูมิต่อเนื่องได้ไม่น้อยกว่า 105 °C หนา 7 MILS. ทนแรงดันไฟฟ้าได้ไม่น้อยกว่า 600 โวลท์ การต่อสายที่อยู่ในที่เปิดชื้นหรือใต้ดินจะต้องใช้เสริมเรซิน หล่อหลอมหุ้มไว้ด้วยเรซิน ต้องเป็นของที่ใช้งานเช่นนี้ได้ห้ามใช้ที่ต่อสายแบบ Twisted Wire Splice ห้ามต่อสายไฟเกิน 4 เส้น ณ แต่ละจุดที่ต่อสาย

- ๗) ห้ามใช้การบัดกรีในการต่อสายไฟ
- ๘) ให้ใช้ Lubricant ชนิดที่ไม่ทำปฏิกิริยากับอัตราส่วนของสายไฟ และได้รับการอนุมัติจากคณะกรรมการตรวจรับพัสดุแล้วเท่านั้นในการดึงสาย
- ๙) สายไฟต้องเดินในช่องเดินสาย (Raceway) ทั้งหมด โดยไม่มีส่วนหนึ่งส่วนใดประกายให้เห็น ภายใต้
- ๑๐) ให้ติดหมายเลขประจำตัวสาย Feeder ใน Pull Box ต่างๆ ด้วย
- ๑๑) ยกเว้นแต่ได้รับอนุมัติจากคณะกรรมการตรวจรับพัสดุเป็นกรณี ๆ ไป ห้ามมิให้ดึงสายไฟในช่องเดินสาย (Raceway) จนกว่าจะได้วางระบบช่องเดินสาย (Raceway) เสร็จเรียบร้อยทั้งหมดก่อน และได้รับการตรวจรับแล้ว
- ๑๒) สายไฟที่มีจำนวนสายชุดใน 1 วงจรที่เดินในราง Cable Tray หรือ Ladder จะต้องเรียงตามลำดับเฟส เช่น L1, L2, L3, N ห้ามวางเรียง Phase เดียวกันเป็นกลุ่มเดียวกัน
- ๑๓) การเดินสายไฟฟ้านั้นท่อแนวตั้ง ต้องมีการจับยึดที่ปลายบนของท่อ และต้องมีการจับยึดเป็นช่วงๆ ซึ่งระยะห่างไม่เกินตามที่กำหนดในตารางระยะห่างสำหรับการจับยึดสายไฟในแนวตั้ง

| ขนาดของสายไฟ (ตารางมิลลิเมตร) | ระยะจับยึดต่ำสุด (เมตร) | หมายเหตุ |
|----------------------------------|----------------------------|-----------------------------------|
| ไม่เกิน 50 | 30 | ถ้าระยะตามแนวตั้ง น้อยกว่า 25% |
| 70 - 120 | 24 | ของระยะที่กำหนดในตาราง |
| 150 - 185 | 18 | ไม่ต้องใช้ที่จับยึด |
| 240 | 15 | |
| 300 | 12 | |
| เกินกว่า 300 | 10 | |

- ๑๔) การดึงสาย ควรใช้อุปกรณ์ช่วยในการดึงสายซึ่งออกแบบโดยเฉพาะเพื่อใช้กับงานดึงสายไฟฟ้าภายในท่อ และต้องปฏิบัติตามคำแนะนำของผู้ผลิตอุปกรณ์ดังกล่าวด้วย
- ๑๕) การหล่อลิ่นในการดึงสาย ผู้รับจ้างต้องใช้ตัวหล่อลิ่น ซึ่งเป็นชนิดที่ผู้ผลิตสายไฟฟ้าแนะนำไว้เท่านั้น
- ๑๖) สายไฟฟ้าสำหรับระบบการเดินสายแบบเดินลอย (ถ้ามีระบุในแบบ)
 - จะต้องจับยึดผนังหรือวัสดุด้วยเข็มขัดรัดสาย หรือที่จับสายที่เหมาะสม ที่ไม่ทำให้เบล็อก
นอกของสายชำรุด



- การอส่ายชนิดนี้ จะต้องให้มีรัศมีความโค้งไม่น้อยกว่า 5 เท่า ของเส้นผ่าศูนย์กลางของเปลือกนอก
 - การต่อสายไฟฟ้า ต้องทำภายในกล่องต่อสายเท่านั้น ด้วย Wire Nut หรืออุปกรณ์อื่นที่เทียบเท่า
 - การเดินสายต้องเดินให้ขนานหรือตั้งฉากกับตัวอาคาร และมีความเป็นระเบียบสวยงาม
- ๕) สายไฟฟ้าสำหรับระบบการเดินฝันโดยตรง (ถ้ามีระบุในแบบ)
- ต้องฝังลงในดินลึกอย่างน้อย 60 ซม.
 - สายไฟฟ้าต้องวางบนทรายซึ่งหนาไม่น้อยกว่า 10 ซม. (Sand Bed)
 - ควรวางสายไฟฟ้าบนทราย ควรวางเรียงเดี่ยวตามแนวอน โดยที่ระยะห่างระหว่างสายไฟฟ้าคร่ำเท่ากับพื้นที่หน้าตัดของสายไฟฟ้าดังกล่าว แล้วกลบด้วยทรายโดยรอบสายไฟฟ้าหนาไม่น้อยกว่า 10 ซม. เช่นกัน และวางทับด้วยแผ่นคอนกรีตหรือแผ่นอิฐคลอดสายก่อนกลบด้วยดิน ในตอนที่สายผล่อออกจากพื้นดิน ต้องมีการป้องกันสายโดยการร้อยสายผ่านห่อโลหะ หรือใช้ไวริอีนๆ ที่เหมาะสม
 - บนผิวดินในแนวเดินสายจะต้องวางแผ่นคอนกรีต (Concrete Tile) แสดงแนวสายไฟฟ้าได้ดีทุก ๆ ช่วงไม่เกิน 30 เมตรในทางตรง และทุกช่วงหักโค้ง หรือเดินเข้าอาคาร โดยที่แผ่นคอนกรีตดังกล่าวมีอักษรย่อแสดงชนิดของสายไฟฟ้าและลูกศรชี้แนวเดินสายไฟฟ้าได้ดี
 - 在กรณีที่สายไฟฟ้าที่ฝังใต้ดินโดยตรง จำเป็นต้องผ่านถนน หรืออาคารที่ต้องรับน้ำหนัก จำเป็นต้องร้อยสายในท่อ High Density Polyethylene Pipe (HDPE) หรือท่อร้อยสายเหล็กอานสังกะสีชนิดหนา (RSC) ในช่วงดังกล่าว แล้วจึงฝังดินได้ต่อไป
 - สายไฟฟ้าที่ฝังใต้ดินโดยตรง ก่อนจะกลบด้วยทรายและดินตามลำดับ ให้ทดสอบสภาพของผิวน้ำของสายไฟฟ้าด้วยเมกเกอร์ก่อนกลบทุกครั้ง
- ๖) ป้ายแสดงเลขที่วงจร สายไฟฟ้าทั้งหมดที่ปลายสายทั้งสองข้าง และในทุกจุดที่มีการต่อสายไฟฟ้าทั้งในกล่องต่อสาย รางเดินสายไฟฟ้าและอุปกรณ์ไฟฟ้า ต้องมีป้ายติดแสดงเลขที่วงจรไฟฟ้า โดยใช้ป้ายที่มีความทนทานดีเพื่อความสะดวกในการบำรุงรักษา รายละเอียดของการบ่งบอก เป็นไปตามที่แสดงไว้ในแบบ

6. ท่อร้อยสายไฟฟ้า

- 6.1 ข้อกำหนดในตอนนี้ ครอบคลุมรายละเอียดการจัดหาและการติดตั้งท่อร้อยสายไฟฟ้าและอุปกรณ์
- 6.2 ผู้รับจ้างต้องจัดหาและติดตั้งท่อร้อยสายซึ่งได้ระบุไว้ในข้อกำหนดนี้และดังแสดงไว้ในแบบทุกประการ
- 6.3 รายละเอียด



- 1) Intermediate Metal Conduit (IMC) ต้องเป็นท่อเหล็กแข็งชนิดหนาผ่านกระบวนการชุบสังกะสี (Hot-Dip Galvanized) มาแล้วและมีเส้นผ่าศูนย์กลางไม่น้อยกว่า 1/2" Intermediate Metal Conduit ต้องติดตั้งในกรณีดังนี้ คือ ที่ Service Enterance ที่ต้องการผ่านได้ดินหรือในคอนกรีต หรือที่เดินนอกอาคาร หรือเป็น Feeder หรือ Motor Circuit หรือที่ขึ้นตามข้อกำหนดของ มาตรฐานการติดตั้งระบบไฟฟ้าสำหรับประเทศไทย
 - 2) Electrical Metallic Tubing (EMT) ต้องเป็นท่อเหล็กบางชุบสังกะสี (Hot-Dip Galvanized) มีเส้นผ่านศูนย์กลางไม่เล็กกว่า 1/2 " สามารถใช้ติดตั้งในทุกสถานที่ได้ ยกเว้นที่ระบุไว้ในข้อ 3.1
 - 3) Polyvinyl Chloride Conduit (PVC) ต้องเป็นท่อ PVC ชนิดแข็งเนียน ทนทานต่อน้ำมัน, ไขมัน, กรดอิօอนิก, ด่าง, เกลือ มีเส้นผ่านศูนย์กลางไม่เล็กกว่า 3/4" สามารถติดตั้งได้ทั้งภายนอกอาคารและภายในอาคาร ตามข้อกำหนดของ มาตรฐานการติดตั้งระบบไฟฟ้าสำหรับประเทศไทย
 - 4) ท่ออ่อน (Flexible Conduit) ท่ออ่อนต้องทำจาก Galvanized Steel หรือ High Impact PVC ท่ออ่อนที่ใช้ในที่ขึ้นต้องเป็นแบบกันน้ำ
 - 5) Coupling and Thread Protector ท่อร้อยสายแต่ละท่อต้องมี Coupling อยู่ที่ปลายข้างหนึ่งและ Thread Protector อีกข้างหนึ่ง
 - 6) Conduit Fitting ต้องเป็นไปตามที่กำหนดของ มาตรฐานการติดตั้งระบบไฟฟ้าสำหรับประเทศไทย
 - 7) Lock Nut และ Bushing ต้องมี Lock Nut และ Bushing ทุกปลายของท่อ
 - 8) Junction and Pull Boxes ต้องเป็นเหล็กหล่อชุบสังกะสีที่มีกรรมวิธีป้องกันสนิมตามข้อ 2.5 หรือเป็น High Impact PVC.
- 6.4 การติดตั้ง ให้เป็นไปตามมาตรฐานการติดตั้งระบบไฟฟ้าสำหรับประเทศไทย
- 1) Intermediate Metal Conduit (IMC) ต้องใช้ฝังใต้ดินหรือคอนกรีตหรืออิฐ การติดตั้งต้องเป็นไปตามมาตรฐานฯ
 - 2) Electrical Metallic Tubing (EMT) ต้องใช้กับท่อเดินloy หรือฝังในฝ้า การติดตั้งเป็นไปตามมาตรฐานฯ
 - 3) Polyvinyl Chloride Conduit (PVC) ต้องใช้กับท่อเดินloy หรือฝังในฝ้า การติดตั้งเป็นไปตามมาตรฐานฯ
 - 4) ท่อ Polybutylene (ท่อ PB) หรือท่อ Polyethylene (ท่อ PE) หรือท่อ Eflex ต้องใช้เฉพาะฝังใต้ดินภายนอกอาคารเท่านั้น
 - 5) Flexible Conduit ต้องใช้มือต้องการ Conduit Termination กับ Equipment ซึ่งมีการสัมสเหอนหรือมีอุปกรณ์ต้องการความยืดหยุ่น การติดตั้งเป็นไปตามมาตรฐานฯ



- 6) Associated Material ต้องเป็นไปตามมาตรฐานฯ สำหรับการติดตั้ง ณ สถานที่อันตราย เป็นไปตามมาตรฐานฯ ว่าด้วยเรื่องการติดตั้ง ณ สถานที่อันตราย
- 7) Moisture Pocket ก่อนนำห่อร้อยสายไปติดตั้ง ถ้ามี Moisture Pocket ต้องกำจัดให้หมด เสียก่อน
- 8) Bend and Offset ต้องเป็นไปตามที่ระบุไว้ในแบบและตามกฎการไฟฟ้าฯ ทุกประการ ท่อ ร้อยสายที่เสียรูป และไม่เป็นไปตามที่ระบุห้ามน้ำมันใช้ในการติดตั้ง
- 9) การเดินท่อให้พยุงยามเดินในแนว ทางเดิน (Corridor) และมีแนวขานหรือติดตั้งจากกับตัว อาคาร
- 10) การต่อเขื่อมกับ Box และ Cabinet โดยมี Locknut ด้านในและด้านนอกที่ปลายของท่อ ท่อ ร้อยสายต้องมี Bushing สามอยู่
- 6.5 Colour Code ท่อหรือ Wire Way และ Colour Symbols ของระบบไฟฟ้า และสื่อสารทั้งหมดที่ เดินloyทั้งภายในฝ้าเพดานหรือเดินloyติดผนังหรือเพดานให้หาสีดาดไว้ที่ห่อทุกๆ ระยะ 1 เมตร ด้วยสีดังต่อไปนี้

| หัวข้อ | ตัวอักษร | Colour Code | Colour Symbols |
|---|----------|-------------|----------------|
| ระบบไฟฟ้าปกติ (Normal) | N | สีส้ม | สีดำ |
| ระบบไฟฟ้าฉุกเฉิน (Emergency) | E | สีเหลือง | สีแดง |
| ระบบไฟฟ้าสำรองแบบต่อเนื่อง (UPS) | U | สีดำ | สีเขียว |
| ระบบสัญญาณเตือนอัคคีภัย (Fire Alarm System) | FA | สีแดง | สีดำ |
| ระบบเสาอากาศโทรทัศน์รวม (Master Antenna Television,MATV) | MA | สีขาว | สีดำ |
| ระบบเสียงประกาศ (Public Address System) | S | สีขาว | สีดำ |
| ระบบโทรทัศน์วงจรปิด (Close Circuit Television,CCTV) | CC | สีน้ำเงิน | สีดำ |
| ระบบรักษาความปลอดภัย (Security System) | SEC | สีน้ำเงิน | สีดำ |
| ระบบบริหารอาคารอัจฉริยะ (Intelligent Building Management System) | BAS | สีน้ำเงิน | สีดำ |
| ระบบไฟฟ้าสำหรับระบบปรับอากาศ | AC | สีน้ำเงิน | สีดำ |
| ระบบไฟฟ้าสำหรับระบบสุขาภิบาล | SAN | สีน้ำเงิน | สีดำ |



7. รางเดินสาย Wire Way และ Cable Tray

- ก) รางเดินสายจะต้องเป็นผลิตภัณฑ์ที่ได้มาตรฐานจากผู้ผลิตในประเทศไทย ซึ่งได้ผ่านการทดสอบตามมาตรฐาน ISO 9001 และเป็นผู้ผลิตที่มีคุณภาพ การติดตั้งต้องมีความระมัดระวังและติดตั้งโดยผู้เชี่ยวชาญเท่านั้น
- ข) การติดตั้งรางเดินสาย และจำนวนสายให้ใช้ก្នុង และวิธีการตามที่กำหนดใน มาตรฐานการติดตั้งระบบไฟฟ้าสำหรับประเทศไทย
- ค) รางเดินสายต้องผลิตจากแผ่นเหล็กมาตรฐานชนิด Cool Roll Mild Steel Sheet ความหนาของเหล็กที่เหมาะสมมีดังนี้
- ขนาดความหนา 1.0 มม. สำหรับ Wireway ขนาดไม่เกิน 100 x 75 มม.
 - ขนาดความหนา 1.6 มม. สำหรับ Wireway ขนาดไม่เกิน 100 x 100 มม. แต่ไม่เกิน 300 x 100 มม.
 - ขนาดความหนา 2.0 มม. สำหรับ Wireway ขนาดไม่เกิน 350 x 100 มม.
- ง) กระบวนการทำสี จะต้องมีการล้างทำความสะอาดทุกชิ้นงานด้วยน้ำยาล้างไขมันหลัง จากนั้นจะถูกเคลือบ Zinc โดยวิธีการ Zinc Phosphate ซึ่งจะเพิ่มประสิทธิภาพการป้องกันสนิม และการยึดเกาะของสีในชั้นแรก แล้วนำชิ้นงานเข้า Automatic Line พ่นสีฟุ่น Epoxy ด้วยระบบ Electrostatic Powder Spraying และอบด้วยอุณหภูมิ 200 องศาเซลเซียส ความหนาสี 60 ไมครอนส์

8. กล่องต่อสาย

- 8.1 กล่องต่อสายแบบต่างๆ ต้องเป็นไปตามมาตรฐานการติดตั้งระบบไฟฟ้าสำหรับประเทศไทย กล่องต่อสายให้หมายรวมถึงกล่องต่อสวิทช์เต้าเสียบ กล่องรวมสายและกล่องสำหรับอุปกรณ์ต่างๆ
- 8.2 ผู้จ้างต้องจัดหาและติดตั้งกล่องต่อสายสำหรับเดาร์รับ สวิทช์และอุปกรณ์อื่น กล่องดึงสาย (Pull Box) กล่องต่อสาย (Junction Box) และข้อต่อต่างๆ ตามที่แสดงไว้ในแบบและส่วนอื่นที่เห็นว่าจำเป็น สำหรับการติดตั้ง (ซึ่งไม่ได้แสดงไว้ในแบบ)

8.3 อุปกรณ์

- 1) กล่องต่อสายโดยทั่วไปต้องเป็นเหล็กหล่อชุบสังกะสี มีความหนาไม่น้อยกว่า 1.2 มิลลิเมตร
- 2) กล่องต่อสายแบบกันน้ำต้องใช้เป็นอลูมิเนียมหรือเหล็กหล่อและมีกรรมวิธีป้องกันน้ำและกันสนิมได้ดี
- 3) กล่องต่อสายทุกแบบต้องมีฝาปิด
- 4) ขนาดของกล่องต่อสายต้องมีขนาดไม่เล็กกว่าที่กำหนดไว้ในตาราง
- 5) กล่องต่อสายต้องมีวิธีกันสนิมตามที่ได้กล่าวมาแล้ว
- 6) กล่องต่อสายต้องมีกรรมวิธีป้องกันการบาดสาย

8.4 การติดตั้ง

- 1) ให้เป็นไปตามมาตรฐานการติดตั้งระบบไฟฟ้าสำหรับประเทศไทย



- 2) กล่องต่อสายทุกกล่องต้องต่อลงดินตามกฎของ IEC
- 3) กล่องต่อสายทุกกล่องมีการจับยึดที่แข็งแรงกับตัวอาคาร
- 4) การต่อท่อเข้ากับกล่องต่อสายต้องประกอบด้วย Locknut และ Bushing
- 5) กล่องต่อสายต้องเลือกใช้และติดตั้งตามสภาวะการใช้งานและสภาวะแวดล้อม
- 6) กล่องต่อสายของวงจรไฟฟ้าปกติ (Normal Supply) ต้องแยกต่างหากจากวงจรไฟฟ้าฉุกเฉิน (Emergency Supply)

8.5 Colour Code และ Colour Symbols ของกล่องต่อสายทุกกล่อง ต้องทาสีภายในกล่องและฝากล่อง ด้วยสีดังที่ระบุในข้อ 6.5

Pull Box

| Conductor Size (Sq.Mm.) | Free Space Within Box For Each Conductor |
|-------------------------|---|
| 2.5 | 2 Cubic Inches |
| 4 | 2.25 Cubic Inches |
| 6 | 2.5 Cubic Inches |
| 10 | 3 Cubic Inches |
| 16 | 5 Cubic Inches |
| > 25 (Straight) | Length Of The Box Not Less Than 8 Times The Diameter Of The Largest Raceway |
| > 25 (Angle) | Length Of The Box Not Less Than 6 Times The Diameter Of The Largest Raceway |



Termination Box

| Box Dimension (Inch) | Maximum Number Of Conductor | | | | |
|-------------------------|-----------------------------|----|----|----|----|
| | Size Of Conductor (mm) | | | | |
| | 2.5 | 4 | 6 | 10 | 16 |
| 4 * 1 1/4 Square | 9 | 8 | 7 | 6 | 0 |
| 4 * 1 1/2 Square | 10 | 9 | 8 | 7 | 0 |
| 4 * 2 1/8 Square | 15 | 13 | 12 | 10 | 0 |
| 1 11/15 * 1 1/14 Square | 12 | 11 | 10 | 8 | 0 |
| 4 11/16 * 1 1/2 Square | 14 | 13 | 11 | 9 | 0 |
| 4 11/16 * 2 1/8 Square | 21 | 18 | 16 | 14 | 0 |
| 3 * 2 * 1 1/2 | 3 | 3 | 3 | 2 | 0 |
| 3 * 2 * 2 | 5 | 4 | 4 | 3 | 0 |
| 3 * 2 * 2 1/4 | 5 | 4 | 4 | 3 | 0 |
| 3 * 2 * 2 1/2 | 6 | 5 | 5 | 4 | 0 |
| 3 * 2 * 2 3/4 | 7 | 6 | 5 | 4 | 0 |
| 4 * 2 1/8 * 1 1/2 | 5 | 4 | 4 | 3 | 0 |
| Box Dimension (Inch) | Maximum Number Of Conductor | | | | |
| | Size Of Conductor (mm) | | | | |
| | 2.5 | 4 | 6 | 10 | 16 |
| 4 * 2 1/8 * 1 7/8 | 6 | 5 | 5 | 4 | 0 |
| 4 * 2 1/8 * 2 1/8 | 7 | 6 | 5 | 4 | 0 |



Maximum Number Of Conductor In Conduit Or Tubing

| Size (sq.mm.) | Maximum Number Of Conductor In Conduit Or Tubing | | | | | | | | | |
|------------------|--|-----|----|-----|-----|----|-----|-----|-----|----|
| | Size Of Conduit (inch) | | | | | | | | | |
| | 1/2 | 3/4 | 1 | 1 ¼ | 1 ½ | 2 | 2 ½ | 3 | 3 ½ | 4 |
| 1 | 6 | 10 | 18 | 31 | 45 | | | | | |
| 1.5 | 5 | 10 | 14 | 25 | 35 | | | | | |
| 2.5 | 3 | 5 | 9 | 16 | 22 | 38 | | | | |
| 4 | 3 | 5 | 7 | 13 | 18 | 30 | 47 | | | |
| 6 | 2 | 4 | 5 | 10 | 14 | 23 | 36 | 48 | | |
| 10 | 1 | 3 | 4 | 6 | 9 | 15 | 22 | 32 | 44 | 50 |
| 16 | 1 | 2 | 3 | 4 | 5 | 9 | 14 | 21 | 28 | 37 |
| 25 | | | | 3 | 4 | 7 | 11 | 16 | 22 | 28 |
| 35 | | | | 2 | 3 | 5 | 8 | 13 | 18 | 23 |
| 50 | | | | 1 | 2 | 4 | 6 | 9 | 13 | 16 |
| 70 | | | | 1 | 1 | 3 | 5 | 8 | 10 | 13 |
| 95 | | | | 1 | 1 | 2 | 3 | 6 | 8 | 10 |
| 120 | | | | 1 | 1 | 2 | 3 | 6 | 8 | 10 |
| 150 | | | | 1 | 1 | 2 | 3 | 5 | 7 | 9 |
| 185 | | | | | 1 | 1 | 2 | 3 | 5 | 7 |
| 240 | | | | | 1 | 1 | 1 | 3 | 4 | 6 |
| 300 | | | | | 1 | 1 | 1 | 3 | 4 | 5 |
| 400 | | | | | | 1 | 1 | 1 | 3 | 4 |
| 500 | | | | | | 1 | 1 | 1 | 2 | 3 |
| Size (sq.mm.) | Maximum Number Of Conductor In Conduit Or Tubing | | | | | | | | | |
| | Size Of Conduit (inch) | | | | | | | | | |
| | 1/2 | 3/4 | 1 | 1 ¼ | 1 ½ | 2 | 2 ½ | 3 | 3 ½ | 4 |
| TEL. WIRE | | | | | | | | | | |
| 4C-0.65 | 4 | 9 | 16 | 26 | 38 | 67 | 106 | 153 | | |
| 4C-0.5 | 5 | 13 | 23 | 37 | 63 | 94 | 198 | 210 | | |



ระบบสุขาภิบาล

1. ข้อกำหนดที่ใช้เป็นมาตรฐาน

- 1.1 มาตรฐานการเดินท่อภายในอาคาร ของวิศวกรรมสถานแห่งประเทศไทยในพระบรมราชูปถัมภ์ (E.I.T. Standard) หมายเลขอ 1004-16
- 1.2 มาตรฐานของการประปาครเครื่อง
- 1.3 มาตรฐานการติดตั้งระบบไฟฟ้าสำหรับประเทศไทย
- 1.4 นอก. (มาตรฐานผลิตภัณฑ์อุตสาหกรรม ของกระทรวงอุตสาหกรรม)
- 1.5 ASTM - American Society of Testing Material

2. ข้อกำหนดทั่วไป

- 2.1 วัสดุ อุปกรณ์ ชิ้นส่วนต่าง ๆ ของวัสดุ อุปกรณ์ และเครื่องจักร ที่ใช้ในการปรับปรุงและติดตั้ง จะต้องมีคุณภาพ เพื่อประกันต่อประสิทธิภาพการทำงานและอายุการใช้งาน วัสดุที่ใช้ทั้งหมดต้อง เป็นของใหม่ไม่เคยใช้งานมาก่อนและไม่มีชำรุดบกพร่องใดๆ โดยเฉพาะจะต้องมีคุณภาพไม่ต่ำกว่า ที่ได้กำหนดไว้ หรือบ่งแจ้งไว้ในข้อกำหนดใดๆ ของงานนี้ อุปกรณ์ที่บกพร่องหรืออุปกรณ์ที่เสียหาย ในขณะติดตั้ง หรือขณะทดสอบจะต้องเปลี่ยนใหม่ หรือแก้ไขข้อมูลใหม่ให้อยู่ในสภาพที่ดี ทั้งนี้ต้อง ได้รับการรับรองจากคณะกรรมการตรวจสอบทั่วไป
- 2.2 ผู้รับจ้างจะต้องเข้าใจว่าแบบงานสุขาภิบาลและดับเพลิงนั้นเป็นเพียงไดอะแกรมซึ่งแสดงหลักการ และรูปแบบเท่านั้น ตำแหน่งของห้องอุปกรณ์ต่าง ๆ แสดงที่ตั้งและการจัดตั้งโดยประมาณเท่านั้น ผู้รับจ้างจะต้องจัดระเบียบท่อและการวางอุปกรณ์ต่างๆ ให้ดูเรียบร้อยสวยงามและให้สวยงามต่อ การบำรุงและใช้งาน โดยไม่ขัดขวางต่องานระบบอื่นด้วย
- 2.3 ต้องได้กล่าวแล้วว่าแบบที่กำหนดไว้เป็นเพียงไดอะแกรม ดังนั้นระยะต่าง ๆ ผู้รับจ้างจะวัดจากแบบ แล้วเทียบมาตรฐานไม่ได้ ระยะต่าง ๆ ต้องกำหนดและวัดจากสถานที่จริงๆ ก่อนการติดตั้งสร้าง ผู้รับจ้างจะต้องตรวจสอบแบบกับสภาพของจริงให้คล้องจองกันก่อน
- 2.4 ห้องน้ำที่สามารถเห็นได้มีการปรับปรุงพื้นที่แล้วเสร็จสมบูรณ์ ทั้งน้ำรวมไปถึงห้องที่เดินอยู่บนฝ้า และกล่องซ่อนห้องท่อให้ทาสีทำเครื่องหมายเป็นสัญลักษณ์ของห้องน้ำต่างๆ ที่จะกำหนดให้เป็นสีต่างๆ ตามข้างล่างนี้ทุกระยะไม่เกิน 3.00 เมตร สีอาจเปลี่ยนได้กรณีข้ากับงานระบบอื่นๆ

| | |
|---------------|-------------|
| ห้องน้ำ | ทาสีน้ำเงิน |
| ห้องน้ำน้ำทึบ | ทาสีน้ำตาล |
| ห้องน้ำส้วม | ทาสีดำ |
| ห้องน้ำอากาศ | ทาสีขาว |

- 2.5 ชนิดของห้องน้ำที่สามารถได้ระบุเป็นอย่างอื่นในแบบ ให้ใช้ห้องต่าง ๆ ตามรายการนี้



- 1) ท่อส่วน ท่อปั๊สสาวะ, ท่อระบายน้ำทึ้ง ใช้ท่อเหล็กหล่อชนิดปลายเรียบต่อด้วยปลอกรัด มาตรฐาน มอก. 533-2527 ชนิดผนังท่อหนา หรือตามที่ระบุในแบบ
- 2) ท่อระบายน้ำฝนใช้ท่อเหล็กอับสังกะสีประเภทที่ 2 ตามมาตรฐาน มอก. 277-2521 หรือตามที่ระบุในแบบ
- 3) ท่อระบายน้ำอากาศใช้ท่อเหล็กอับสังกะสี ตามมาตรฐาน มอก. 277-2521 ประเภทที่ 2 หรือ BS 1387-1967 Medium Weight หรือตามที่ระบุในแบบ
- 4) ท่อระบายน้ำอากาศฝังดินภายนอกอาคาร และระบบท่อตันไม่ใช้ท่อ Polybutylene (PB) Class 13.5 มาตรฐาน มอก. 910-2532 ใช้ข้อต่อระบบ Socket Fusion หรือตามที่ระบุในแบบ
- 5) ท่อส่วนที่ฝังทะเล่นผ่านผนังบ่อน้ำ, บ่อน้ำเสียที่กำหนดเป็นท่อเหล็กไร้สนิม (Stainless Steel) ให้ใช้ตามมาตรฐาน JIS G 3459, AISI 304A, SCH 40 หรือตามที่ระบุในแบบ
- 6) ท่อประปาภายในอาคารใช้ท่อ Galvanized Medium Grade ผลิตตามมาตรฐาน BS 1387 หรือตามที่ระบุในแบบ
 - ท่อขนาดเส้นผ่านศูนย์กลาง 2" และเล็กกว่าใช้ข้อต่อแบบ Malleable Iron Screw Type Fitting ทนความดันได้ 150 PSI
 - ท่อขนาดเส้นผ่านศูนย์กลางตั้งแต่ 2 1/2" ใช้ข้อต่อแบบ Flange Fitting ทนความดันได้ 150 PSI

2.6 เครื่องยืดเหนี่ยวและอุปกรณ์แขวนท่อ

- 1) เครื่องมือที่ใช้ในการแขวนรองรับและรัด หรือยืดท่อจะต้องมีขนาดเหมาะสม และยืดติดกับโครงสร้างอาคารอย่างมั่นคงแข็งแรงเพียงพอในการรับน้ำหนักท่อ
- 2) ท่อที่วางในแนวราบ หรือในแนวระดับ จะต้องมีที่ยืด หรือรัดท่อ หรือแขวน หรือรองรับกับแผ่นพื้น หรือคานด้านบน ถ้ามีท่อแนวโน้มหลายเส้นรวมกันอาจรวมบนเหล็กฉากและเหล็กรูปตัวซี แขวนรวมกัน เหล็กแขวนจะต้องมีร่องให้ปรับระดับได้ง่าย
- 3) ท่อที่ติดตั้งในแนวตั้งหรือแนวตั้ง จะต้องยืดหรือรัดท่อให้มั่นคงแข็งแรงทุก ๆ ชั้นของอาคาร หรือไม่น้อยกว่าช่วงของความยาวท่อแต่ละท่อน นอกจากนี้ ตรงโคนห่อจักต้องมีการรองรับเป็นพิเศษ โดยเฉพาะอย่างยิ่งในกรณีที่ต้องเปลี่ยนจากแนวตั้งมาเป็นแนวราบ
- 4) ระยะห่างที่มากที่สุดเป็นเมตรของเครื่องยืดเหนี่ยวและอุปกรณ์แขวนท่อ



| ท่อ (นิ้ว) | เส้นผ่าศูนย์กลาง (มม.) | ท่อเหล็ก | | ท่อ พี.วี.ซี. | | ท่อทองแดง | |
|---------------|---------------------------|---------------|-----------------|---------------|-----------------|---------------|-----------------|
| | | แหนวยอด บน | แหนวยอด ล่าง | แหนวยอด บน | แหนวยอด ล่าง | แหนวยอด บน | แหนวยอด ล่าง |
| 1/2 | 9 | 2 | 2.4 | 0.9 | 1.2 | 1.5 | 1.8 |
| 3/5 | 9 | 2.4 | 3 | 1 | 1.2 | 1.8 | 2.4 |
| 1 | 9 | 2.4 | 3 | 1 | 1.2 | 1.8 | 2.4 |
| 1 1/4 | 9 | 2.4 | 3 | 1.2 | 1.8 | 2 | 3 |
| 1 1/2 | 9 | 3 | 3.6 | 1.3 | 1.8 | 2.4 | 3 |
| 2 | 9 | 3 | 3.6 | 1.5 | 1.8 | 2.4 | 3.6 |
| 2 1/2 | 12 | 3 | 4.5 | 1.8 | 2.4 | 3 | 3.6 |
| 3 | 12 | 3.6 | 4.5 | 2 | 2.4 | 3 | 3.6 |
| 4 | 15 | 4 | 4.5 | 2.4 | 2.4 | 3.6 | 3.6 |
| 5 | 15 | 4.8 | 4.5 | 2.4 | 3 | | |
| 6 | 22 | 4.8 | 4.5 | 2.4 | 3 | | |
| 8 | 22 | 6 | 4.8 | 3 | 3.6 | | |
| 10 | 22 | 6 | 4.8 | | | | |
| 12 | 22 | 6 | 4.8 | | | | |

การแขวนและยึดรับท่อ พี.บี. และท่อ เอช.ดี.พี.อี. ให้เป็นไปตามคำแนะนำของบริษัทผู้ผลิต สำหรับท่อเหล็กหล่อให้มีที่แขวนและยึดรับทุกระยะ 3 เมตร เป็นอย่างน้อยแต่จะต้องมีที่ยึดรับอยู่ใกล้รอยต่อ และทุกครั้งที่ท่อเลี้ยวหรือมีท่อแยก

- 5) การทาสีเครื่องยืดเหนี่ยวและอุปกรณ์แขวนท่อทุกชิ้นต้องทาสีกันสนิม Epoxy 2 ชั้น และทาสีเทาทับ 1 ชั้น โดยก่อนทาสีต้องขัดสนิมให้หมดเสียก่อน
- 6) ขนาดชนิดของอุปกรณ์ยึดและแขวนท่อ จะต้องเป็นที่รับรองว่าสามารถรับน้ำหนักได้โดยมีค่าความปลอดภัยไม่ต่ำกว่า 3 เท่าของน้ำหนักใช้งาน

2.7 การต่อท่อ

- 1) การต่อท่อ พี.วี.ซี. ให้ดำเนินการตามมาตรฐานของผู้ผลิต
- 2) การต่อท่อเหล็กหล่อ ต่อโดยใช้อุปกรณ์ปลอกรัด ตัวปลอกรัดและอุปกรณ์ทำด้วยเหล็กกล้าไร้สนิมเกรด 304 ปลอกยางทำด้วยยางสังเคราะห์ชนิดพิเศษ Neoprene
- 3) การต่อท่อ Polybutylene High Density Polyethylene และ Poly Propylene ส่วนที่ผูกในพนังให้ใช้ชนิดเข็ม ส่วนอื่น ๆ ให้ดำเนินการตามมาตรฐานผู้ผลิต โดยส่วนที่จำเป็นต้องถอดซ่อมให้เป็นชนิดหน้าจานหรือชนิดที่สามารถถอดซ่อมได้
- 4) ท่อต่อท่อเหล็กกล้าไร้สนิมใช้ชนิดวีริเช็ม ห่อส่วนที่จำเป็นต้องถอดซ่อมให้เป็นชนิดหน้าจาน

2.8 แบบแสดงการติดตั้งอุปกรณ์ (Shop Drawing) แบบแปลนและรายการประกอบแบบที่เป็นแบบคู่สัญญาที่เป็นแนวทางและข้อกำหนดที่จะให้ผู้รับจ้างปฏิบัติ รายละเอียดปลีกย่อยต่าง ๆ ที่มิได้ระบุ แบบหรือรายการประกอบแบบ ผู้รับจ้างจะต้องจัดหาให้ครบถ้วน และก่อนปฏิบัติติดตั้งอุปกรณ์ผู้รับจ้างเสนอแบบการติดตั้งอุปกรณ์ (Shop Drawing) ภายในแบบจะต้องประกอบด้วยรายละเอียด



- ต่างๆ เช่น การวางแผนท่อ การติดตั้งอุปกรณ์ต่างๆ และขนาดของท่อให้คณะกรรมการตรวจสอบพัสดุทำการพิจารณาเพื่อนุมัติก่อน
- 2.9 ถ้าไม่สามารถเดินท่อต่างๆ ตามแบบและรายการเนื่องจากอุปสรรคทางด้านต่างๆ ผู้รับจ้างเดินท่อต่างไปจากแบบและรายการได้โดย
- 1) ส่งแบบ Shop Drawing การเดินท่อที่เปลี่ยนแปลงให้คณะกรรมการตรวจสอบพัสดุพิจารณาอนุมัติ
 - 2) เมื่อเปรียบเทียบกับแบบและรายการเดิมแล้ว รฟม. จะต้องไม่เสียประโยชน์
- 2.10 ถ้าแบบและรายการเดินท่อไม่แสดงแนวท่อ และขนาดท่อของสุขภัณฑ์ใด หรือแนวท่อและขนาดท่อไม่ชัดเจน ให้ถือว่าการเดินท่อของสุขภัณฑ์นั้นๆ รวมอยู่ในงานจ้างนี้ด้วย และให้ผู้รับจ้างส่งแบบ Shop Drawing การเดินท่อที่ขาดไปให้คณะกรรมการตรวจสอบพัสดุพิจารณาอนุมัติ
- 2.11 ผู้รับจ้างจะต้องพยายามหลีกเลี่ยงการตัดหรือเจาะผนังหรือพื้นคอนกรีตให้มากที่สุด เมื่อหลีกเลี่ยงไม่ได้ ผู้รับจ้างจะต้องปะซ่อมรอยตัดกล่าวให้คืนสภาพดีอย่างน้อยเท่าที่ผู้รับจ้างระบบโครงสร้างจะทำได้ในตอนนี้ใกล้เคียงกัน ทั้งนี้ก่อนจะทำการตัดหรือเจาะผู้รับจ้างจะต้องเสนอต่อคณะกรรมการตรวจสอบพัสดุก่อน ค่าใช้จ่ายในการตัดเจาะและปะซ่อมต้องเป็นของผู้รับจ้างเอง ผู้รับจ้างจะต้องระมัดระวังและตรวจสอบว่ามีที่พอดในการทำงาน เช่น การเดินท่อหรือติดตั้งอุปกรณ์ โดยไม่ใช้เนื้อที่เปลืองเกินความจำเป็น รวมทั้งซ่องเปิดตรวจต่างๆ ด้วย
- 2.12 ในกรณีติดตั้งที่แขวนและยึดรับท่อหรืออุปกรณ์ใดๆ เข้ากับโครงสร้าง ผู้รับจ้างจะต้องใช้วิธิติดตั้งที่ถูกต้องและแข็งแรง เช่น การเชื่อมกับเหล็กโครงสร้างเป็นต้น หากไม่อาจเชื่อมได้ทัน ผู้รับจ้างอาจเสนอขออนุมัติต่อคณะกรรมการตรวจสอบพัสดุเพื่อใช้ปลอกขยายที่เป็นเหล็กได้ แต่ห้ามใช้ถูกอุดไม้เพื่อใส่สกรูหรือตะปูเป็นอันขาด
- 2.13 การป้องกันเสียงดังรบกวนและการสั่นสะเทือน ผู้รับจ้างจะต้องรับผิดชอบในการป้องกันเสียงดังรบกวน และการสั่นสะเทือน เนื่องจากการทำงานของเครื่องใช้และอุปกรณ์ต่างๆ หลังจากการติดตั้งแล้ว โดยใช้วิธีการป้องกันที่เหมาะสมกับสภาพการทำงานของเครื่องใช้และอุปกรณ์นั้นๆ การติดตั้งอุปกรณ์เพื่อลดการสั่นสะเทือนควรจะทำตามคำแนะนำของผู้ผลิตไม่ว่าจะแสดงไว้ในแบบหรือไม่ก็ตาม
- 2.14 ผู้รับจ้างจะต้องรักษาความสะอาดของบริเวณสถานที่ทำงานเสมอ โดยการจัดรวบรวมขยะหรือของที่ไม่ใช่ไปทิ้ง ซึ่งเมื่องานเสร็จแล้วผู้รับจ้างจะต้องรื้อถอนสิ่งปลูกสร้างของตนไปโดยเร็ว รวมทั้งเก็บกวาดขยะและล้างสกปรกให้เรียบร้อยพร้อมที่จะให้พื้นที่นั้นใช้การได้ทันที
- 2.15 ผู้รับจ้างจะต้องรักษาพื้นที่ เช่น ถนน ทางเข้า ทางเดิน ห้องน้ำ สายไฟ ให้อยู่ในสภาพเรียบร้อย ปราศจากการเกะกะกีดขวางการบำรุงรักษาและซ่อมแซม

3. ระบบระบายน้ำทิ้ง

หมายถึง การระบายน้ำทิ้งจากสุขภัณฑ์ต่างๆ และการระบายน้ำฝน



- 3.1 ท่อระบายน้ำระดับ จะต้องวางโดยมีความลาดเอียงไม่น้อยกว่า 1:100 สำหรับท่อที่มีขนาดไม่เกิน 4 นิ้ว ความลาดเอียงไม่น้อยกว่า 1:200 สำหรับท่อที่มีขนาดใหญ่กว่า 4 นิ้วหรือเป็นอย่างอื่นตามที่ระบุในแบบ
- 3.2 ท่อระบายน้ำฝน และระบายน้ำฝนภายนอกอาคาร ขนาด ชนิดและความลาดเอียงของท่อระบายน้ำดูในแบบ
- 3.3 ท่อส้วม ท่อปัสสาวะท่อระบายน้ำทึบที่จะต้องเปลี่ยนทิศทาง หรือการต่อท่อระบบทวนวนกับแนวตั้งให้ต่อหอด้วยข้อต่อตัว Y กับข้อโค้ง 45 องศา หรือข้อโค้งมีรัศมีกว้าง

4. ระบบประปา

- 4.1 การเดินท่อให้ใส่ประตูน้ำรวมและประตูน้ำแยกแต่ละชั้น แต่ละส่วนหรือแต่ละกลุ่มของเครื่องสุขภัณฑ์และต้องเป็นไปตามแบบ เพื่อสะดวกในการซ่อมแซมแก้ไขหรือติดตั้งเพิ่มเติมในอนาคตได้ตามรายการมาตรฐานผลิตภัณฑ์ หรือนำมัดจำแล้วเทียบเท่า
- 4.2 การต่อห้อจากห่อประปาแยกเข้าเครื่องสุขภัณฑ์และอุปกรณ์ทั้งหมด ห้ามต่อโดยตรงให้ต่อห่อแยกโดยใช้ยูเนี่ยนก่อนทุกครั้ง เว้นแต่เครื่องสุขภัณฑ์และอุปกรณ์นั้น ๆ ได้มีข้อชนิดที่สามารถลดออกได้โดยง่ายติดมาด้วยแล้ว การต่อyuเนี่ยน ห้ามติดตั้งในกำแพงเพดานหรือฝาถัง
- 4.3 การวางแผนท่อประปาจะเป็นแนวตรง ถ้าหากเป็นมุมหรือขนาดไม่เท่ากัน ไปตามแนวผนังจะต้องได้สัดส่วนประณีต ห้อขึ้นจะต้องได้ตั้งและตรง
- 4.4 ประตูน้ำทุกด้วยจะต้องติดตั้งในตำแหน่งที่สะดวกแก่การตรวจ และเข้าถึงได้ง่าย

5. การตรวจสอบและการทดสอบ

- 5.1 การทดสอบระบบประปาจะต้องทำการทดสอบก่อนที่ผู้รับจ้างตีฝ้าเพดาน หรือกระทำการใด ๆ ที่ปิดบังห่อโดยใช้หัวที่มีคุณภาพได้มาตรฐานน้ำดีมี กบ. หรือ สม. อัดเข้าในระบบให้มีความดันตามกำหนดในแบบให้ห้องที่เป็นเวลาไม่ต่ำกว่า 2 ชม. แล้วจึงเริ่มการตรวจสอบหารอยร้าว หากพบว่าส่วนใดของระบบรั่วซึมจะต้องแก้ไขให้เรียบร้อย
- 5.2 การทดสอบระบบระบายน้ำ หรือระบบระบายน้ำอากาศ ให้เปิดช่องทั้งหลายในระบบที่ต้องการทดสอบให้แน่น เว้นช่องที่อยู่ระดับสูงสุดเดิมน้ำล้นออกจากช่องนี้ แต่ละส่วนของระบบจะต้องได้รับการทดสอบได้ความดัน ไม่ต่ำกว่าความดันน้ำ 300 ซม. กักน้ำไว้เป็นเวลาไม่น้อยกว่า 45 นาที แล้วจึงเริ่มสำรวจหารอยร้าว หากไม่พบว่ามีรอยรั่วซึมใด ๆ จึงจะถือว่าใช้ได้ การทดสอบวิธีนี้จะต้องกระทำก่อนการติดตั้งสุขภัณฑ์
- 5.3 ถ้าการทดสอบกระทำหลังการติดตั้งเครื่องสุขภัณฑ์แล้ว ให้เติมน้ำลงในที่ดักกลิ้นทั้งหมดที่มีอยู่แล้ว พ่นควันloyขึ้นตรงปลายห้องน้ำ จึงปิดปากห้องแล้วอัดควันจนได้ความดันเท่ากับความดันของน้ำสูง 2.5 ซม. ความดันนี้จะต้องไม่ลดลงในช่วงเวลาไม่น้อยกว่า 15 นาที จึงจะถือว่าไม่มีรอยรั่ว
- 5.4 เครื่องมืออุปกรณ์อื่น ๆ อุปกรณ์การควบคุมและห้องที่จะต้องทำการทดสอบตามมาตรฐานที่ได้กำหนด



N.mw

6. อุปกรณ์ประกอบทั่วไป

- 6.1 Gate Valve ขนาด 2" และเล็กกว่าให้เป็น Cast Bronze Body Screwed, Solid Wedge, Rising or Non-Rising Stem ขนาด 2 1/2" ขึ้นไปให้เป็นชนิด Cast or Ductile Iron Body, Flanged, Bronze Mounted, Solid Wedge ความสามารถทนแรงดันขณะใช้งาน Working Pressure ไม่น้อยกว่า 125 ปอนด์ ต่อตารางนิ้วหรือที่ระบุไว้ในแบบ
- 6.2 Butterfly Valve ต้องมีตัววาล์วเป็นเหล็กหล่อ ชนิด Lug Type ใน การติดตั้งวาล์วให้อยู่ในแนวเดียวกันกับหน้าแปลนและห่อ ตัวลิ้นทำด้วย Aluminum Bronze, ก้านวาล์วทำด้วย Stainless Steel วงรอบที่ขอบในของวาล์วต้องมีตัว Seat ทำด้วยวัสดุยืดหยุ่น Resilient Material การเปิดและปิดวาล์วใช้คันโยก Class 125 / 200PSI, W.O.G.
- 6.3 Check Valve ใช้งานทั่วไป ขนาด 2" และเล็กกว่าให้เป็น Cast Bronze Body, Swing Check Screwed Ends ขนาด 2 1/2" ขึ้นไป ให้เป็นชนิด Spring Loaded Duo-Plate ตัววาล์วทำด้วย Cast Iron, Disc ทำด้วย Aluminum Bronze, Spring ทำด้วย Stainless Steel, Wafer Style, Class 125 / 200PSI, W.O.G. Check Valve ระบบน้ำทึบเป็นชนิด Spring Loaded Swing Disc Check Valve, ตัววาล์วทำด้วย Cast Iron Bronze Trim Stainless Steel Spring
- 6.4 Check Valve สำหรับเครื่องสูบน้ำประปาใช้ Non Slamming Check Valve, Pilot Hydraulic Actuated Diaphragm Type ตัววาล์วทำด้วย Ductile Iron Epoxy Coated ทั้งภายในและภายนอก มีอุปกรณ์ปรับความเร็วเปิด-ปิด ครบทุก Class 150 / 250PSI. WOG.
- 6.5 น้ำตรวจน้ำประปา Water Meter
- ขนาดและตำแหน่งตามที่กำหนดในแบบ
 - เป็นชนิดที่ได้มาตรฐานการประปาส่วนภูมิภาค
 - ทนแรงดันได้ 10 KSC.
- 6.6 Pressure Reducing Valve
- ขนาดและตำแหน่งตามที่กำหนดในแบบ
 - ความดันน้ำด้านเข้า Inlet Pressure สูงสุดใช้ได้ถึง 150 PSI ปรับความดันลงมาได้อยู่ในช่วงประมาณ 20-70 PSI
 - มี Stainer ในตัว
 - เป็น Pilot Operated Diaphragm Type
 - จะต้องทำการเลือก Pressure Reducing Valve ชนิด Direct Acting มาต่อขนาดเพื่อป้องกันปัญหา Low Flow Chattering
- 6.7 โกล์บวาล์ว (Globe Valves)
- โกล์บวาล์วขนาด 2 นิ้วและเล็กกว่า ให้ใช้ชนิดต่อด้วยเกลียว ตัวเรือนทำด้วยbronze แบบ Screwed Bonnet, Rising Stem, Bronze Disc, Integral Seat สามารถทนความดันใช้งานได้ไม่



น้อยกว่า Class 125 / 200 PSI.WOG.ขนาด 2 ½" และใหญ่กว่า ตัวเรือนทำด้วยเหล็กหล่อแบบ OS&Y, Rising Stem

- 6.8 Strainers ขนาด 2 นิ้วและเล็กกว่า ให้ใช้แบบ Y-Type ต่อด้วยเกลียว ตัวเรือนทำด้วยbronze - ขนาด 2 ½" ขึ้นไปเป็น Cast Iron Body Flanged Ends ตะแกรงทำด้วย Stainless Steel สำหรับขนาด 2" และเล็กกว่ารูตะแกรงไม่โตกว่า 0.75 mm. ขนาด 2 ½" และใหญ่กว่ารูตะแกรงไม่โตกว่า 1.75 mm.สามารถถานความดันใช้งานได้มีน้อยกว่า Class 125 / 200 PSI.WOG. ให้ติดตั้ง Strainers ในตำแหน่งตามแบบ และก่อนหน้าวาร์គุบคุมอัตโนมัติ และอุปกรณ์ที่อาจเกิดความเสียหายจากความสกปรกได้
- 6.9 Foot Valve ให้เป็นแบบ Center-Guided, Poppet-Type ต่อด้วยหน้าแปลนตัวเรือนทำด้วยเหล็กหล่อ (Cast Iron), Bronze Trim, Stainless Steel Basket Screening
- 6.10 Roof Drains ให้เป็นแบบดอกเห็ด (Mushroom Type) ทำด้วยทองเหลืองหรือbronzeลักษณะและตำแหน่งของ Roof Drain ให้เป็นไปตามที่แสดงไว้ในแบบ
- 6.11 ช่องทำความสะอาดท่อที่พื้น Floor Cleanout Plug เป็นช่องเปิดเส้นอพ์พ์โดยมีฝาปิดทำด้วยเหล็กไร้สนิม
- 6.12 ตะแกรงกันผงปิดช่องระบายน้ำฝนเป็นแบบชนิดคอม หรือตามที่แสดงในแบบทำด้วยเหล็กหล่อ
- 6.13 ให้ติดตั้งข้อต่ออ่อนตามตำแหน่งที่แสดงไว้ในแบบ และทุกตำแหน่งที่ห่อออกจากการและต่อเชื่อมกับอุปกรณ์ที่ไม่ได้เป็นโครงสร้างเดียวกับอาคารข้อต่ออ่อนใช้ชนิด Expansion Rubber Connector สำหรับชุดสูบน้ำ และชนิด Stainless Steel Flexible Connector สำหรับใช้ทั่วไปชนิด Stainless Steel ความยาวจะต้องไม่น้อยกว่า 3 เท่า ของเส้นผ่านศูนย์กลางห่อ
- 6.14 อุปกรณ์ต่างๆ ก่อนที่ผู้รับจ้างทำการติดตั้ง ต้องส่งตัวอย่างให้คณะกรรมการตรวจรับพัสดุพิจารณาเห็นชอบก่อนจึงดำเนินงานได้
- 6.15 การป้องกันการผุกร่อน วัสดุที่เป็นโลหะที่นำมาใช้ในโครงการนี้ทุกชนิด จะต้องผ่านกรรมวิธีการป้องกันการผุกร่อนที่เหมาะสมแล้วทั้งสิ้น เช่นการพ่นอบสีจากโรงงาน การทำความสะอาดผิวโลหะ และทาด้วยสีกันสนิม หรือการชุบสังกะสีด้วยวิธี Hot Process ตามความเหมาะสม หรือตามที่ได้ระบุในรายการและข้อกำหนด โดยผู้รับจ้างจะต้องส่งตัวอย่างสีตัวกล่าวให้คณะกรรมการตรวจรับพัสดุ พิจารณาอนุมัติก่อนการดำเนินการห่อโลหะที่เดินผ่านได้ดินให้หิน Coal Tar Epoxy ให้ได้ความหนาไม่น้อยกว่า 400 ไมครอนการทาสีวัสดุและอุปกรณ์ทุกชนิด ให้ยึดถือและปฏิบัติตามคำแนะนำของผู้ผลิตโดยเคร่งครัด




ภาคผนวก ข.

งานจ้างปรับปรุงพื้นที่เข่า ห้องน้ำ และติดตั้งระบบผลิตไฟฟ้าด้วยพลังงานแสงอาทิตย์บนหลังคา (Solar Rooftop) บริเวณพื้นที่แห่งค้าสถานีกำแพงเพชร ประจำปีงบประมาณ 2566



กสส
นสส
กสส
กสส


รูปแบบการติดตั้งระบบผลิตไฟฟ้าด้วยพลังงานแสงอาทิตย์บนหลังคา (Solar Rooftop) ฝั่งตรงข้ามตลาด อตก.

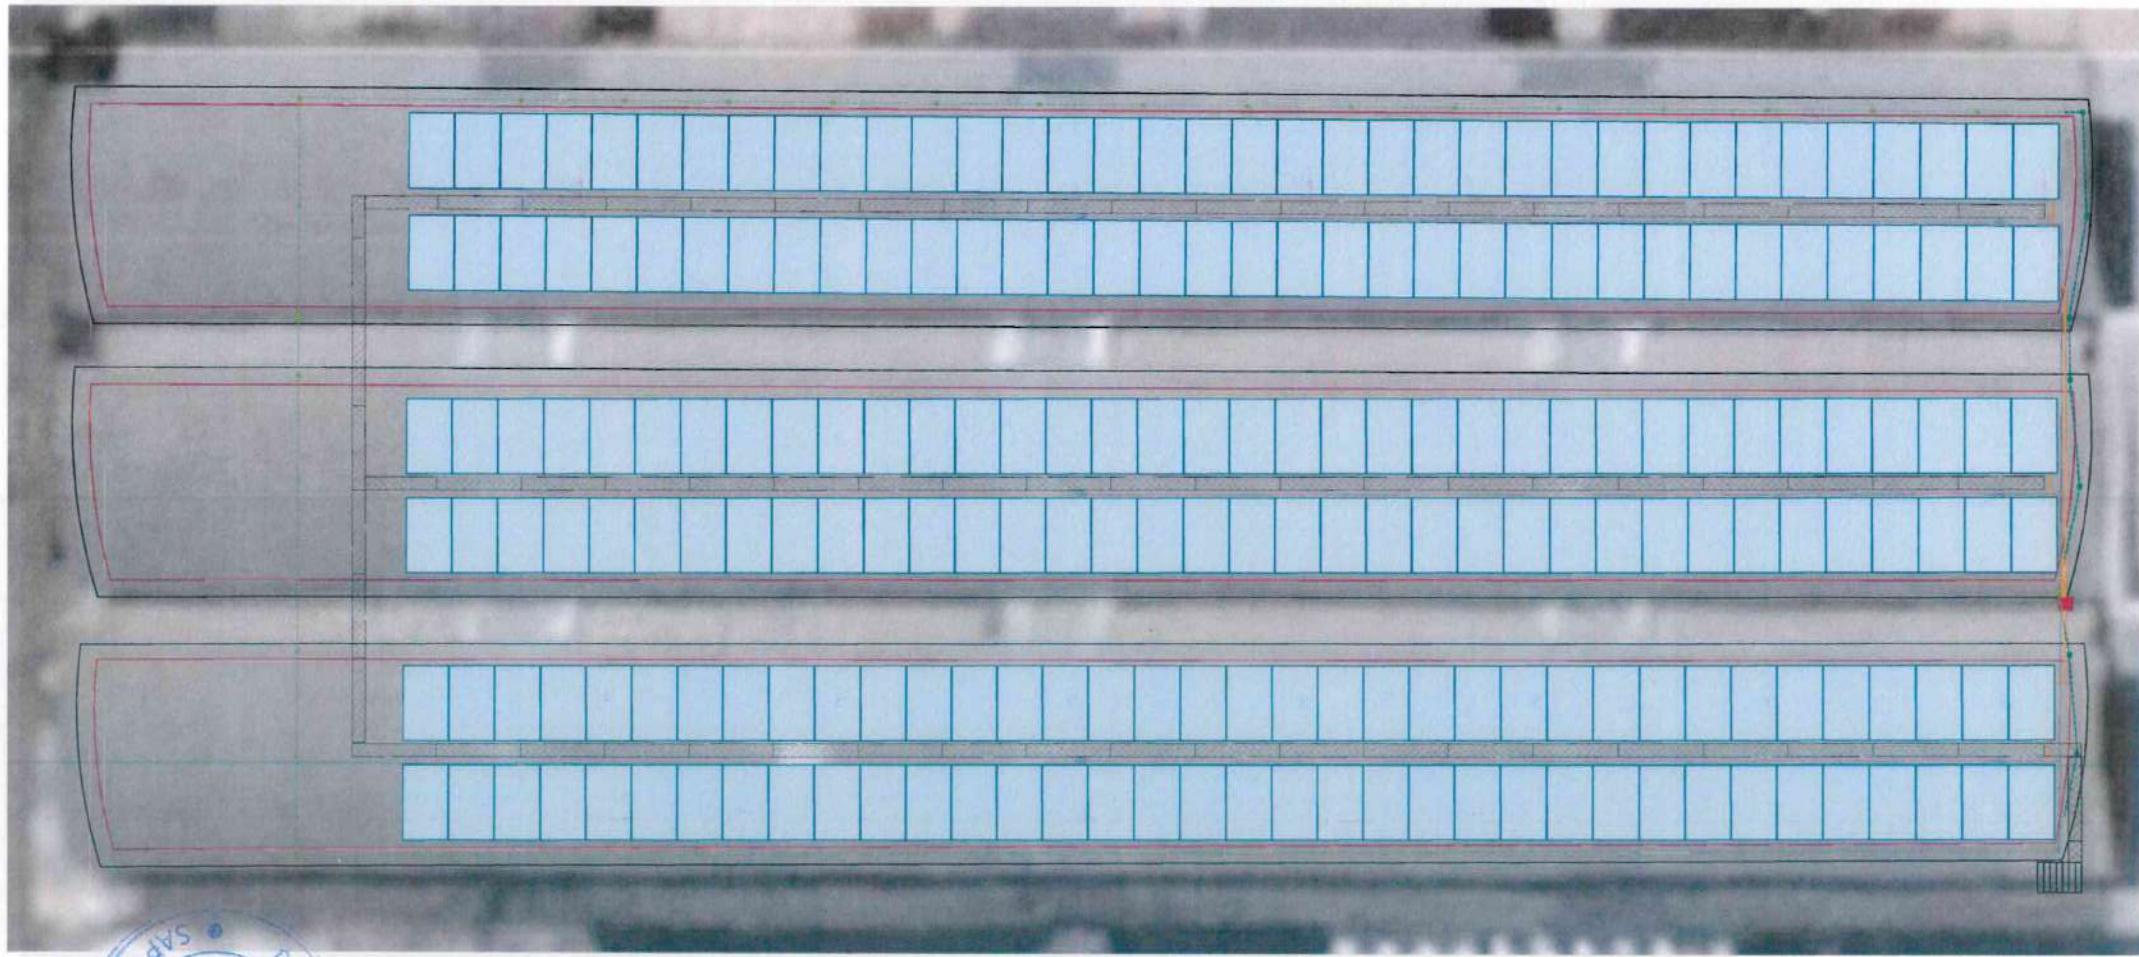

Num
NKT
OCT 2015



SINGLE LINE DIAGRAM
SCALE NONE

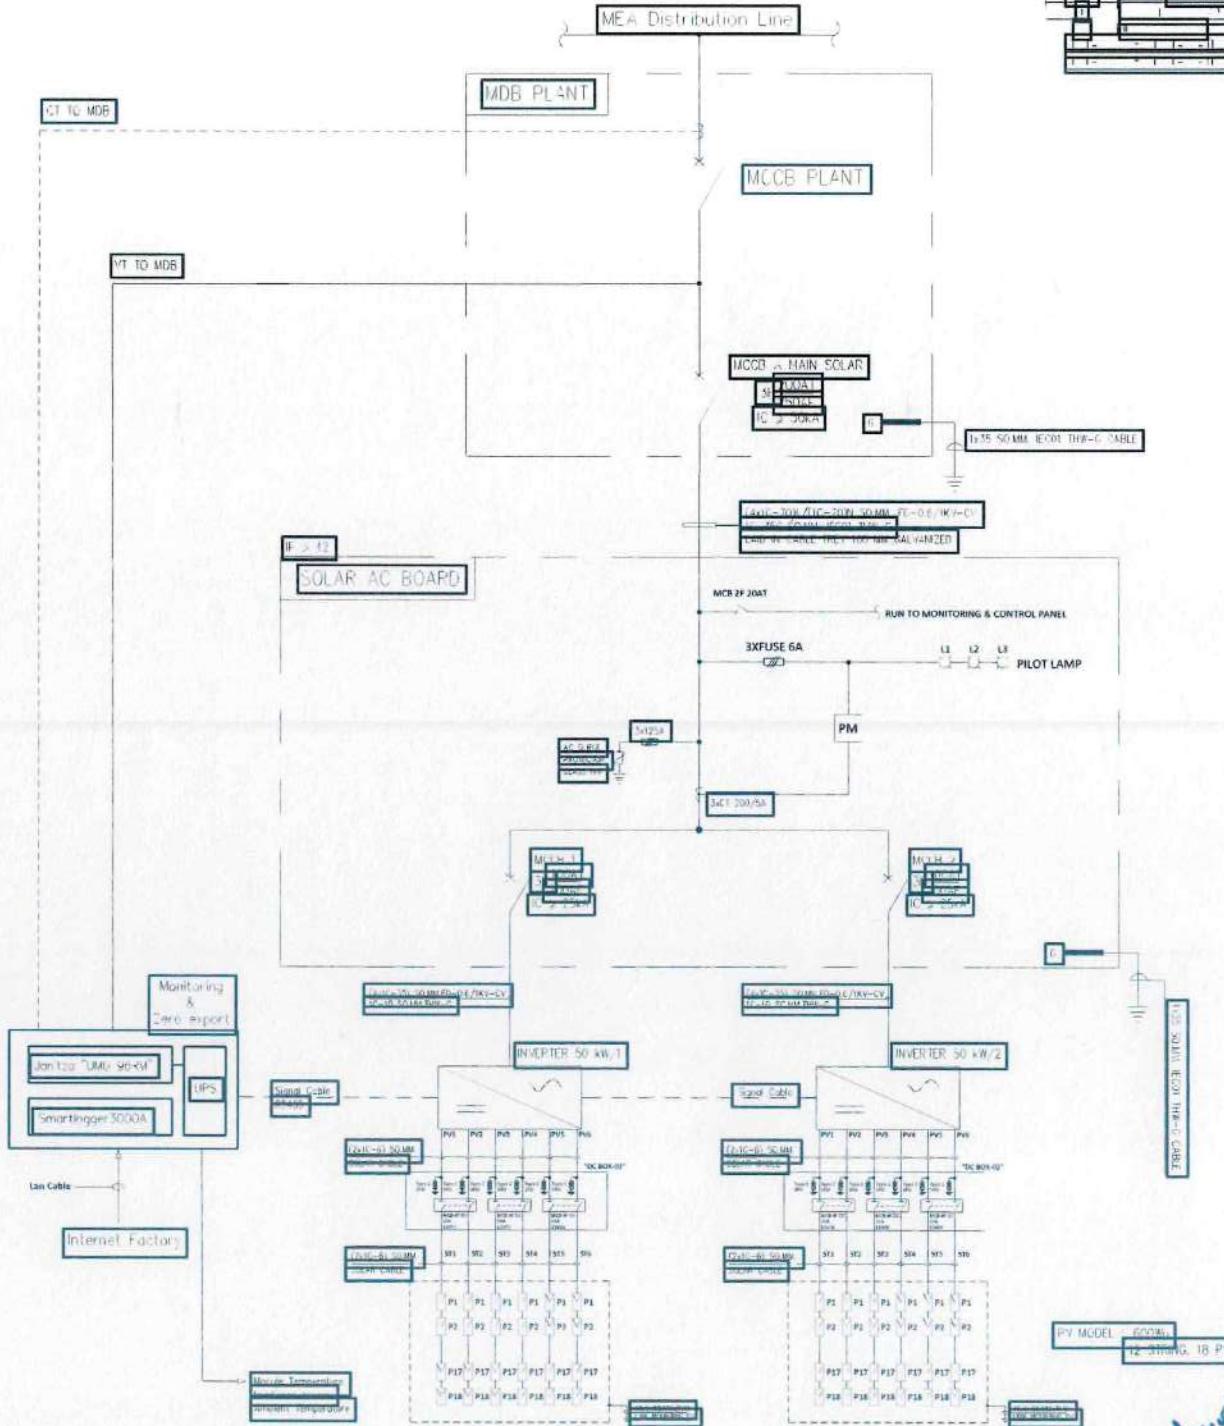

| ITEM | DESCRIPTIONS | Q'ty | REMARK |
|------|--------------|------|--------|
| 1 | | 1 | |
| 2 | | 1 | |

รูปแบบการติดตั้งระบบพลีตไฟฟ้าด้วยพลังงานแสงอาทิตย์บนหลังคา (Solar Rooftop) ผังตลาดนัดจตุจักร




๑๒๔

นาย นนท์ ฤทธิ์ ธรรมรงค์

EQUIPMENT SPECIFICATION TABLE

| | | |
|-----------|----------|----------|
| PV MODULE | : 600Wp | x 30 Ea. |
| INVERTER | : 15 kW | x 1 Ea. |
| CAPACITY | : 18 kWp | |

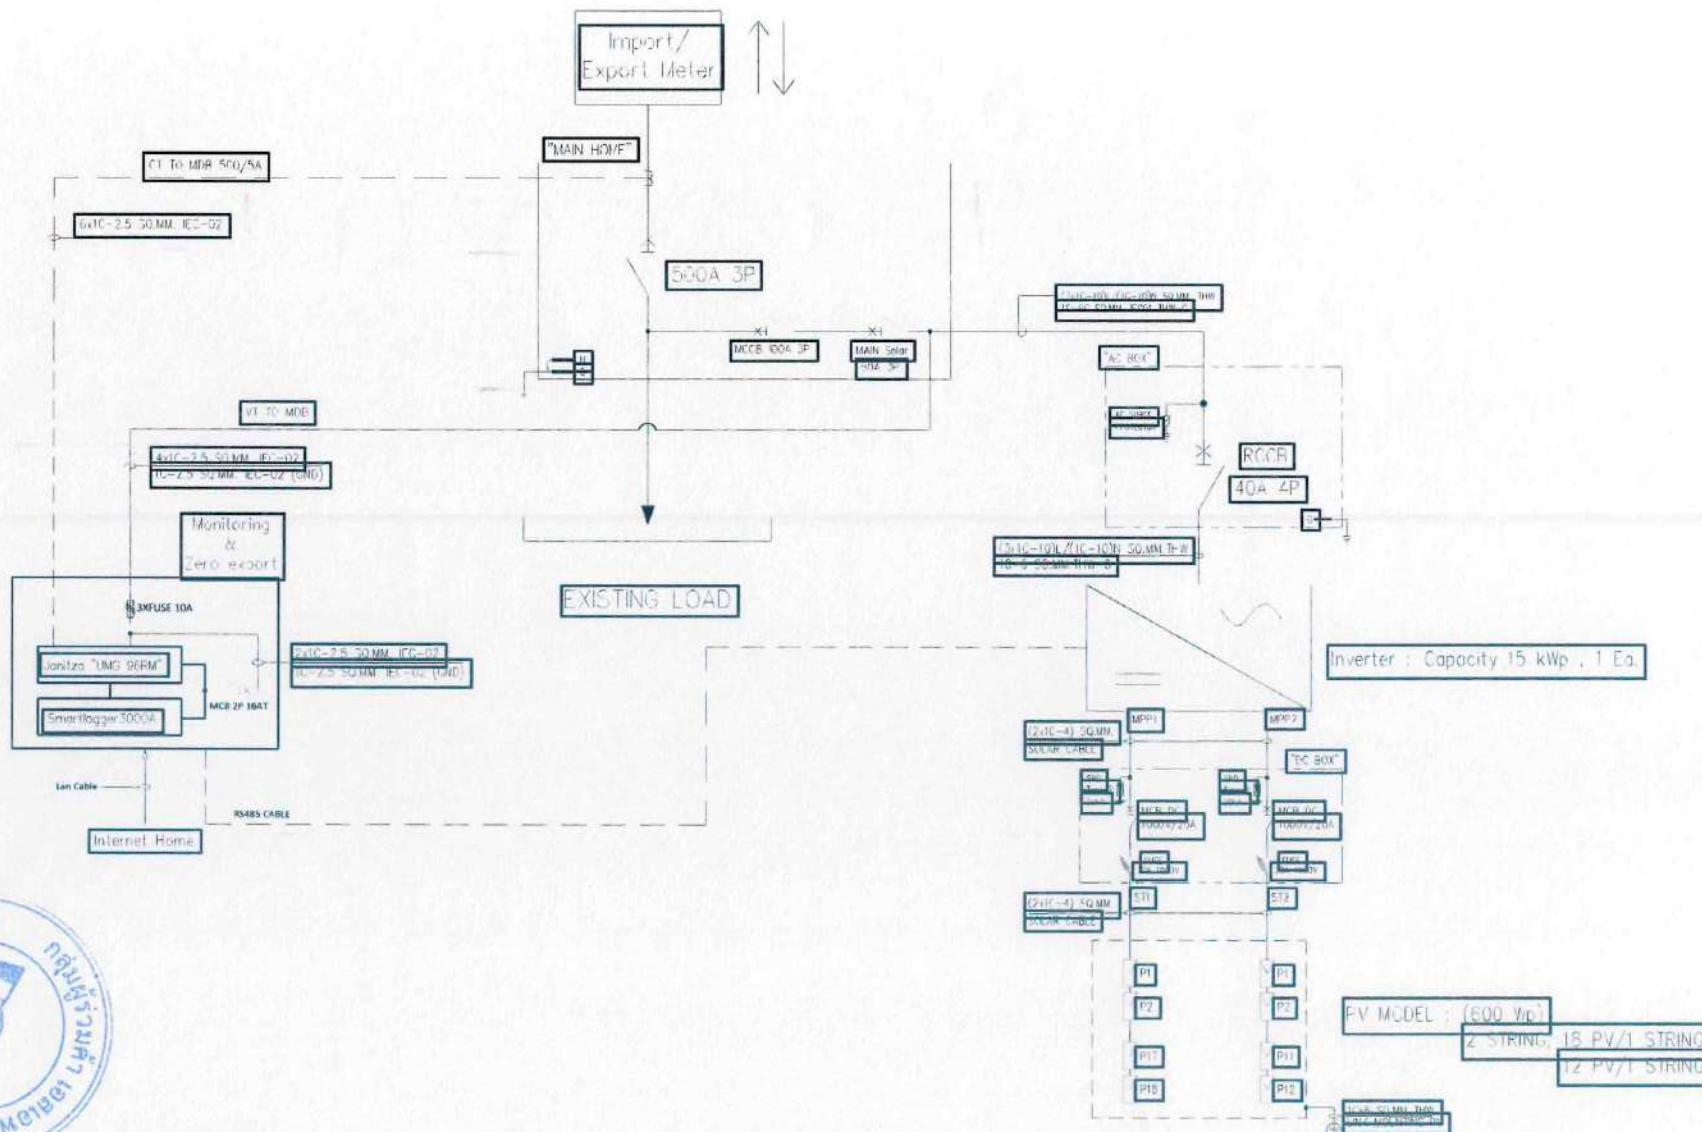

SINGLE LINE DIAGRAM
SCALE NONE


